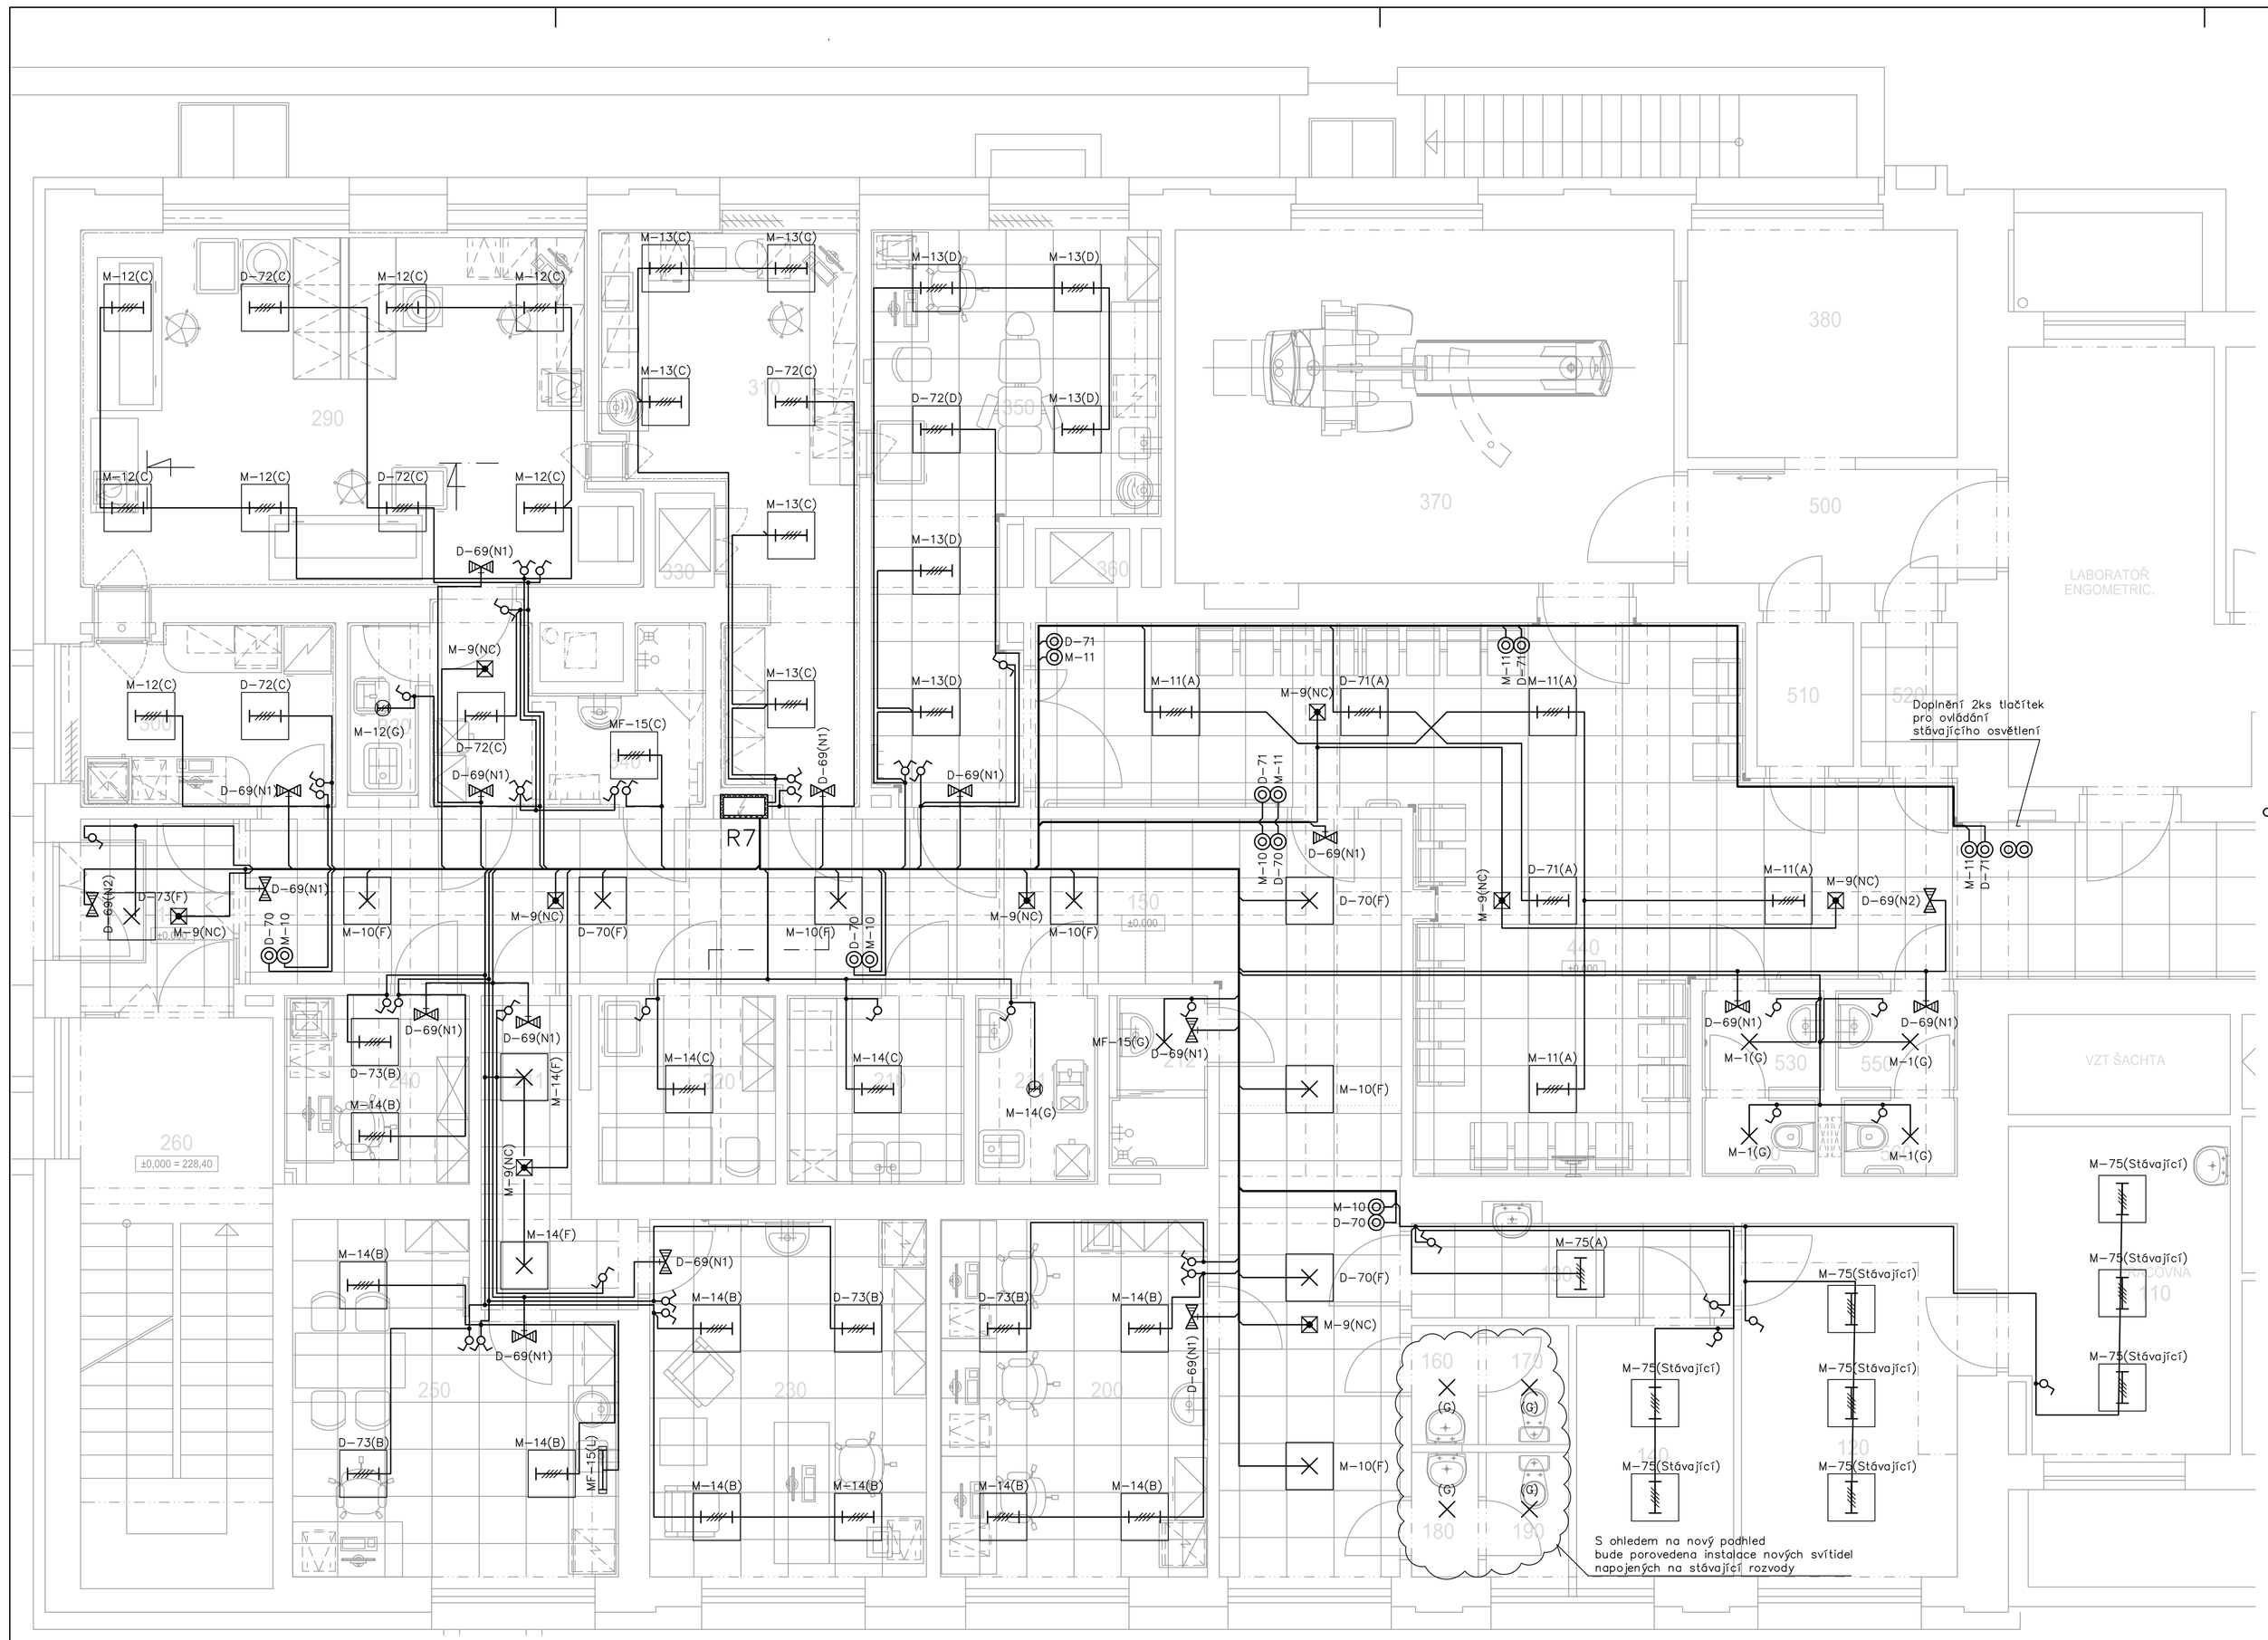

LEGENDA MÍSTNOSTÍ

Č.M.	NÁZEV MÍSTNOSTI	m²	POZNÁMKA
BUDOVA J3, BLOK 3 (A_J301...)			
151	ZÁDVEŘÍ	5,2	
260	SCHODIŠTĚ	18,2	
150	CHODBA	48,9	
240	PŘÍJEM MATERIÁLU	5,7	
241	CHODBA	5,9	
250	DMZ	16,7	
220	SKLAD PRÁDLA	5,5	
230	PRACOVNA	16,3	
210	ČISTÍCÍ MÍSTNOST	5,5	
211	ÚKLID	3,8	
212	SPRCHA	2,7	
200	PRACOVNA	15,9	
300	SKLAD	7,7	
340	FILTR PERSONÁLU	7,8	
320	ÚKLID	2,0	
290	PŘÍPRAVA RADIOFARMAK	31,0	
330	VÝTAH	0,9	
310	KONTROLA	17,6	
350	APLIKACE	21,1	
360	VÝTAH	0,9	
440	ČEKÁRNA	46,7	
050	CHODBA	24,8	
530	PŘEDSÍŇ WC MUŽI	2,1	
540	WC MUŽI	1,5	
550	PŘEDSÍŇ WC ŽENY	2,1	
560	WC ŽENY	1,5	

Spínače řazení 1,5, 6 a 7 zapuštěné IP20 v provedení pro montáž do společných instalačních rámečků.

Nouzové LED svítidlo na stropě

Nouzové svítidlo LED nástěnné s piktogramem, trvale svítící

Nouzové svítidlo LED zapuštěné do podhledu s piktogramem, trvale svítící

VÝŠKY OSAZENÍ

SPÍNAČE, ZÁSUVKY 1.2m (není li na výkrese jinak)
NÁSTĚNNÁ SVÍTIDLA 2,3m
PŘÍSTROJE A SVÍTIDLA V UMÝVACÍM PROSTORU
OSADIT DLE ČSN 332000-7-701 ed.2

Veškeré koncové prvky budou opatřeny trvanlivým strojovým popisem příslušného obvodu!

ROZVODNÁ SOUSTAVA 3 NPE AC 400 V / TN-S

OCHRANA PŘED ÚRAZEM ELEKTRICKÝM PROUDEM (ZÁKLADNÍ OCHRANA, OCHRANA PŘI PORUŠE) DLE ČSN EN 61140

OCHRANNÉ OPATŘENÍ DLE ČSN 332000-4-41 ed. 2 AUTOMATICKÉ ODPOJENÍ OD ZDROJE DVOJITÁ NEBO ZESÍLENÁ IZOLACE

SCHEMA OBJEKTŮ

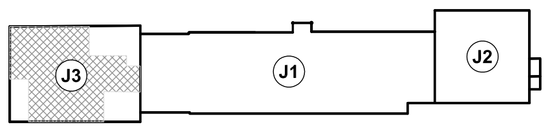

±0,000 = STÁVAJÍCÍ 1.NP

Revize	Vypracoval	Popis obsahu revize	Datum

Legenda svítidel

Všecha zářivkové svítidla budou s elektronickými předřadníky

A svítidlo zářivkové vestavné do M600 leštěná parabolická mřížka, 4xT5 14W/840, IP20
B svítidlo zářivkové vestavné do M600 leštěná parabolická mřížka, 4xT5 24W/840, IP20
C svítidlo zářivkové vestavné do M600, kryt prizmatický IP65 4xT5 24W/840, IP20
D svítidlo zářivkové vestavné do M600, kryt prizmatický IP65 4xT5 24W/940, IP20 Ra90
E svítidlo zářivkové přisazené průmyslové. 2xT5 28W/840, IP65
F Designové LED svítidlo pro vestavěnou montáž do rastru M600. 3000lm. 4000K. Difuzér opálový IP40
G Designové LED svítidlo pro vestavěnou montáž. 2700lm. 4000K. Difuzér opálový polykarbonát. IP42
L svítidlo zářivkové přisazené pod kuchyňskou linku 1x18W IP40
NC Svítidlo nouzové LED s vestavěným akumulátorem zapuštěné do podhledu s asymetrickým optickým systémem pro osvětlení únikových cest
N1 Svítidlo nouzové LED s vestavěným akumulátorem přisazené na stěnu s piktogramem trvale svítící
N2 Svítidlo nouzové LED s vestavěným akumulátorem zapuštěné do podhledu s piktogramem trvale svítící

Svítidla budou vybrána s ohledem na kompatibilitu se stávajícími svítidly v budově a budou odsouhlasena investorem!

LT PROJEKT
PROJEKTOVÁNÍ ZDRAVOTNICKÉ VÝSTAVBY

Hlavní inženýr projektu: ING. JAN KOCMÁNEK
Vedoucí projektant zakázky: ING. IVO PRŮCHA

Investor: FAKULTNÍ NEMOCNICE OLOMOUC

Profese: EL

Zpracovatel dílu: Ing. Pavel Klein, Projektování elektrických zařízení
Tel: +420 603 708 116
E-mail: klein.p@seznam.cz

Autorizace:

Odpovědný projektant:	Vypracoval:	Kontroloval:
ING. PAVEL KLEIN	ING. PAVEL KLEIN	ING. PAVEL KLEIN

Akce: **FAKULTNÍ NEMOCNICE OLOMOUC**
ÚPRAVA PROSTOR KNM (RADIOFARMACEUTICKÁ LABORATOŘ)

Objekt: STAVEBNÍ ÚPRAVY ČÁSTI 1.NP OBJEKTU J3 SO 01

Zakázkové číslo: DPS 61 - 2016
Datum: 6-2017
Formát: 8 A4
Stupeň: SKUTEČNÉ PROVEDENÍ
Paré:

Obsah: UMĚLÉ OSVĚTLENÍ 1.NP

Měřítko: **1:50**
Číslo výkresu: **D1.06-105**