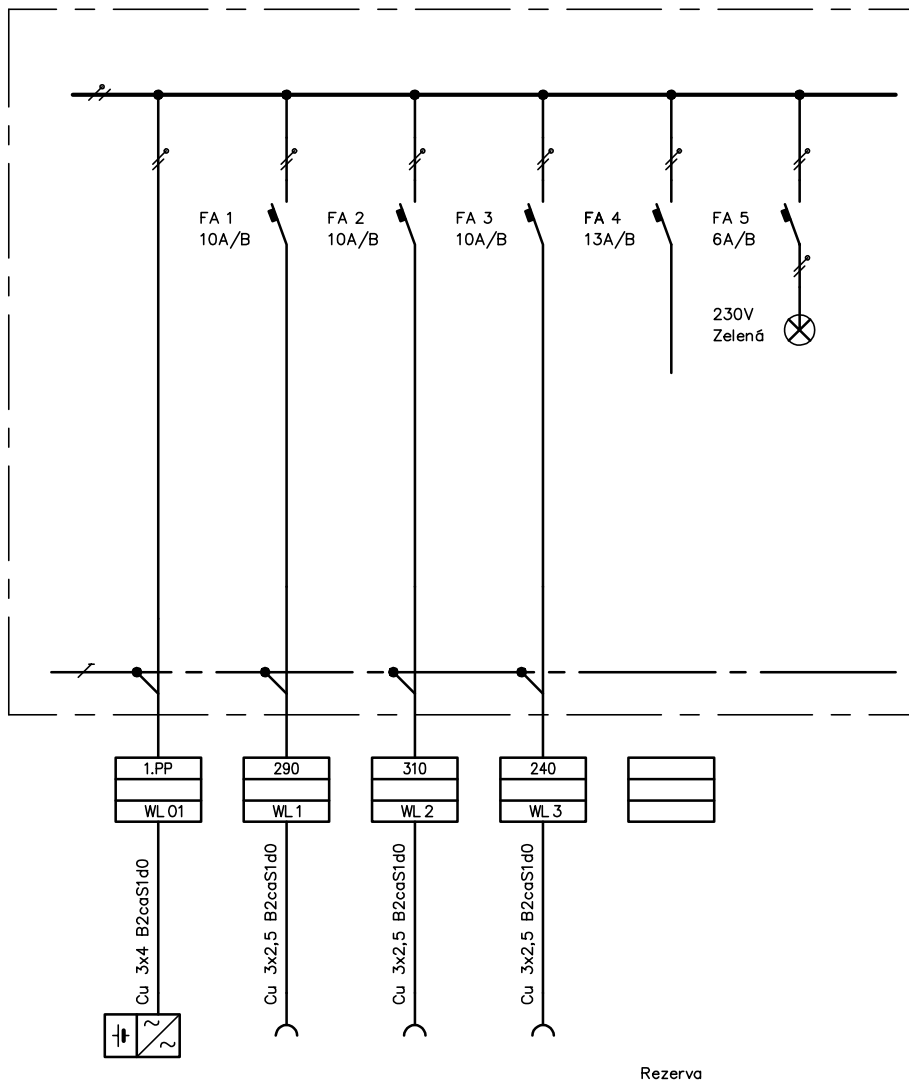


RU

PLASTOVÁ ROZVODNICE
PRŮHLEDNÁ DVÍŘKA
ZAPUŠTĚNÁ
1x12TE

IP30
PŘÍVOD KABELM SHORA
VÝVODY KABELY NAHORU

OCHRANNÉ OPATŘENÍ DLE ČSN 332000-4-41 ed. 2
DVOJITÁ NEBO ZESÍLENÁ IZOLACE

ROZVODNÁ SOUSTAVA
1 NPE AC 230 V / TN-S

ROZVADĚČ BUDE OPATŘEN UZAVÍRACÍMI MECHANIZMI
PRO MOŽNOST OTEVŘENÍ POUZE ZA POMOCÍ
MECHANICKÝCH NÁSTROJŮ

ROZVADĚČ BUDE OPATŘEN VÝROBNÍM ŠÍTKEM

±0,000 = STÁVAJÍCÍ 1.NP

Revize	Vypracoval	Popis obsahu revize	Datum

 LT PROJEKT PROJEKTOVÁNÍ ZDRAVOTNICKÉ VÝSTAVBY		Hlavní inženýr projektu: ING. JAN KOČMÁNEK Vedoucí projektant zakázky: ING. IVO PRŮCHA		Investor:  FAKULTNÍ NEMOCNICE OLOMOUC			
Profese: EL		Zpracovatel dílu: Ing. Pavel Klein, Projektování elektrických zařízení Tel: +420 603 708 116 E-mail: klein.p@seznam.cz		Autorizace:			
Odpovědný projektant: ING. PAVEL KLEIN		Vypracoval: ING. PAVEL KLEIN				Kontroloval: ING. PAVEL KLEIN	
Akce: FAKULTNÍ NEMOCNICE OLOMOUC ÚPRAVA PROSTOR KNM (RADIOFARMACEUTICKÁ LABORATOŘ)		Zakázkové číslo: DPS 61 - 2016		Paré: Datum: 6-2017 Formát: 1 A4			
Objekt: STAVEBNÍ ÚPRAVY ČÁSTI 1.NP OBJEKTU J3		SO 01				Stupeň: SKUTEČNÉ PROVEDENÍ	
Obsah: ROZVADĚČ RU		Měřítko:		Číslo výkresu: D1.06-108			