


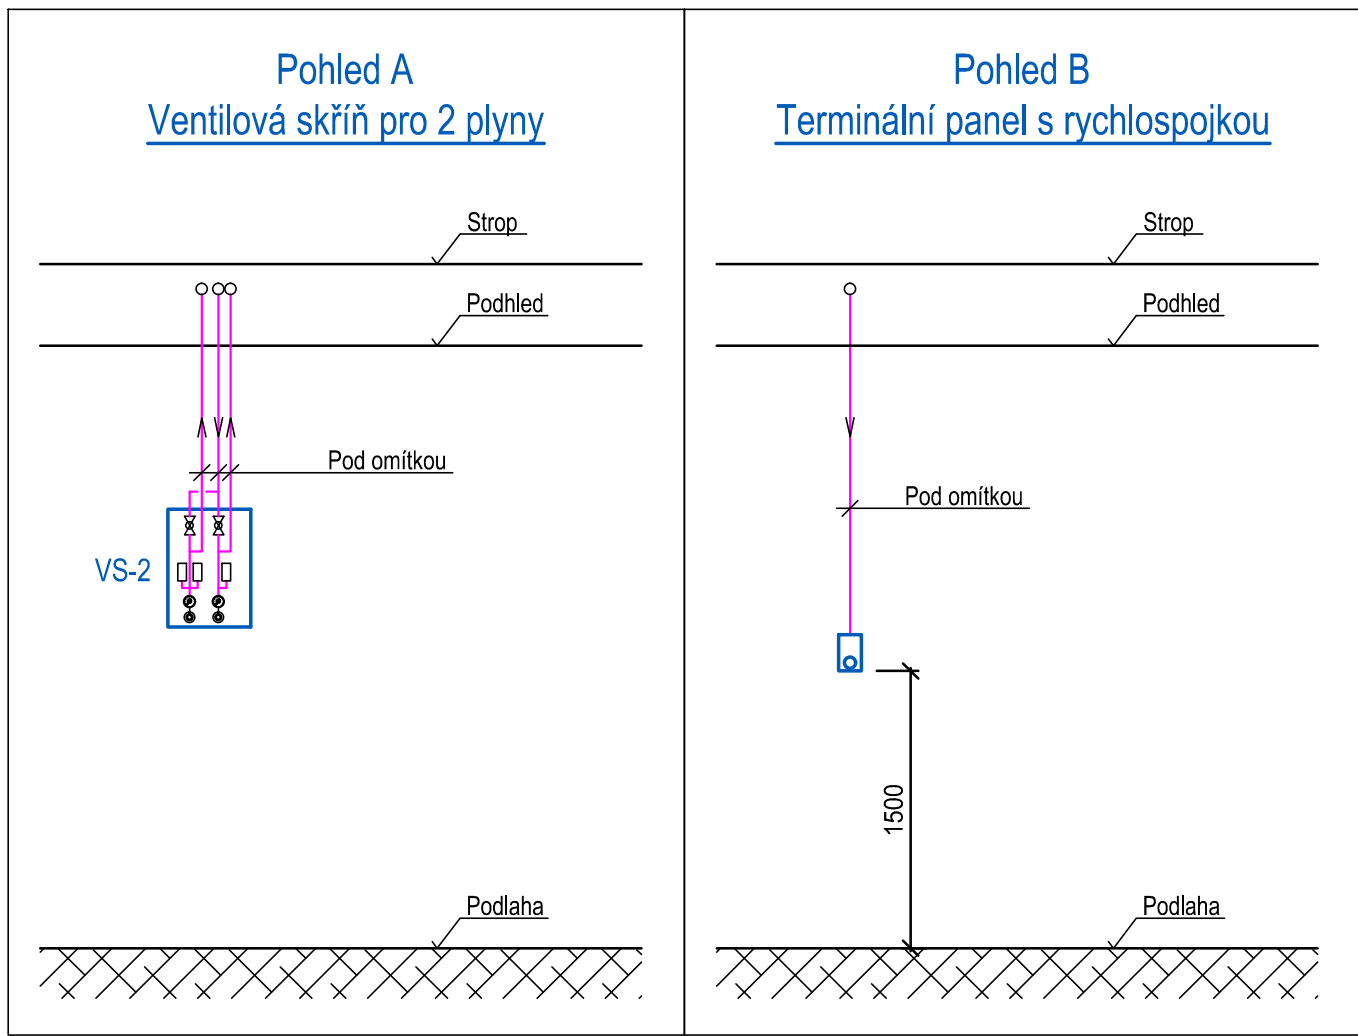

LEGENDA MÍSTNOSTÍ

Č.M.	NÁZEV MÍSTNOSTI	MP	POZNÁMKA
151	ZAVIČER	8,9	
200	SOUSLEDIE	18,3	
150	CHODBA	40,9	
240	PŘÍJEM MATERIÁLŮ	8,7	
241	CHODBA	8,9	
242	CHZ	10,7	
250	SKLAD PRÁDIA	5,5	
300	PRACOVNA	14,3	
210	OSTĚŽ MÍSTNOSTI	5,5	
211	UKLID	3,8	
212	SPRCHA	9,7	
300	PRACOVNA	15,9	
301	SKLAD	7,7	
302	FILTR PERSONALU	7,8	
303	SKLAD	3,9	
304	PŘÍJEMNA RADIOPACIENTŮ	31,0	
305	VÝTĚH	8,9	
310	KONTROLA	17,8	
301	APLIKACE	21,1	
302	VÝTĚH	8,9	
303	STAVBA	10,7	

LEGENDA MÍSTNOSTÍ

Č.M.	NÁZEV MÍSTNOSTI	MP	POZNÁMKA
300	CHODBA	28,8	
301	PŘÍJEM WC NÁDÍ	2,1	
302	WC NÁDÍ	1,5	
303	PŘÍJEM WC ŽENY	2,1	
304	WC ŽENY	1,5	
305	PRACOVNA	13,2	
306	PŘÍJEM	3,4	
307	PRACOVNA	5,5	
308	LABORATORNA	1,5	
309	WC	1,5	
310	LABORATORNA	1,5	
311	WC	1,5	
312	VÝTĚH	38,3	
313	CHODBA	7,7	
314	PŘÍJEMNA	9,3	
315	PŘÍJEMNA KABINA	2,5	
316	PŘÍJEMNA KABINA	2,5	


LEGENDA:

- Potrubi rozvod medicinálních plynů v ocelové chrániče
Potrubí rozvod kyslíku (O₂)
TR Terminální nástěnná jednotka s rychlospojkou
TM Terminální nástěnná jednotka s manometrem
VS-X Ventilová skříň (X=počet plynů)
SP-1 Signalizační panel klinického nouzového alarmu (X=počet snímaných plynů)
MSD 03 Signalizační panel klinického nouzového alarmu

POZNÁMKA:

- Potrubi při průchodu zdí, přechůzky a stropem opatřeno ocelovou chráničkou.
- Rozvodné potrubí vedeno v podhledu, v místnostech k odvětrávacím místům klesá pod omítkou.
- Vývody plynů pro TR vyvedeny ze zdi ve výšce 1500 mm nad čáru podlahy.

SCHEMA OBJEKTŮ

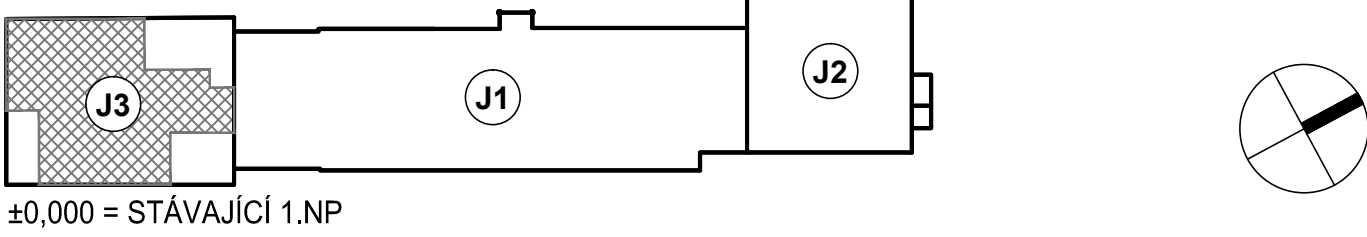

Dräger		Dräger Medical s.r.o. Na Výhledě 1086, 572 01 Polička, Česká republika Tel.: +420 468 001 383 E-mail: projekce@draeger.com		Č. PARÉ:			
DOPROVEDNÉ PROJEKOVNÍK:		ING. JAN BILŮS		VYPRACOVNÍK:	RADOMÍR ŠEVČÍK	KONTROLOVÁNÍ:	MARTIN PLETIČKA
SWP/A, OUBRŮ:		Fakultní nemocnice Olomouc Úprava prostor KNM (radiofarmaceutická laborator) Oblast I.Ú		SUPER P.D.:	DSPS	MĚŘNÍK:	1:50
VÝŠK:		Půdorys 1.NP - dispoziční rozvod		FORMA A4:	10 A4	DATA:	06/2017
INVESTOR:		FN Olomouc, I.P. Pavlova 6		Č. ZÁKAZNÍ:	170051	ČD:	26700760
						Č. VÝŠK:	01

LT PROJEKT PROJEKTOVÁNÍ ZDRAVOTNICKÉ VÝSTAVBY	Hlavní inženýr projektu: ING. JAN KOCHÁNEK Vedoucí projektant základy: ING. IVO PRŮCHA	Investor:
Proječník: MED	Zpracovatelé dle: Dräger Medical s.r.o.	Autorizace:
Odpovědný projektant: ING. JAN BLOŠ	Vypracoval: ING. TOMÁŠ MACH	Kontroloval: ING. TOMÁŠ MACH
Akce: FAKULTNÍ NEMOCNICE OLMOUC ÚPRAVA PROSTOR KNM (RADIOFARMACEUTICKÁ LABORATOR)	Základová úloha: DPS 61 - 2016 Datum: 12 - 2016 Formát: 10x A4	Paré: 10x A4
Objekt: STAVBNÍ ÚPRAVY ČÁSTI 1.NP OBJEKTU J3	SO 01	Stupeň: DPS + DPS
Číslo: PŮDORYS 1.NP	Mřížka: 1:50	Číslo výkresu: D1.08-101