


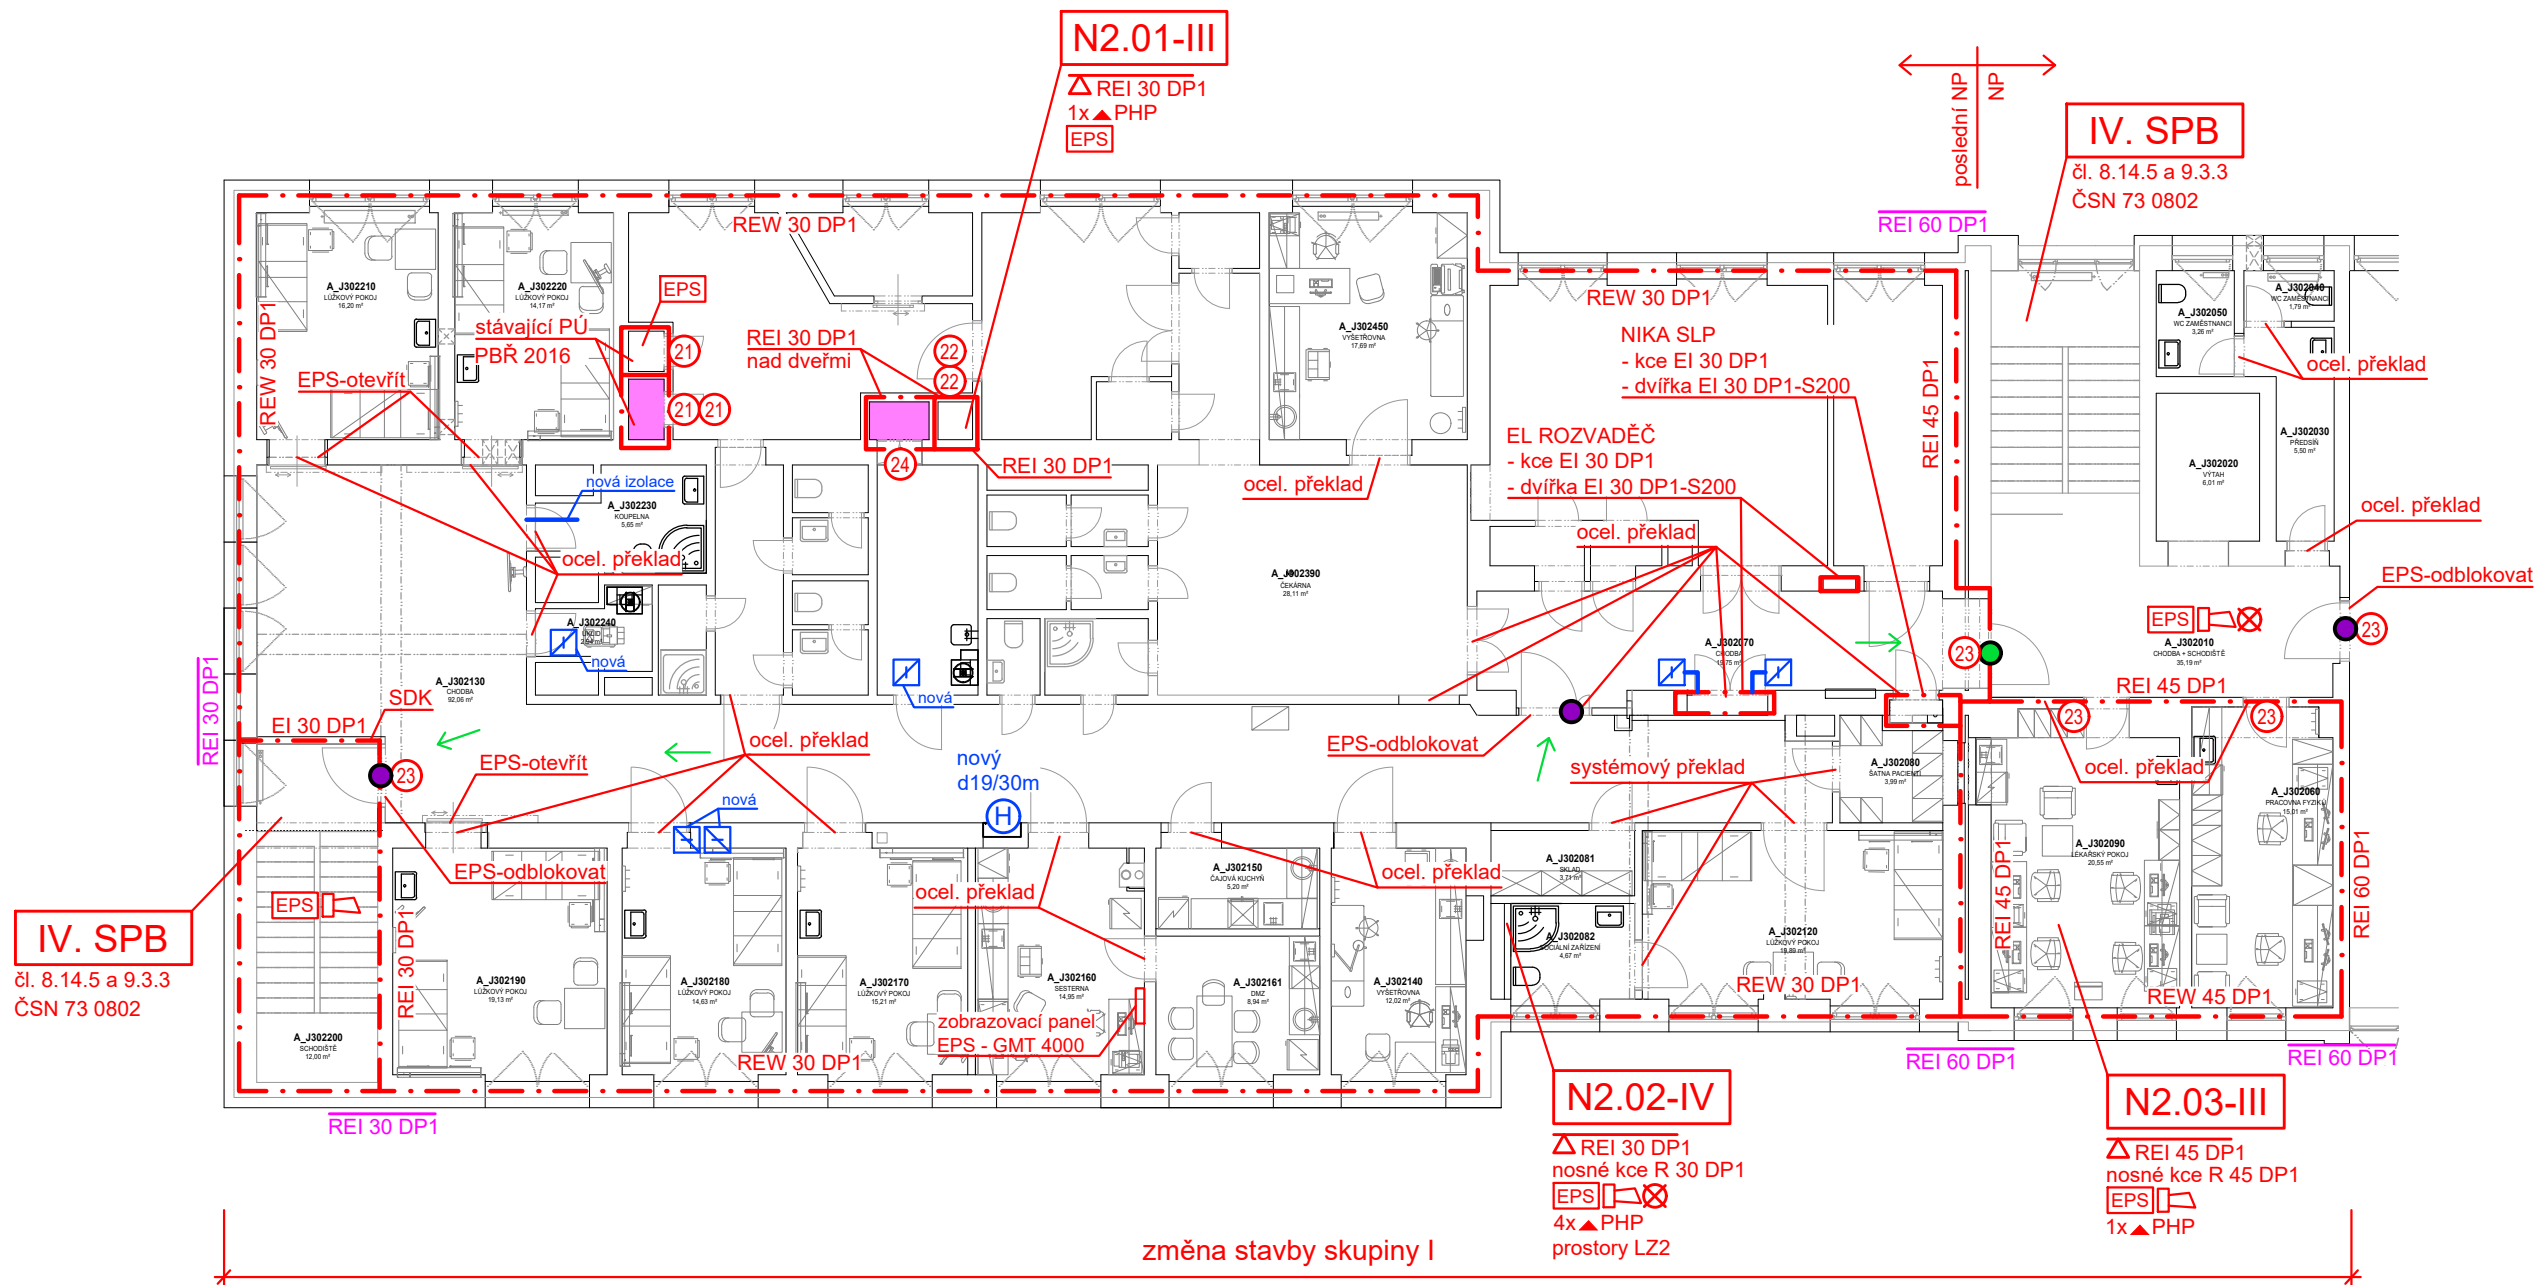

LEGENDA PO:

- VNITŘNÍ ODBĚRNÉ MÍSTO
- DVEŘE NEUZAMYKATELNÉ NEBO OPATŘENÉ PANIKOVÝM KOVÁNÍM DLE ČSN EN 179
- DVEŘE BLOKOVANÉ VE SMĚRU ÚNIKU, ČTEČKA KARET, TLAČÍTKOVÝ HLÁSIČ EPS, SAMOSTATNÝ SYSTÉM ODBLOKOVÁNÍ (ZELENÉ TLAČÍTKO) DLE ČSN EN 13637
- SMĚR ÚNIKU
- PROSTOR VÝTAHOVÉ ŠACHTY
- POŽÁRNÍ PÁSY
- STROPY – POŽÁRNÍ ODOLNOST ZDOLA
- STĚNY
- NOSNÉ KONSTRUKCE
- PŘENOSNÝ HASÍČÍ PŘÍSTROJ
- HRANICE POŽÁRNÍHO ÚSEKU
- POŽÁRNÍ ÚSEK – STUPEŇ POŽÁRNÍ BEZPEČNOSTI
- POŽÁRNÍ Klapka
- POŽÁRNĚ IZOLOVANÉ VZT POTRUBÍ
- NOUZOVÉ OSVĚTLENÍ
- stávající POŽÁRNÍ UZÁVĚR – EW 15 DP1
- stávající POŽÁRNÍ UZÁVĚR – EW 30 DP1-S200
- nový POŽÁRNÍ UZÁVĚR – EI 30 DP3-C-S200
- stávající POŽÁRNÍ UZÁVĚR – EW 30 DP1
- PROSTOR VYBAVENÝ ELEKTRICKOU POŽÁRNÍ SIGNALIZACÍ
- PROSTOR VYBAVENÝ AKUSTICKÝM POPLACHOVÝM ZAŘÍZENÍM

VÝPIS MÍSTNOSTÍ		
Č.M.	NÁZEV MÍSTNOSTI	PLOCHA [m²]
A_J302010	CHODBA + SCHODIŠTĚ	35,19
A_J302020	VÝTAH	6,01
A_J302030	PŘEDSÍN	5,50
A_J302040	WC ZAMĚSTNANCÍ	1,79
A_J302050	WC ZAMĚSTNANCÍ	3,26
A_J302060	PRACOVNA FYZIKU	15,01
A_J302070	CHODBA	19,78
A_J302071	STUPAČKA EK	0,16
A_J302080	ŠATNA PACIENTŮ	3,99
A_J302081	SKLAD	3,71
A_J302082	SOCIÁLNÍ ZAŘÍZENÍ	4,67
A_J302090	LÉKÁRSKÝ POKOJ	20,55
A_J302120	LŮŽKOVÝ POKOJ	19,89
A_J302130	CHODBA	92,06
A_J302140	VÝŠETŘOVNA	12,02
A_J302150	ČAJOVÁ KUCHYŇ	5,20
A_J302160	SESTERNA	14,95
A_J302161	DMZ	8,94
A_J302170	LŮŽKOVÝ POKOJ	15,21
A_J302180	LŮŽKOVÝ POKOJ	14,63
A_J302190	LŮŽKOVÝ POKOJ	19,13
A_J302200	SCHODIŠTĚ	12,00
A_J302210	LŮŽKOVÝ POKOJ	16,20
A_J302220	LŮŽKOVÝ POKOJ	14,17
A_J302230	KOUPELNA	5,65
A_J302240	ÚKLID	2,94
A_J302250	SPRCHA	2,08
A_J302260	CHODBA	6,17
A_J302270	VÝŠETŘOVNA	20,55
A_J302271	OVLADOVNA	5,31
A_J302280	VÝTAHOVÁ ŠACHTA	0,84
A_J302290	STROJOVNA VÝTAHU	0,56
A_J302300	VÝTAHOVÁ ŠACHTA	0,89
A_J302310	STROJOVNA VÝTAHU	0,51
A_J302320	WC KABINA	1,42
A_J302330	WC PŘEDSÍN	1,70
A_J302340	WC PŘEDSÍN	1,95
A_J302350	WC KABINA	1,31
A_J302360	ČISTIČ MÍSTNOST, DEKONTAMINACE	9,14
A_J302370	WC KABINA	1,60
A_J302380	FILTR PERSONÁL	3,12
A_J302390	ČEKÁRNA	28,11
A_J302400	WC PŘEDSÍN	1,64
A_J302410	WC KABINA	1,68
A_J302420	WC PŘEDSÍN	1,56
A_J302430	WC KABINA	1,60
A_J302440	APLIKACE / PŘÍPRAVNA	14,93
A_J302441	SVLEKACÍ BOX	1,71
A_J302442	ČEKÁRNA	5,28
A_J302443	SVLEKACÍ BOX	1,76
A_J302450	VÝŠETŘOVNA	17,69
A_J302460	VÝŠETŘOVNA KAMERA	33,53
A_J302480	SVLEKACÍ BOX	1,11
A_J302481	SVLEKACÍ BOX	1,46
A_J302490	VÝŠETŘOVNA MADAR KAMERA	12,01
Celkový součet:		553,78

VEDOUČÍ PROJEKTU	Ing. HUF			Projekty PO,s.r.o. Příkop 6 - IBC, 602 00 Brno Telefon:+420 545 173 539 IČ: 48907898, www.projektypo.cz
VYPRACOVAL	Ing. NOVÁK			
KONTROLOVAL	Ing. HUF			
KRESLIL	Ing. NOVÁK			
INVESTOR : Fakultní nemocnice Olomouc, IČ: 00098892, Zdravotníků 248/7, 779 00 Olomouc			DATUM	03 / 2024
Budova J3 – nukleární medicína			FORMÁT	2x A4
PD – Stavební úpravy objektu J3 KNM – lůžkové oddělení SO 01 – Stavební úpravy objektu J3 KNM – lůžkové oddělení			ČÍSLO ZAKÁZKY	078-LH23
			STUPEŇ	ZSPD, Dodatek č. 1
			SOUBOR	078-LH23
NÁZEV VÝKRESU:			MĚŘÍTKO	ČÍS. VÝKRESU
Půdorys 2.NP			1:150	103