

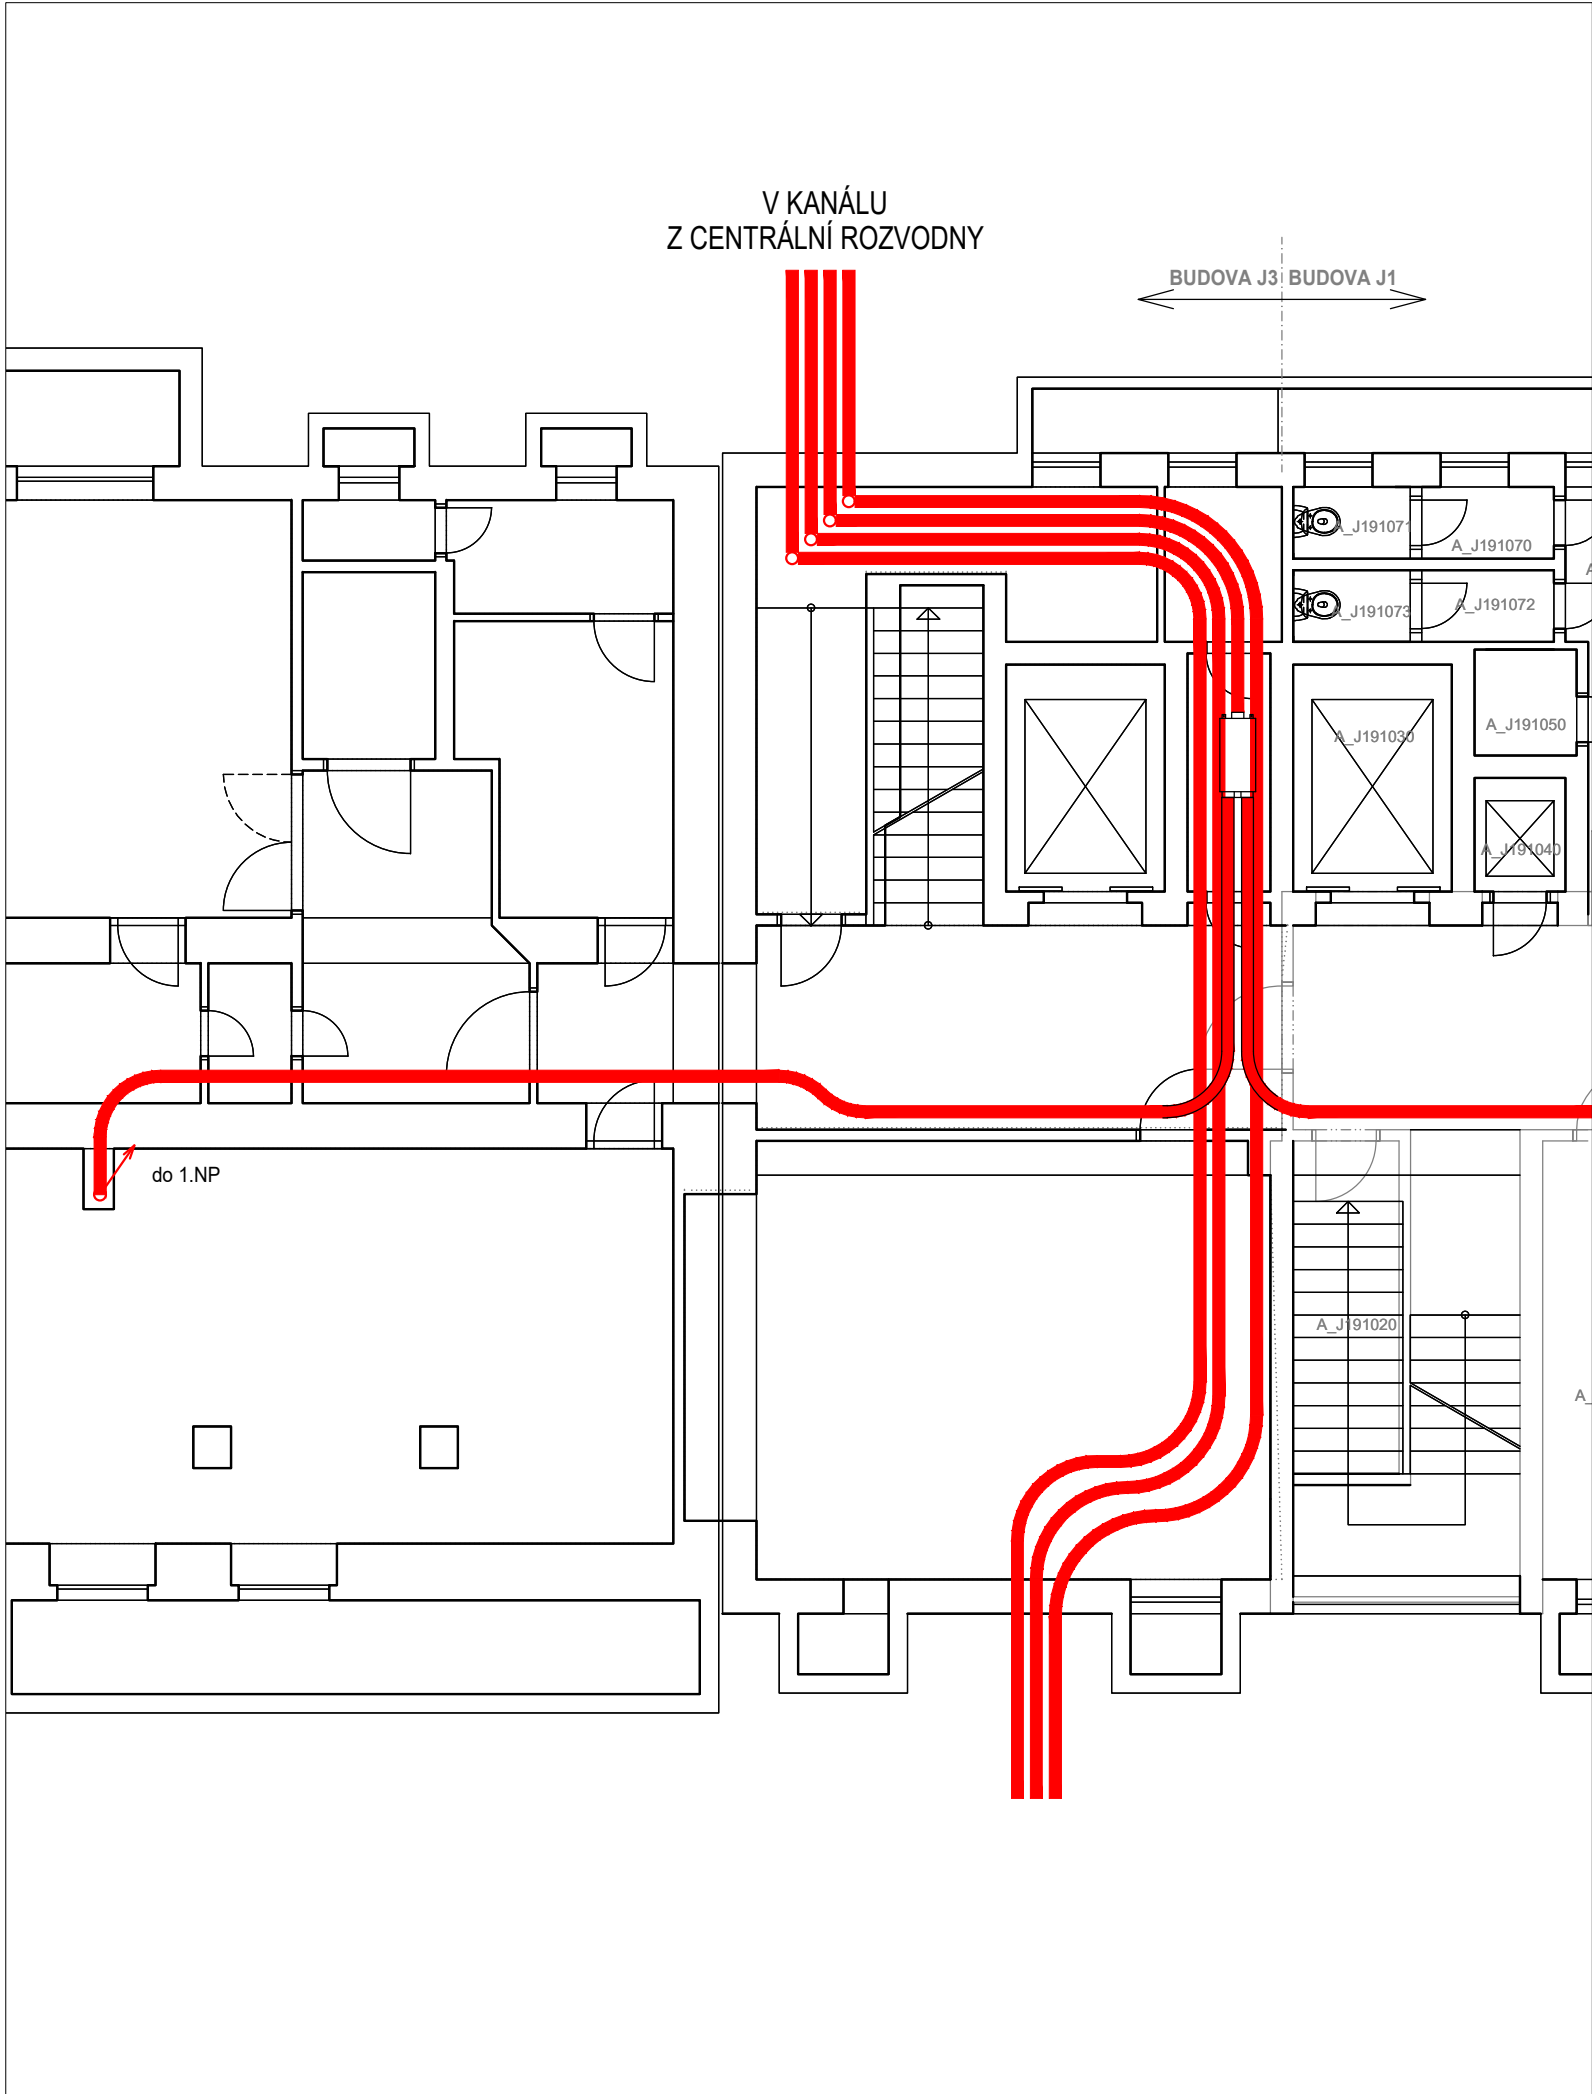


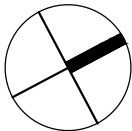

LEGENDA

.....trasa jízdního potrubí - plastové provedení
DN 160 mm, oblouky R=800 mm

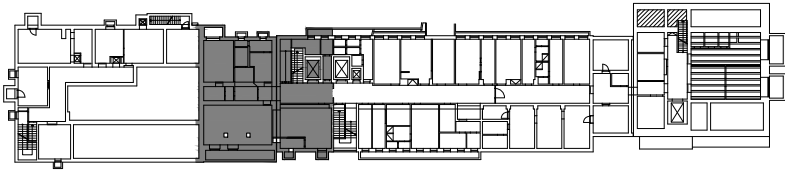

Zhotovitel		Vypracoval		Investor	
 PROFITUBE PROCZECH, s.r.o. Michálkoviclá 2055, Ostrava 710 00 Tel: +420 595 222 111 E-mail: projekt@proftube.eu		Ing. Libor Kasl, Ph.D.		Fakultní nemocnice Olomouc Zdravotníků 248/7, 779 00 Olomouc Tel: +420 588 441 111 www.fnol.cz	
		Kontroloval			
		Ing. Ján Gajdičar			
		Datum			
		04/2024			

Akce	Fakultní nemocnice Olomouc STAVEBNÍ ÚPRAVY OBJEKTU J3 - KNM - LŮŽKOVÉ ODDĚLENÍ	Formát	A3
		Měřítko	1:100
Objekt	Objekt J3	Stupeň	DSS
Obsah	Půdorys 1.PP - Potrubní pošta	Číslo výkresu	101