


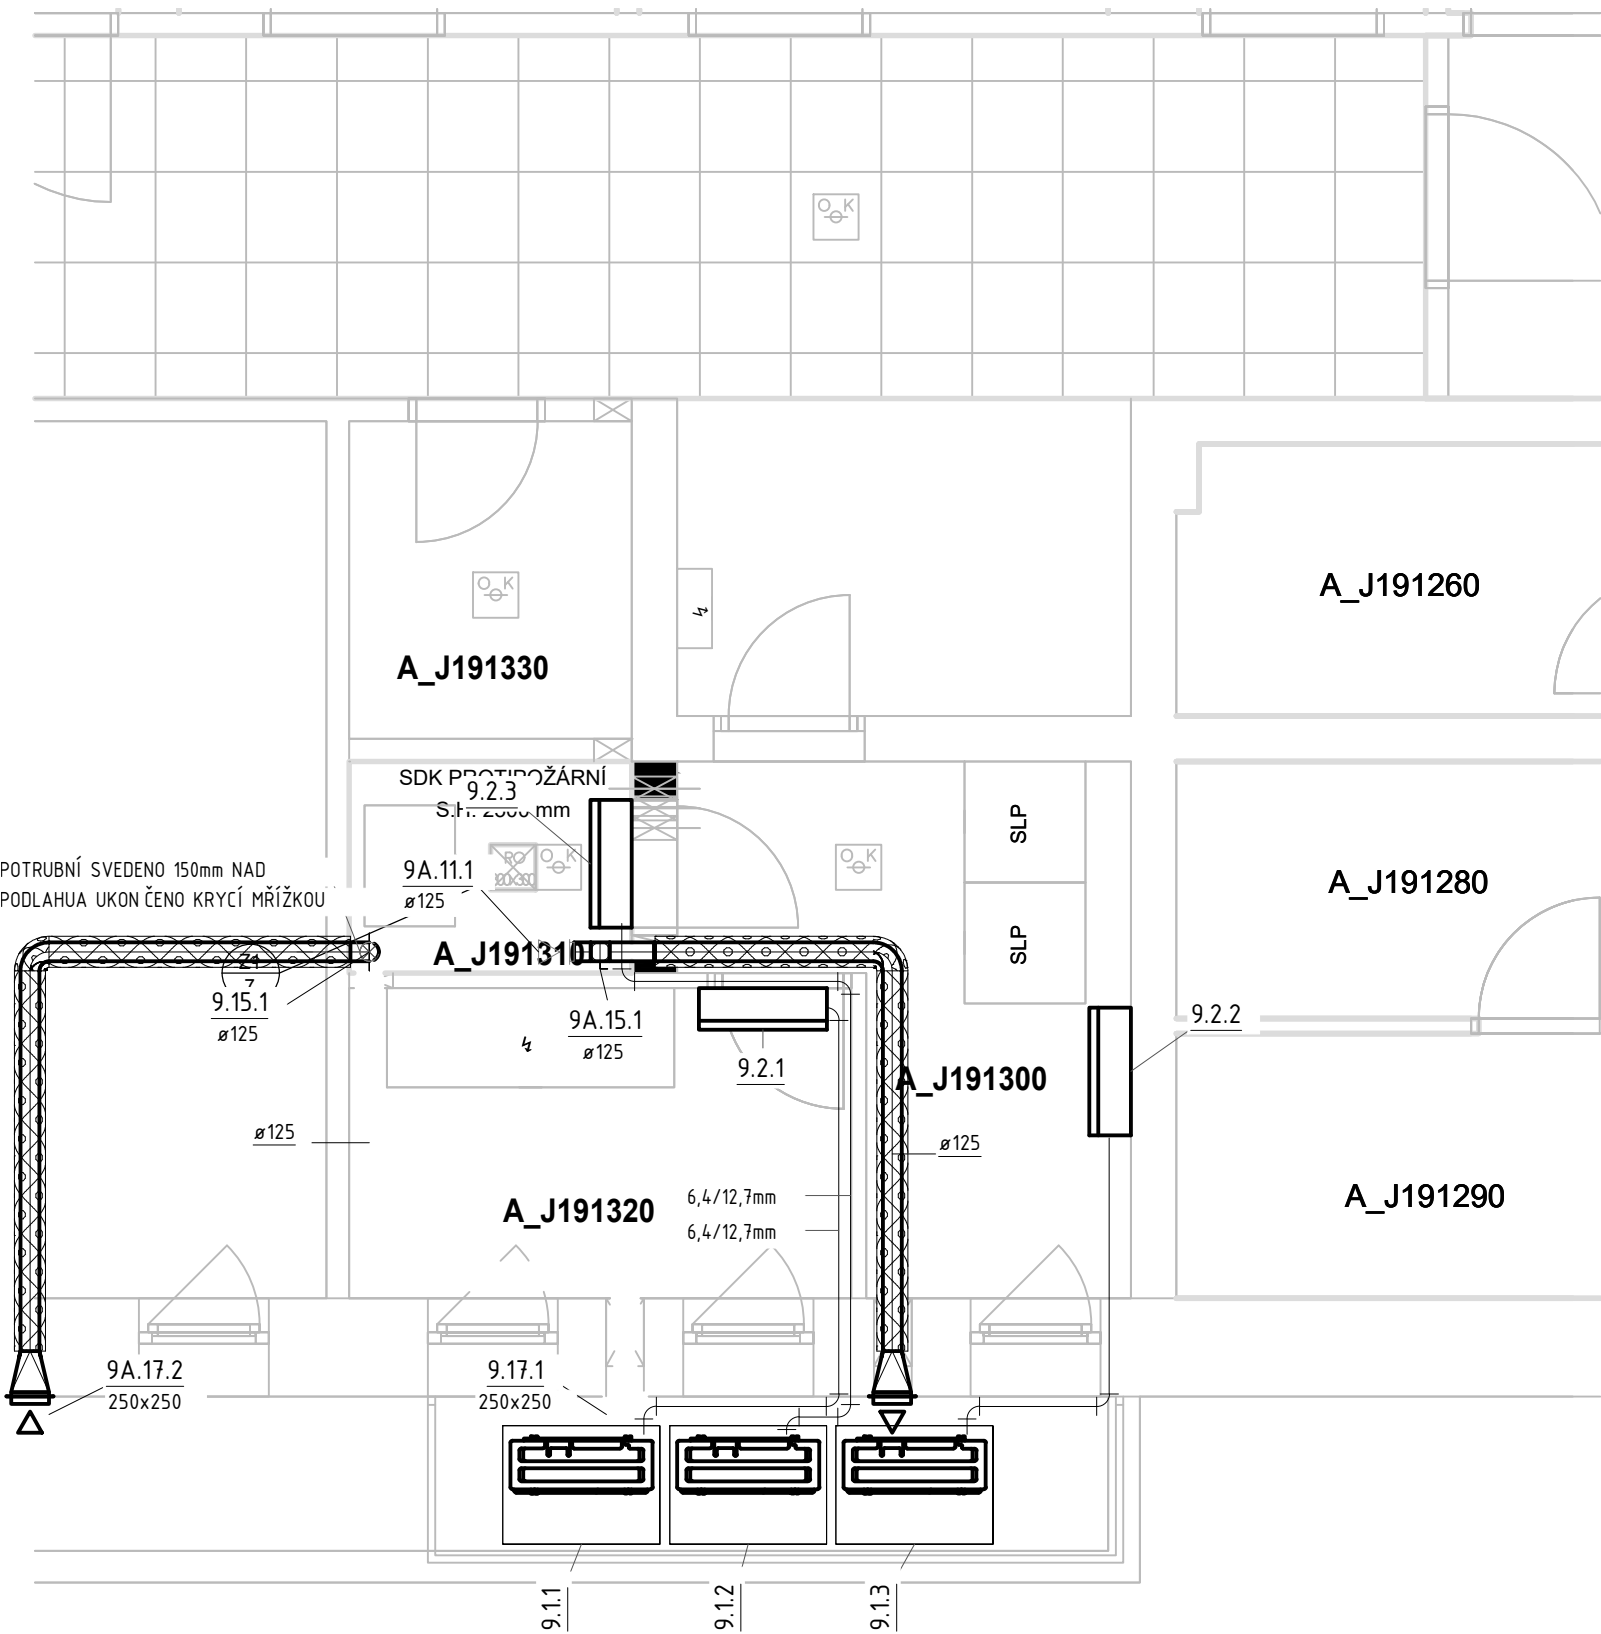

LEGENDA ZNAČENÍ POTRUBÍ CHLAZENÍ

- ROZBOČOVAČ CHLADIVOVÉHO POTRUBÍ
- CHLADIVOVÉ POTRUBÍ (ZASTUPUJE VEDENÍ KAPALINY I PLYNU)

LEGENDA IZOLACE POTRUBÍ

- Izolace s uzavřenými buňkami. Tloušťka 20mm.
- Izolace desková z minerální plsti. Tloušťka 40mm. Objemová hmotnost 40Kg/m3.
- Protipožární izolace odolnost 45min


VÝPIS MÍSTNOSTÍ -1.PP – NOVÉ							
Č.M.	NÁZEV MÍSTNOSTI	PLOCHA [m²]	ČISTÁ PLOCHA [m²]	POVRCHOVÉ ÚPRAVY		POVRCHOVÉ ÚPRAVY	
				PODLAHA	OZ.	STĚNY	PODHLÉD
A_J191010	Místnost	69,38					
A_J191300	ROZVODNA SLP	8,17		PVC			
A_J191310	CBS	2,62		PVC			SDK PODHLÉD OBOUSTRANNĚ PROTIPOŽÁRNÍ
A_J191320	ROZVODNA EL	6,81		PVC			
A_J191330	SKLAD	3,93		STÁVAJÍCÍ			
A_J391010	SCHODIŠTĚ	10,98		STÁVAJÍCÍ			
A_J391020	CHODBA	38,57					
A_J391030	ÚKLID	2,69					
A_J391050	SKLAD	19,13					
A_J391060	VYMÍRACÍ MÍSTNOST	20,09					
A_J391070	VSTUPNÍ FILTR	9,36					
A_J391071	LABORATOŘ	18,66					
A_J391072	STROJOVNA VZT	11,25					
A_J391080	VÝTAH	1,00					
A_J391090	ANGLICKÝ DVOREK	2,21					
A_J391100	SKLAD	15,08					
A_J391110	VÝTAH	1,00					
A_J391120	SKLAD	23,40					
A_J391121	VÝMĚNÍKOVÁ STANICE	19,13					
A_J391130	CHODBA	23,96					
A_J391140	VÝTAHOVÁ ŠACHTA Č.15	6,30					
A_J391150	PŘEDSÍŇ	3,47					
A_J391160	WC	3,18					
A_J391170	KOTELNA	43,86					
A_J391180	STÁŽOVNA	47,03					STÁVAJÍCÍ KAZETOVÝ PODHLÉD - DEMONTÁŽ+MONTÁŽ
A_J391190	PŘEDSÍŇ	12,05					
A_J391200	PŘEDSÍŇ	2,04					
A_J391210	SKLAD	5,09					
A_J391220	ŠATNA ZAMĚSTNANCŮ	21,82					
A_J391230	ŠATNA ZAMĚSTNANCŮ	4,33					
A_J391240	ROZVODNA	10,12					
A_J391250	ARCHIV	14,34					
A_J391260	STROJOVNA OPS	4,43					
Celkový součet:		485,43					

LEGENDA PRVKŮ CHLAZENÍ

- NÁSTĚNNÁ VÝPARNÍKOVÁ JEDNOTKA
- VENKOVNÍ KONDENZAČNÍ JEDNOTKA



AZ KLIMA a.s.
Tuřanka 115a/115a
627 00 Brno
IČ: 247 72 631
Divize realizace (08)

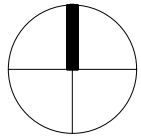

Revize	Datum	Popis změny	Vypracoval	Kontroloval

Hlavní inženýr projektu	Zodpovědný projektant	Vypracoval	Kontroloval	 AZ KLIMA ČLEN ČEZ ESCO Tuřanka 115a 627 00 Brno +420 544 500 811 azklima@azklima.com
		Bc. Marek Polášek	Ing. Antonín Pekárek	
Investor: Fakultní nemocnice Olomouc, Zdravotníků 248/7, 779 00 Olomouc				
stavba: STAVEBNÍ ÚPRAVY OBJEKTU J3 KNM - LŮŽKOVÉ ODDĚLENÍ	číslo zakázky		M245541	
	stupeň dokumentace		DSPS	
	datum 1.vydání		04/2024	
objekt: SO 01	formát		2xA4	
profese: Vzduchotechnika	měřítko		výtisk číslo:	
obsah: PŮDORYS 1.PP	1:50			
číslo výkresu:		číslo revize:	datum revize:	
D.1.4f.01-101		00	-	