


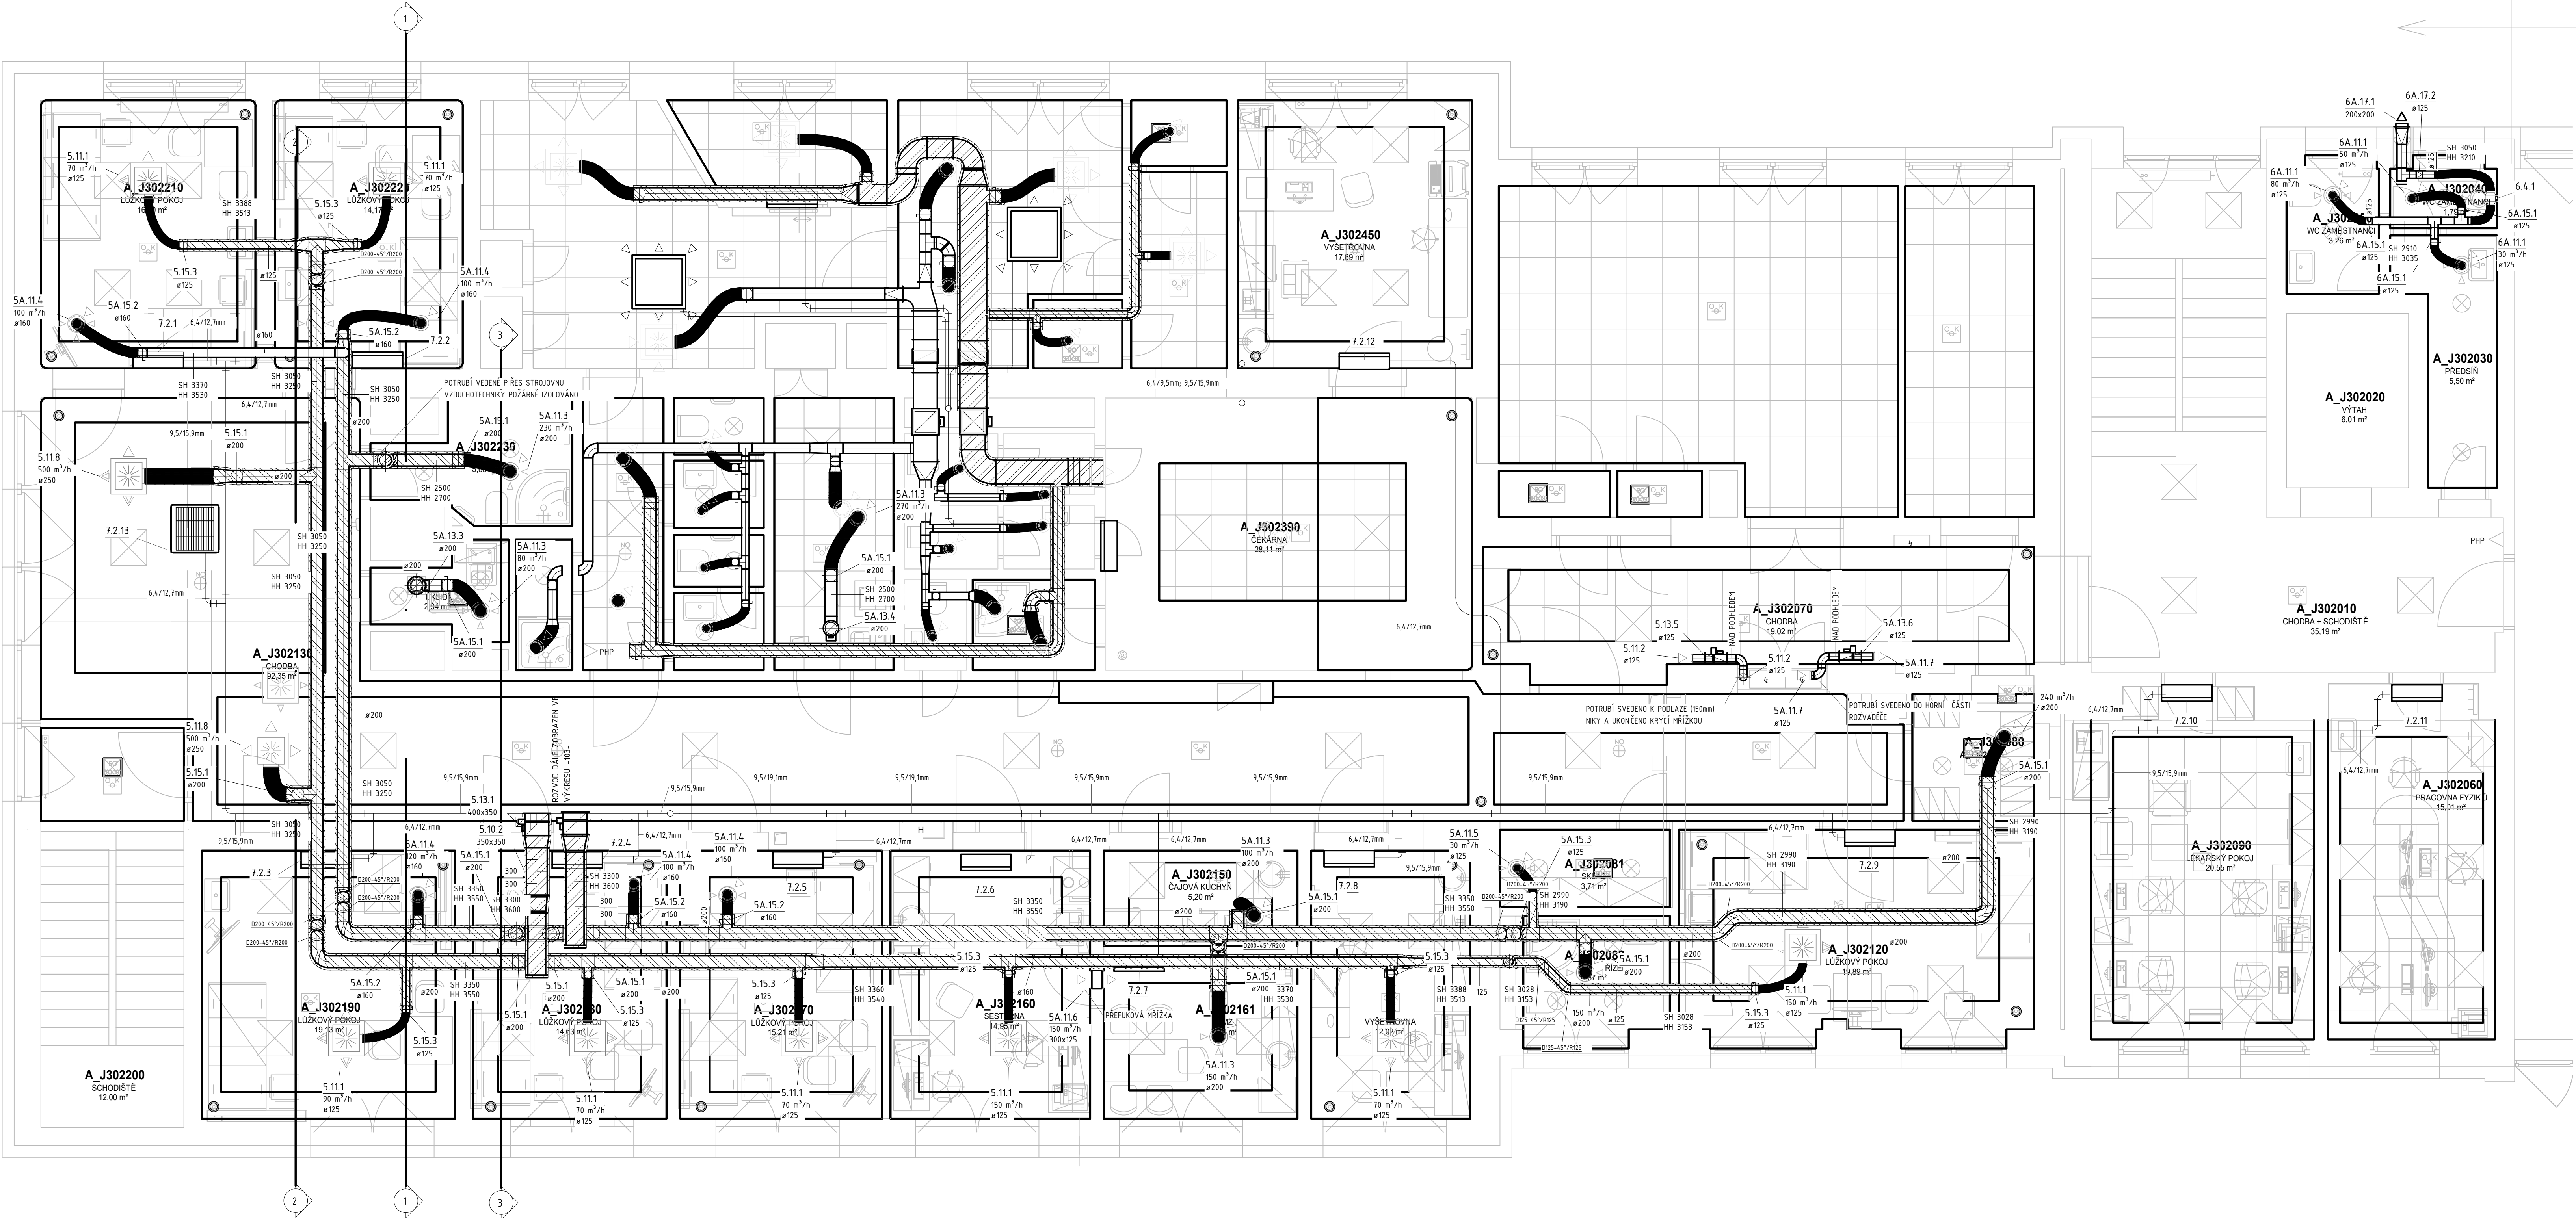

LEGENDA IZOLACE POTRUBÍ

- Isolace s uzavřenými buňkami. Tloušťka 20mm.
- Isolace desková z minerální vlny. Tloušťka 40mm. Objemová hmotnost 40kg/m3.
- Protipožární izolace odolnost 45min

LEGENDA ZNAČENÍ POTRUBÍ

- STÁVAJÍCÍ POTRUBÍ VZT KTERÉ BUDE DEMONTÁŽOVÁNO
- ODVODNÍ VZT POTRUBÍ
- PŘÍVODNÍ VZT POTRUBÍ
- STUPAČKA VZT POTRUBÍ ČTYŘHRANNÉHO (PŘÍVOD/ODTAH)
- STUPAČKA VZT POTRUBÍ KROHOVÉHO (PŘÍVOD/ODTAH)
- ROZBOČOVAČ CHLADIVOVÉHO POTRUBÍ
- CHLADIVOVÉ POTRUBÍ (ZASTUPUJE VEDENÍ KAPALINY I PLYNU)

LEGENDA ZAŘÍZENÍ

- VZT zař. č. 5 - Větrání 2.NP
- VZT zař. č. 6 - Podtlakové větrání

VÝPIS MÍSTNOSTÍ - 2.NP - NOVE							
Č.M.	NÁZEV MÍSTNOSTI	PLOCHA PODLAHOVÁ PLOCHA (m²)	POVRCHOVÉ ÚPRAVY		POVRCHOVÉ ÚPRAVY		S.H.
			PODLAHA DOPLNĚNÍ PVC STAVAJÍCÍ	A2	STĚNY OMÍTKA, PVC SOKL 100 mm STAVAJÍCÍ	PODLAD SKD PODHLAD	


AZ KLIMA a.s.			
Tulánska 1519/115a			
627 00 8709			
IČ: 247 72 831			
Dělnice realizace (08)			
Revize	Datum	Popis změny	Vypracoval
			Kontroloval

Hlavní inženýr projektu	Zodpovědný projektant	Vypracoval	Kontroloval
		Bc. Marek Poláček	Ing. Antonín Pekárek
Investor: Fakultní nemocnice Olomouc, Zdravotnická 248/7, 779 00 Olomouc			
stavba: STAVBNÍ ÚPRAVY OBJEKTU J3 KNM - LUŽKOVÉ ODDĚLENÍ		číslo zakázky	M245541
objekt: SO 01		stupeň dokumentace	DSFS
profese: Vzduchotechnika		datum 1. vydání	04/2024
obsah: PŮDORYS 2.NP		formát	12x44
číslo výkresu: D.1.4f.01-102		mřítko	výškový číslo:
číslo revize: 00		datum revize:	