




ŘEZ 1
MĚŘITKO 1 : 50

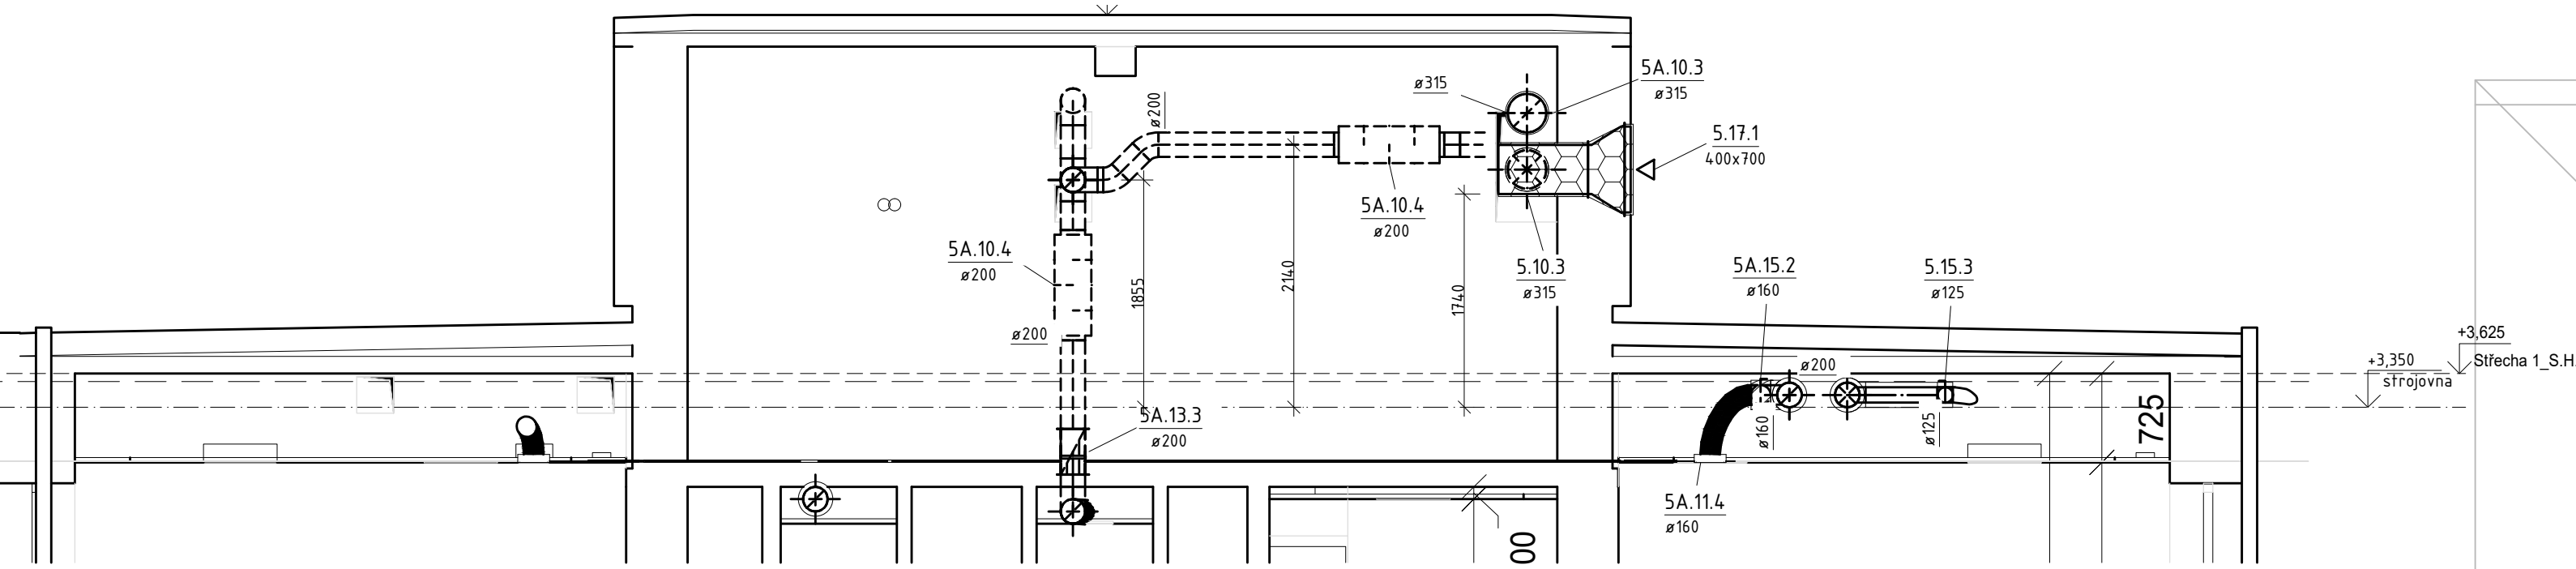



ŘEZ 2
MĚŘITKO 1 : 5

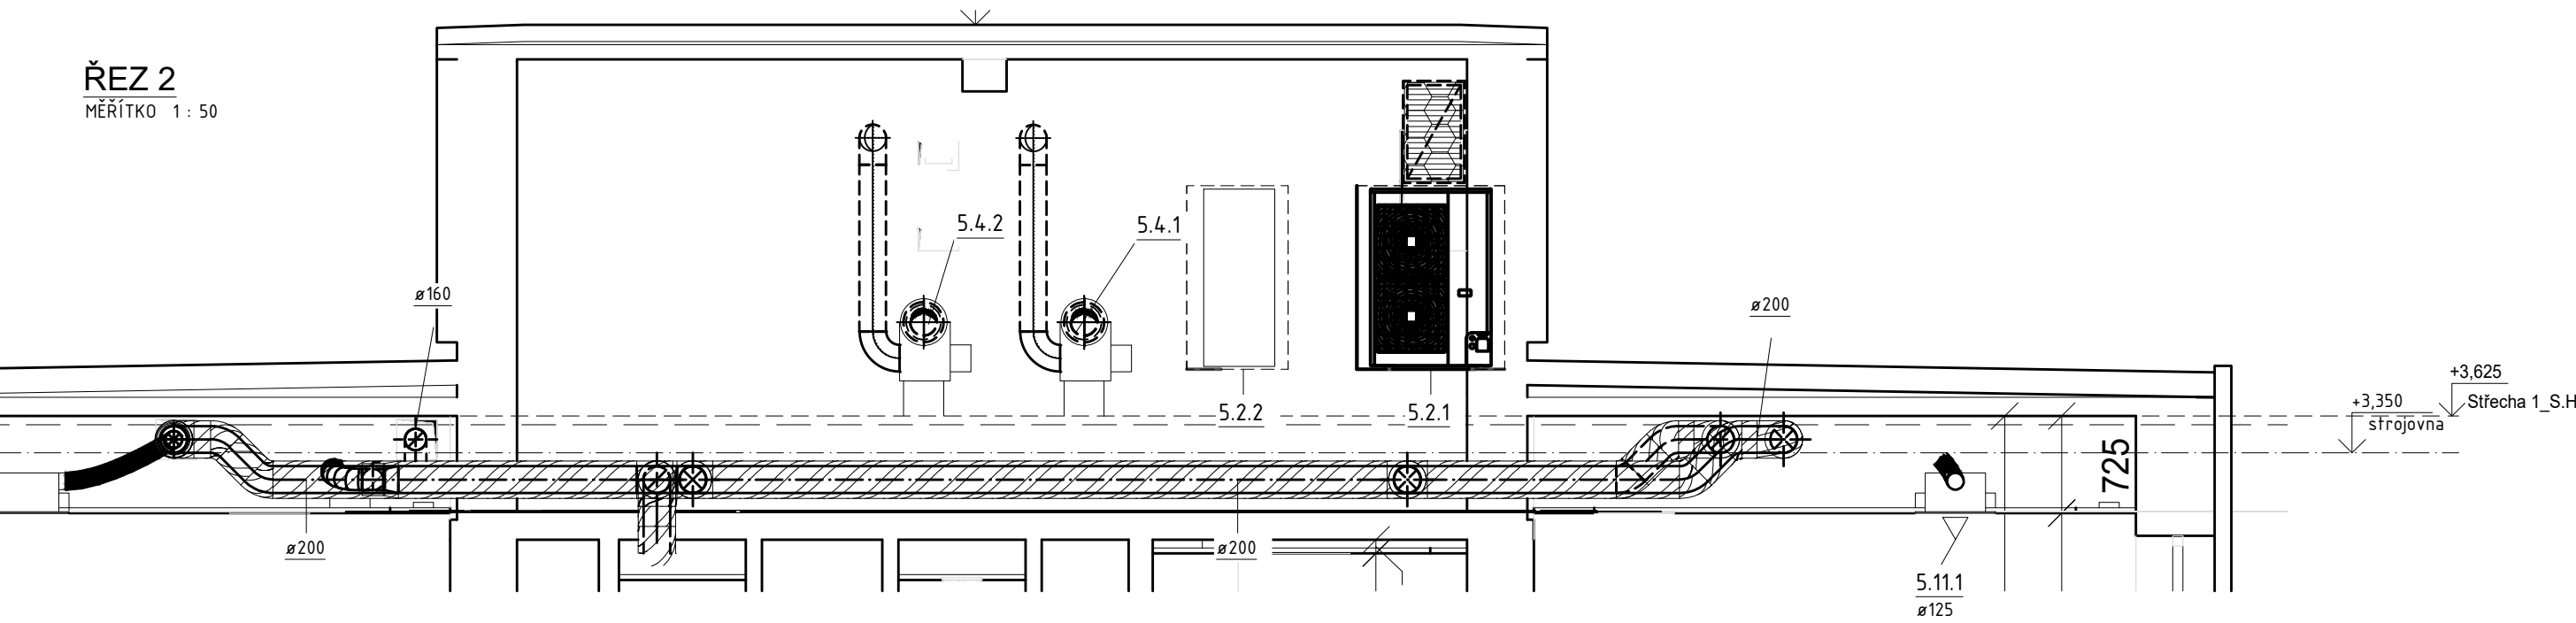

ŘEZ 3
MĚŘÍTKO 1 : 5

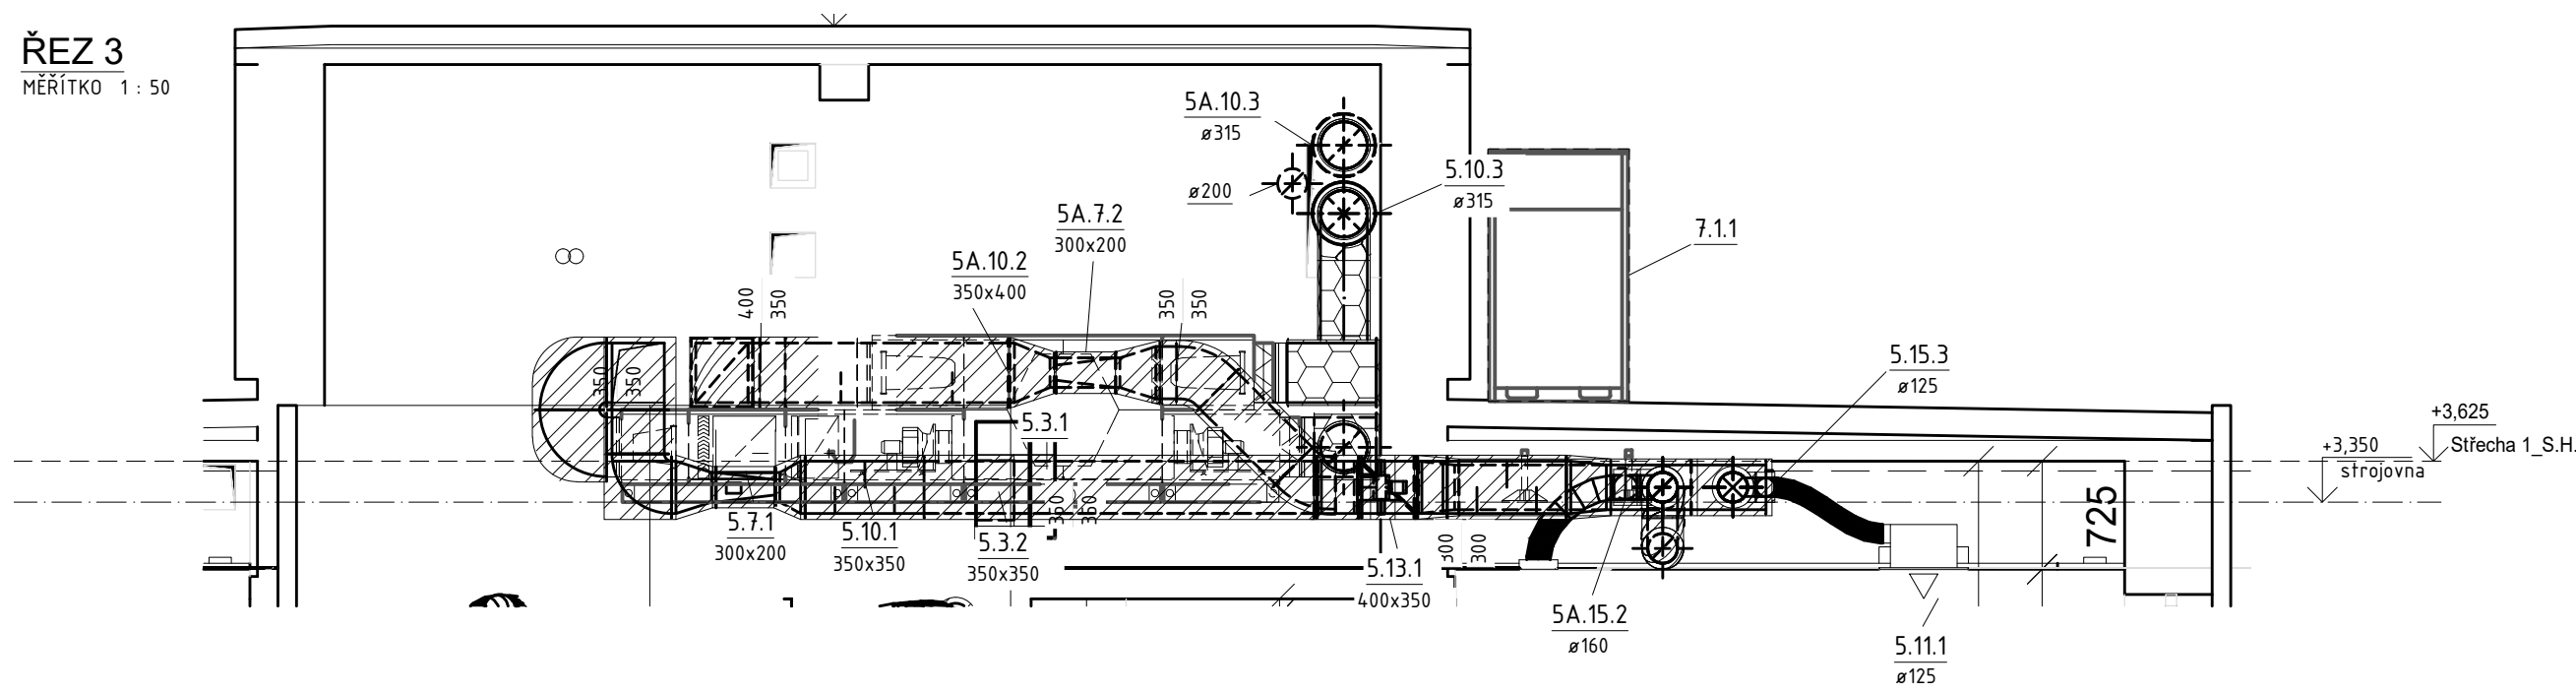

ŘEZ 4
MERITKO 1 : 50

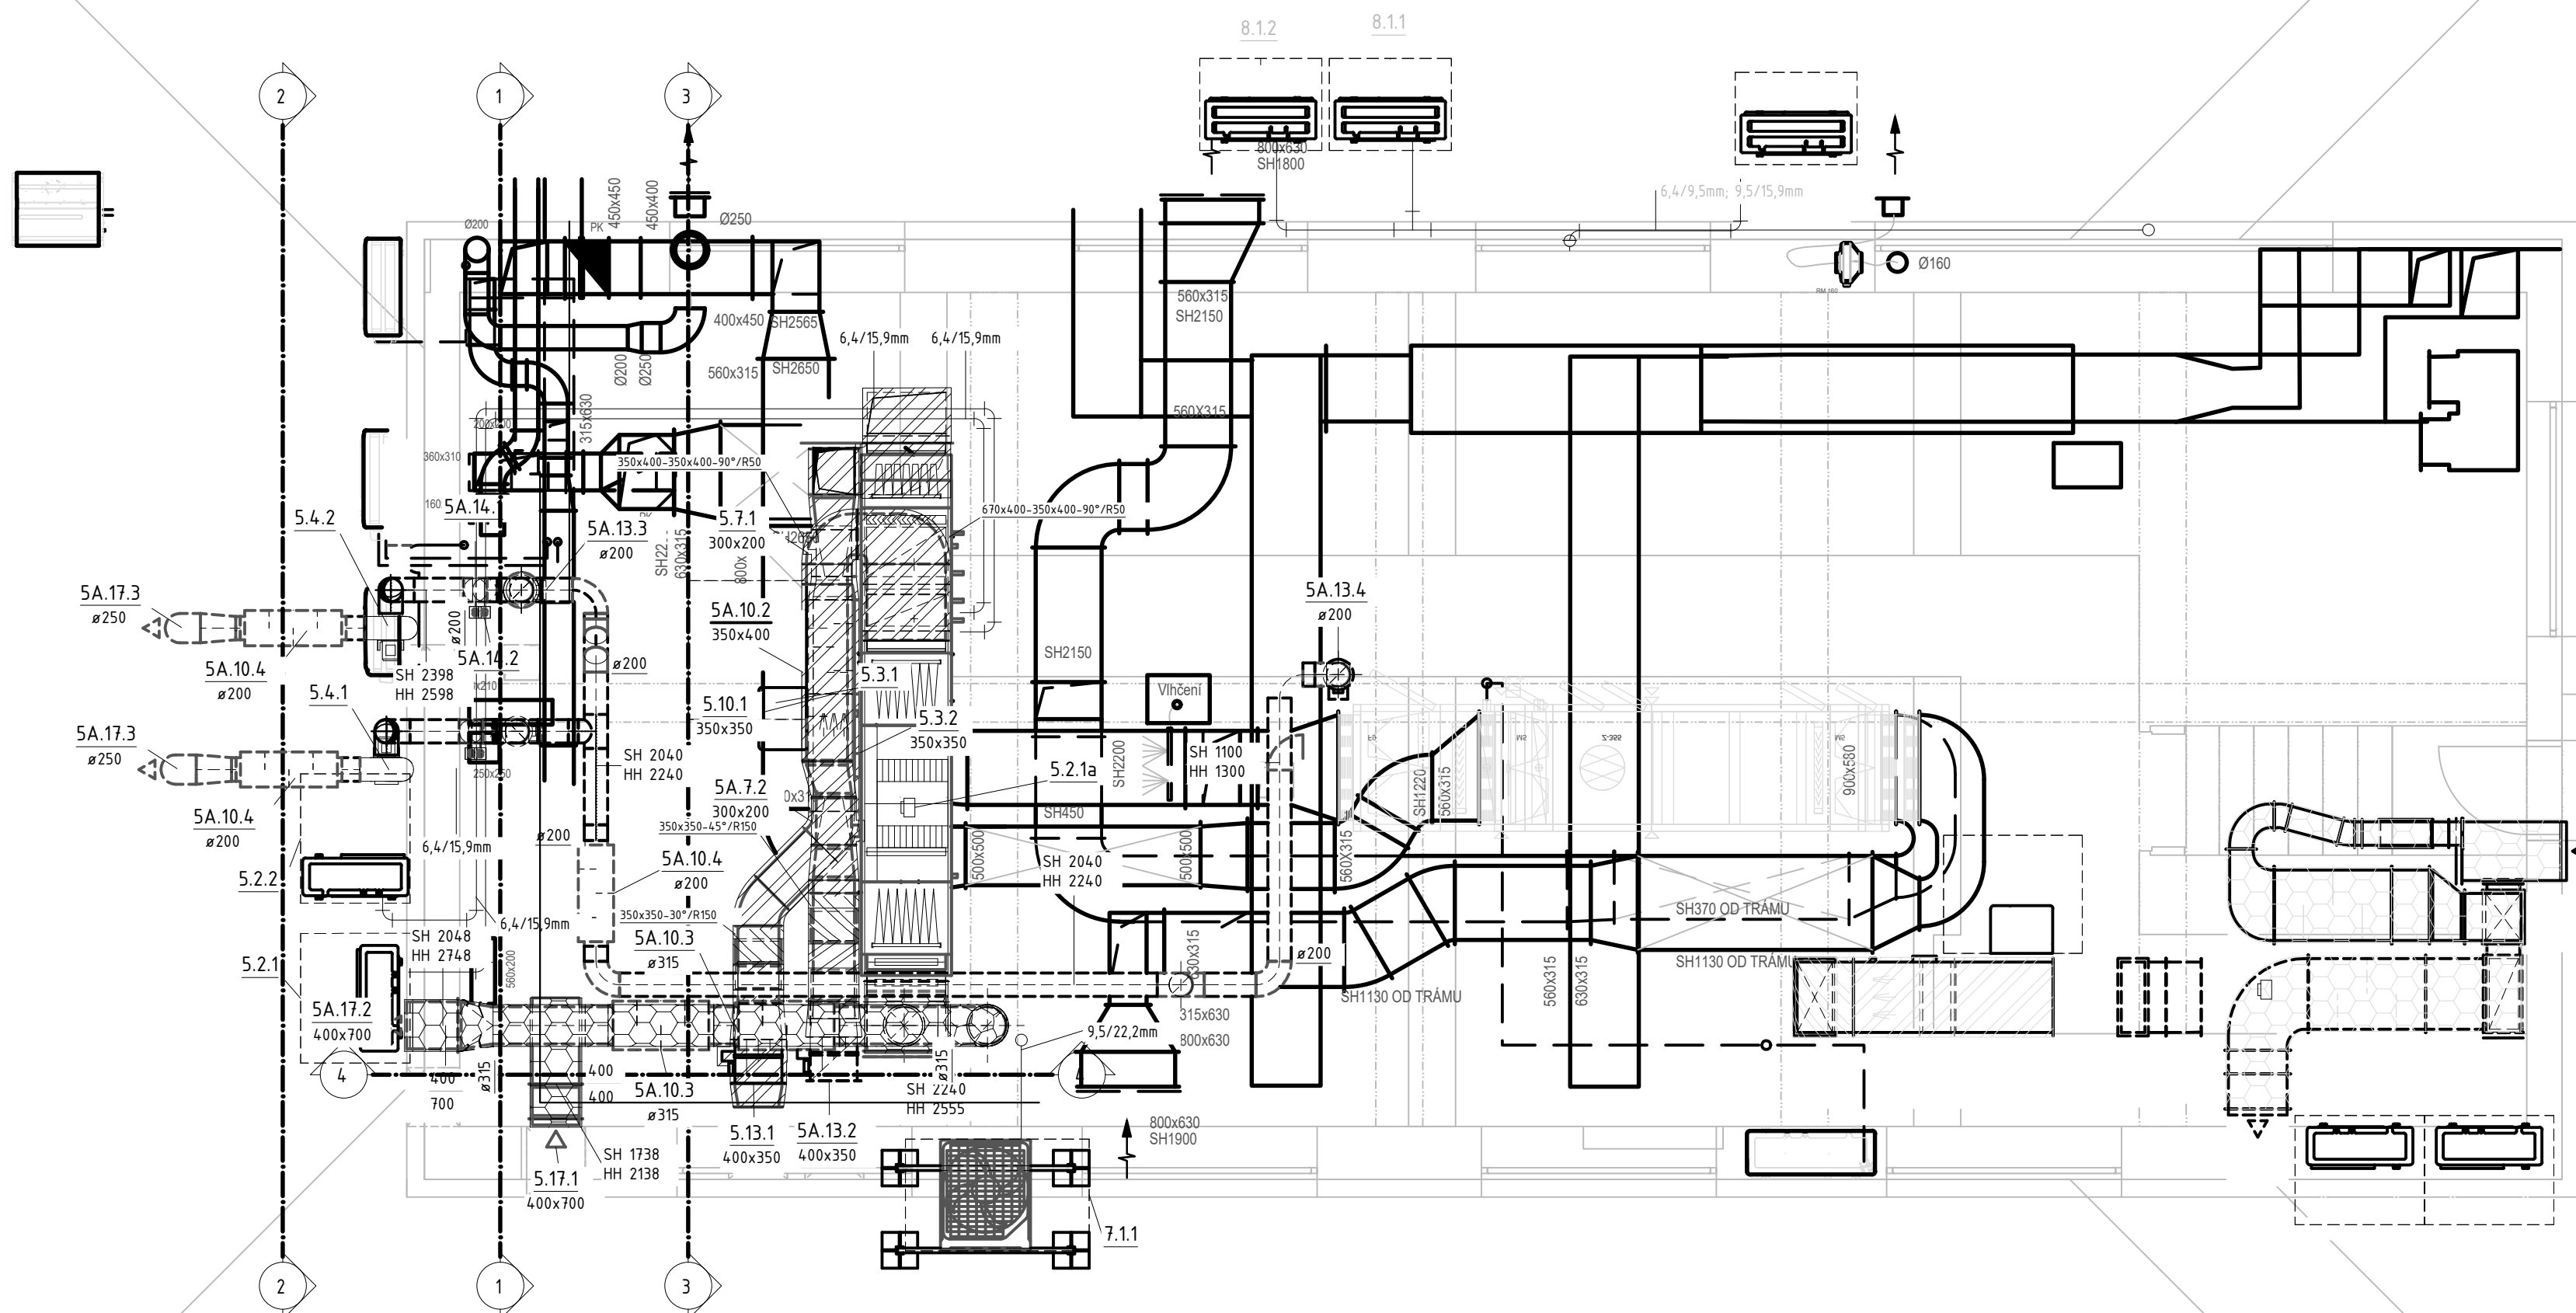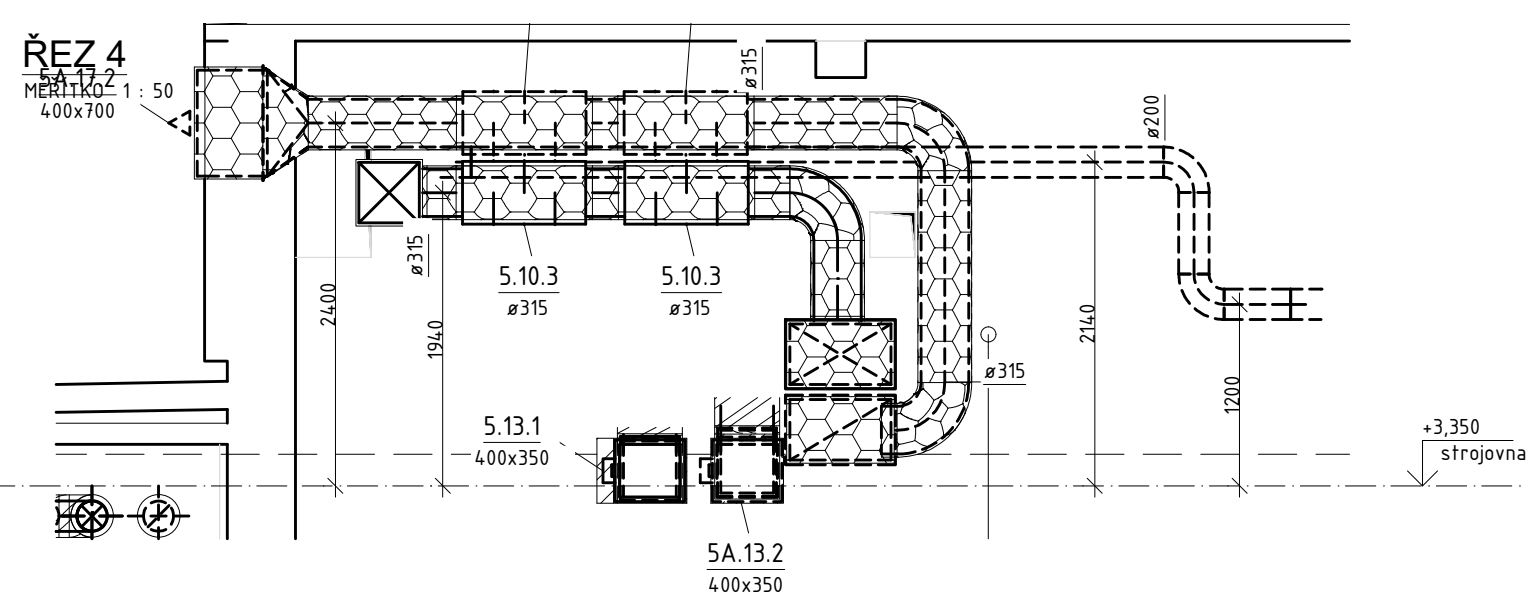

LEGENDA ZNAČENÍ POTRUBÍ

- | | |
|---|--|
|  | DEMONTOVÁNO |
|  | ODVODNÍ VZT POTRUBÍ |
|  | PŘÍVODNÍ VZT POTRUBÍ |
|  | STUPAČKA VZT POTRUBÍ ČTYŘHRANNÉHO (PŘÍVOD/ODTAH) |
|  | STUPAČKA VZT POTRUBÍ KROHOVÉHO (PŘÍVOD/ODTAH) |
|  | ROZBOČOVAČ CHLADIVOVÉHO POTRUBÍ |
|  | CHLADIVOVÉ POTRUBÍ (ZASTUPUJE VEDENÍ KAPALINY I PLYNU) |

LEGENDA IZOLACE POTRUBÍ

-  Izolace desková z minerální plsti.
Tloušťka 40mm. Objemová hmotnost
40Kg/m³.
-  Protipožární izolace odolnost 45min



AZ KLIMA a.s.
Tufanka 1519/115a
627 00 Brno
IČ: 247 72 631
Divize realizace (08

Revize	Datum	Popis změny	Vypracoval	Kontroloval

Hlavní inženýr projektu		Zodpovědný projektant		Vyracoval		Kontroloval		
				Bc. Marek Poláček		Ing. Antonín Pekárek		
Investor: Fakultní nemocnice Olomouc, Zdravotníkú 248/7, 779 00 Olomouc						 AZKLIMA CLIN CZ ES CO Turanka 115a 627 00 Brno +420 544 500 811 azklima@azklima.com		
stavba: STAVEBNÍ ÚPRAVY OBJEKTU J3 KNM - LŮŽKOVÉ ODDĚLENÍ								
objekt: SO 01								
profese: Vzduchotechnika								
obsah: PŮDORYS 3.NP						číslo zakázky		M245541
						stupeň dokumentace		DSPS
						datum 1. vydání		04/2024
						formát		12x4A
						měřítko		výškové číslo:
						1:50		
číslo výkresu:				číslo revize:		datum revize:		
D.1.4f.01-103				00		-		