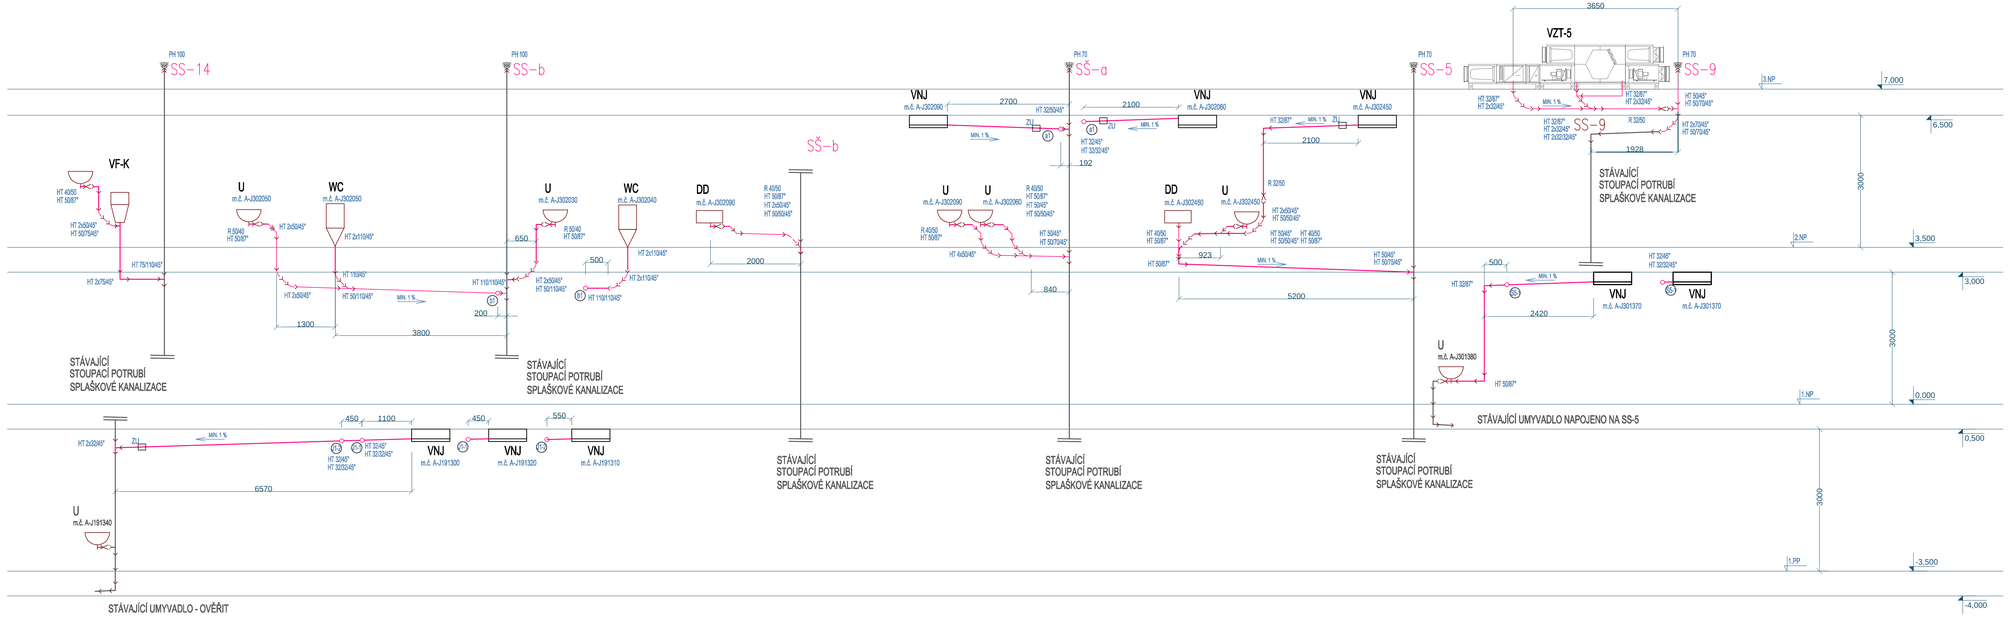

LEGENDA

- ODPADNÍ POTRUBÍ PROJEKTOVANÉ
- STÁVAJÍCÍ TRASA ODPADNÍHO POTRUBÍ
- POTRUBÍ KANALIZACE ODVĚTRÁNÍ

WC	KLOZET KOMBINOVANÝ	DD	DŘEZ (DODÁVKA VYBAVENÍ)
SPK	SPRCHOVACÍ KOUT	VNJ	VNITŘNÍ NASTĚNNÁ KLIM. JED.
ZU	ZÁPACHOVÁ UZÁVĚRKA	MN	MYČKA NÁDOBÍ
VH	VĚTRACÍ HLAVICE	VNJ	VNITŘNÍ NASTĚNNÁ KLIMATIZAČNÍ JEDNOTKA
FV-K	VÍLEVKA – KOMBINOVANÁ	SS	VNITŘNÍ STROPNÍ KLIMATIZAČNÍ JEDNOTKA
U1	UMYVADLO	PV	PŘIVZDUŠŇOVACÍ VENTIL
U2	UMYVADLO ZÁPUSTNÉ	SS	STOUPAČKA SPLAŠKOVÉ KANALIZACE

SCHEMA OBJEKTŮ

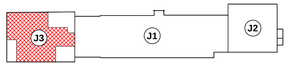

DOKUMENTACE SKUTEČNÉHO PROVEDENÍ STAVBY – MAKENEX S.R.O.

Revize	Vypracoval	Popis revize	Datum

LT PROJEKT
PROJEKTOVÁNÍ ZDRAVOTNICKÉ VÝSTAVBY

Hlavní inženýr projektu: ING. JAN KOCMÁNEK
Vedoucí projektant zakázky: ING. VÁCLAV KŘEPELKA

Investor:
Fakultní nemocnice Olomouc
Zdravotníků 248/7, 779 00 Olomouc
Tel: +420 588 441 111
www.fnol.cz

Profese: ZTI

Zpracovatel dílu:
Ing. Jan Valenta
Křižanova 1537, 757 01 Valašské Meziříčí
Tel: +420 731 192 660
E-mail: valenta@v2l.cz

Autorizace:

Odpovědný projektant:	Vypracoval:	Kontroloval:
ING. JAN VALENTA	LENKA FILÁKOVÁ	ING. JAN VALENTA

Akce: **PD - STAVEBNÍ ÚPRAVY OBJEKTU J3 - KNM - LŮŽKOVÉ ODDĚLENÍ**

Zakázkové číslo: 02 - 2023
Datum: 04/2024
Stupeň: DSPS
Formát: 5 A4
Paré:

Objekt: STAVEBNÍ PRÁCE SPOJENÉ S VÝMĚNOU TECHNOLOGIE SPECTICT V 1.NP SO 01

Obsah: **SCHÉMA SPLAŠKOVÉ KANALIZACE**

Měřítko:
Číslo výkresu: **D.1.4a.01-003**