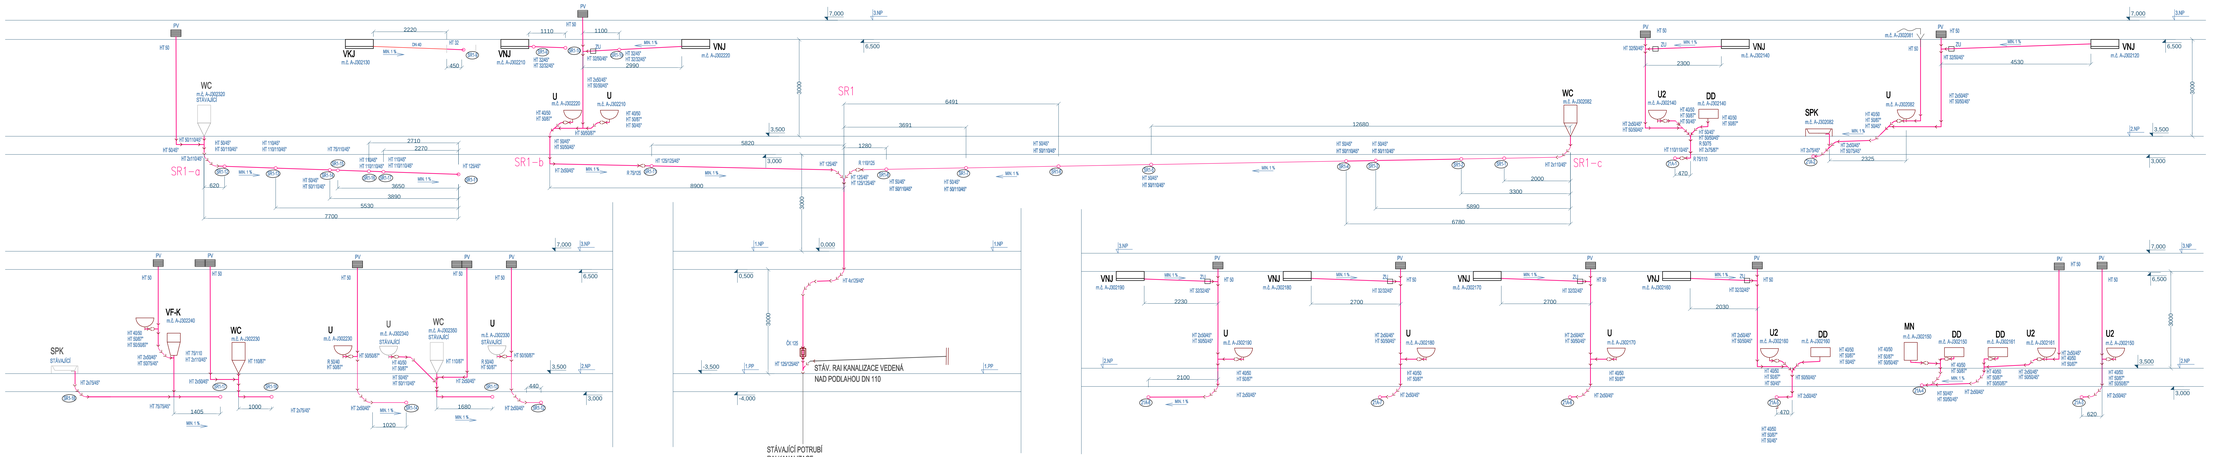

LEGENDA

- ODPADNÍ POTRUBÍ PROJEKTOVANÉ – PPVF
- STÁVAJÍCÍ TRASA ODPADNÍHO POTRUBÍ
- POTRUBÍ KANALIZACE ODVĚTRÁNÍ – PPVF
- ODPADNÍ POTRUBÍ PROJEKTOVANÉ – NEREZ–ODEL

WC	KLOZET KOMBINOVANÝ	DD	DŘEZ (DODÁVKA VYBAVENÍ)
SPK	SPRCHOVACÍ KOUT	VNJ	VNITŘNÍ NÁSTĚNNÁ KLIM. JED.
ZU	ZÁPACHOVÁ UZÁVĚRKA	MN	MYČKA NÁDOBÍ
VH	VĚTRACÍ HLAVICE	VNU	VNITŘNÍ NÁSTĚNNÁ KLIMATIZAČNÍ JEDNOTKA
FV-K	VÝLEVKA – KOMBINOVANÁ	SS	VNITŘNÍ STROPNÍ KLIMATIZAČNÍ JEDNOTKA
U1	UMYVADLO	PV	PŘEDSTĚNOVÝ VENTIL
U2	UMYVADLO ZÁPUSTNÉ	SS	STOUPAČKA SPLAŠKOVÉ KANALIZACE

SCHEMA OBJEKTŮ

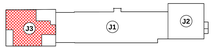

DOKUMENTACE SKUTEČNÉHO PROVEDENÍ STAVBY – MAKENEX S.R.O.

Revize	Vypracoval	Popis revize	Datum

LT PROJEKT
PROJEKTOVÁNÍ ZTI · ÚT · VZT · PLYN · ELEKTRO

Hlavní inženýr projektu:
ING. JAN KOCIÁNEK

Vedoucí projektant zakázky:
ING. VÁCLAV KŘEPELKA

Investor:
Fakultní nemocnice Olomouc
Zdravotická 2487, 779 00 Olomouc
Tel: +420 588 441 111
www.fnol.cz

Profese: ZTI

Zpracovatel dílu:
Ing. Jan Valenta
Křišťanova 1837, 757 01 Valašské Meziříčí
Tel: +420 731 192 600
E-mail: valenta@z-z.cz

Autorizace:

Odpovědný projektant:	Vypracoval:	Kontroloval:
ING. JAN VALENTA	LENKA FLÁNOVÁ	ING. JAN VALENTA

Akce: **PD - STAVEBNÍ ÚPRAVY OBJEKTU J3 - KNM - LŮŽKOVÉ ODDĚLENÍ**

Zakázkové číslo: 02 - 2023 | Paré:
Datum: 04/2024
Stupeň: DSPS
Formát: 8 A4

Objekt: STAVEBNÍ PRÁCE SPOJENÉ S VÝMĚNOU TECHNOLOGIE SPECTICT V 1.NP SO 01

Obsah: **SCHÉMA RAI KANALIZACE**

Měřítko:

Číslo výkresu: **D.1.4a.01-004**