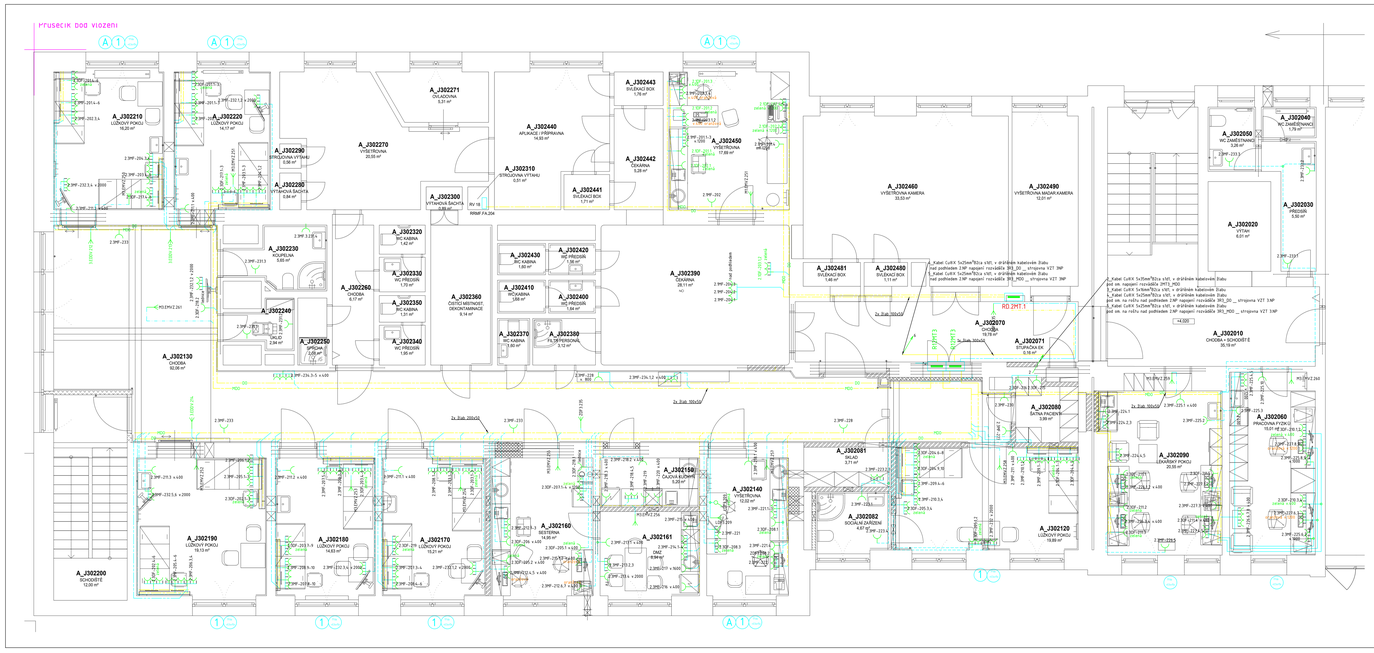

Celková plocha		494,22		

POZNÁMKA:

PODROBNÉ TECHNICKÉ INFORMACE VIZ. TECHNICKÁ ZPRÁVA.

NAPÁJENÍ ROZVÁDĚČŮ R-... PROVEDENO DLE PŘEHLEDOVÝCH SCHÉMAT, VE KTERÝCH JSOU POPSÁNY TYPY PŘIPOJOVACÍCH KABELŮ A NAPÁJECÍ ROZVÁDĚČE JEDNOTLIVÝCH SOUSTAV NAPÁJENÍ MOD. DO.

INSTALACE EL. PŘÍSTROJŮ A ZAŘÍZENÍ BYLA PŘED ZAHÁJENÍM MONTÁŽE KOORDINOVÁNA S DODAVATELI OSTATNÍCH STAVEBNÍCH A TECHNOLOGICKÝCH CELKŮ. ELEKTROINSTALACE BYLA UPRAVENA DLE POTŘEB SKUTEČNĚ DODANÝCH TECHNOLOGICKÝCH ZAŘÍZENÍ, ZAŘIZOVACÍCH PŘEDMĚTŮ, NÁBYTKU A POŽADAVKŮ INVESTORA.
ZÁSUVKY INSTALOVÁNY 12 m NAD PODLAHOU, MIMO ZÁSUVEK S UVEDENOU VÝŠKOU INSTALACE.

VOLNĚ VEDENÉ KABELY NAD PODHLEDEM JSOU INSTALOVÁNY DO DRÁTĚNÉHO KABELOVÉHO ŽLABU. POZCE INSTALACE KABELOVÝCH TRÁS BYLI UPRAVENY PŘI MONTÁŽI DLE POZCE ROZVODŮ OSTATNÍCH MĚDÍ A NA ZÁKLADĚ POTŘEB TECHNOLOGICKÝCH ZAŘÍZENÍ.

DRÁTĚNÉ KABELOVÉ ŽLABY JSOU INSTALOVÁNY NA ZÁVĚSY DO STROPU, ODBOČKY KABELŮ ZE ŽLABŮ PROVEDENY VE SKUPINOVÝCH DRŽÁCÍCH, PŘÍCHYTKÁCH NEBO POD OMÍTKOU.

KRABICE PRO UZEMNĚNÍ ELEKTROSTATICKÝ VODIVÝCH PODLAH A KONSTRUKCÍ VESTAVĚB JSOU INSTALOVÁNY 0,2 m NAD PODLAHOU.

V MÍSTNOSTECH SE SPRCHOU A UMYVADLEM PŘÍP. PŘEDZÍ JE PROVEDENA ELEKTROINSTALACE DLE POŽADAVKŮ ČSN 33 2000-7-701 ed.2 A ČSN 33 2130 ed.3 PRO PŘÍSLUŠNÉ ZÓNY A DLE PROTOKOLU O URČENÍ VNĚJŠÍCH VLIVŮ.

SVÍTIDLA A ZÁSUVKY V RAMPÁCH JSOU SOUČÁSTÍ DODÁVKY RAMP.

KABELOVÉ PROSTUPY MEZI POŽÁRNÍMI ÚSEKY JSOU UTĚSNĚNY POŽÁRNÍM UCPÁVKAMI DLE ČSN 730810 ČL.8.6.1 A Č.L.Z ČSN 730899 Z 8. 2009 NA POŽÁRNÍ ODOLNOSTI STANOVENÉ POŽÁRNÍ ZPRÁVOU.

VŠECHNY PODRUŽNÉ ROZVÁDĚČE JSOU PŘIPOJENY NA PŘIPOJNICE HOP HLAVNÍHO POSPOJOVÁNÍ OBJEKTU.

UPOZORNĚNÍ:

PŘI DEMONTÁŽI STARÉ ELEKTROINSTALACE A ZAŘÍZENÍ NEBYLY POŠKOZENY FUNKČNÍ ROZVODY A SYSTÉMY.
KABELOVÉ ROZVODY PRO PBŘ ZAŘÍZENÍ JSOU PROVEDENY KABELY V BEZHALOGENOVÉM PROVEDENÍ S FUNKČNOSTI PŘI POŽÁRU S TŘÍDOU REAKCE NA OHEŇ B2ca s1d1 ULOŽENÉ V NORMALIZOVANÉ KABELOVÉ TRASE S FUNKČNOSTI PŘI POŽÁRU.
OSTATNÍ KABELOVÉ ROZVODY JSOU PROVEDENY KABELY V BEZHALOGENOVÉM PROVEDENÍ S TŘÍDOU REAKCE NA OHEŇ B2ca s1d1.

PŘED ZAHÁJENÍM MONTÁŽE BYLO S DODAVATELI TECHNOLOGICKÝCH ZAŘÍZENÍ A S INVESTOREM PROJEDNÁNO PŘESNÉ UMÍSTĚNÍ A VÝŠKY INSTALACE VYPÍNAČŮ, ZÁSUVEK A OSTATNÍCH EL.PŘÍSTROJŮ VZHLEDEM KE KONEČNÉMU ROZMÍSTĚNÍ NÁBYTKU, ZAŘIZOVACÍCH PŘEDMĚTŮ A TECNOLOGICKÝCH CELKŮ. UMÍSTĚNÍ ZNAČEN NA VÝKRESE JE POUZE INFORMATIVNÍ.

ZNAČENÍ ZÁSUVKOVÝCH OBVODŮ

2.3PF-231

ZÁKLADNÍ INFORMACE
1. OBVOD - "PF"
2. OBVOD - "SPF"

ZÁLOHA VYSOKÉ Z ROZVADĚČE
1. ZÁLOHA - "1" - ZÁLOHA
2. OBVOD - "PF" - ZÁSUVKOVÉ OBVODY
3. - ZÁSUVKOVÉ OBVODY SDOSTAVY

ZÁLOHA NIZKÉ Z ROZVADĚČE
1. - "1" - "1"
2. - "PF" - ZÁSUVKOVÉ OBVODY

ZNAČENÍ OSTATNÍCH EL.OBVODŮ

RE.DV-251,351

ZÁLOHA VYSOKÉ Z ROZVADĚČE
1. - R-ROZVADĚČ DV-DVÍŘNÍ
2. - 251,351 - ČÍSLO ROZVADĚČE
3. - PO1,02,03 - ČÍSLO PRVKU
4. - "1" - ZÁLOHA
5. - "1" - KONKRÉTNÍ PRVEK

LEGENDA

- Rozvaděč zděný s krytím IK09(IP54) nad podhledy pro volnou kabeláž
- Zásuvka 2 zásuvky s clonkou
- Zásuvka 3 zásuvky s clonkou
- Zásuvka 5 zásuvky s clonkou
- Vnější kabelový žlab dle typu
- Kab. trasa ve žlabu - vedení nad podhledem
- Kab. vedení ve žlabu - vedení nad podhledem
- Kab. vedení pro VZT a chlazení ve žlabu nad podhledem
- Zkrácený prostor dle ČSN EN 2000-7-710 E.7.1.1 (kancelářský prostor)
- Zkrácený prostor dle ČSN EN 2000-7-710 E.7.1.2, E.7.1.3 a E.7.1.4 (zasedací místnosti)
- Krabice EK pro zásuvkovou dle ČSN EN 2000-7-710 (vlhké prostory)

Pokud není uvedeno jinak je montážní výška vyplňačů a zásuvek 1200mm od podlahy.

ROZVODNÁ SOUSTAVA: 3NPE str. 50Hz, 400V / TN-S_"MOD, DO"

OCHRANNÁ OPATŘENÍ DLE ČSN 33 2000-7-710:
OCHRANNÁ OPATŘENÍ DLE ČSN 33 2000-4-41 ed.3
OCHRANA ZÁKLADNÍ PŘED DOTYKEM ŽIVÝCH ČÁSTÍ: IP2X(IP)
OCHRANA PŘI PORUŠE DOTYKEM NEŽIVÝCH ČÁSTÍ: SELV
OCHRANA – SAMOČINNÉ ODPOJENÍM DO 230V,E
OCHRANA – DOPLŇKOVÉ UCENĚNÍM
OCHRANA – DOPLŇKOVÉ POSPOJOVÁNÍM
OCHRANA – PROSTOR OMEZENÝCH
OCHRANA – DOPLŇKOVÝCH OCHRANNÝCH POSPOJOVÁNÍM

VNĚJŠÍ VLIVY DLE ČSN 33 2000-5-51 ed.3: PROSTORY, IN VNITŘNÍ MÍSTA, AMB.T.
UMÍSTĚNÍ PROSTORU ČSN EN 2130 ed.3

±0,000 = 228,400 m.n.m.

01	Tomáš Přáleva	projektová dokumentace DSPS	11.04.2024
Revize	Vypracoval	Popis revize	Datum

LT PROJEKT
Hlavní inženýr projektu: ING. JAN KOCIÁNEK
Vedoucí projektant zakázky: ING. VÁCLAV KŘEPELKA
Investor: Fakultní nemocnice Olomouc, Zdravotnická 248/7, 779 00 Olomouc, Tel: +420 588 441 111, www.fnol.cz
Profese: EL
Zpracovatel dílu: EP Ráchov, a.s., Ráchov 1, 742 72 Ráchov 1-720, 736 61 Ráchov pod Radhoštěm, Tel: +420 571 884 224, E-mail: b.sulak@epraznov.cz
Autorizace:
Odpovědný projektant: ING. BOHUSLAV ŠULÁK
Vypracoval: RUDOLF PAŠČAK
Kontroloval: ING. BOHUSLAV ŠULÁK

Akce:	PD - STAVEBNÍ ÚPRAVY OBJEKTU J3 - KNM - LŮŽKOVÉ ODDĚLENÍ	Zakázkové číslo:	02 - 2023
		Datum:	06 - 2023
		Stupeň:	DSP + DPS
Objekt:	BUDOVA J3 - NUKLEÁRNÍ MEDICÍNA	Formát:	10 A4
Obsah:	PŮDORYS 2.NP - ZÁSUVKY	Měřítko: 1:50	Číslo výkresu: D.1.4c.01-101

Paré: