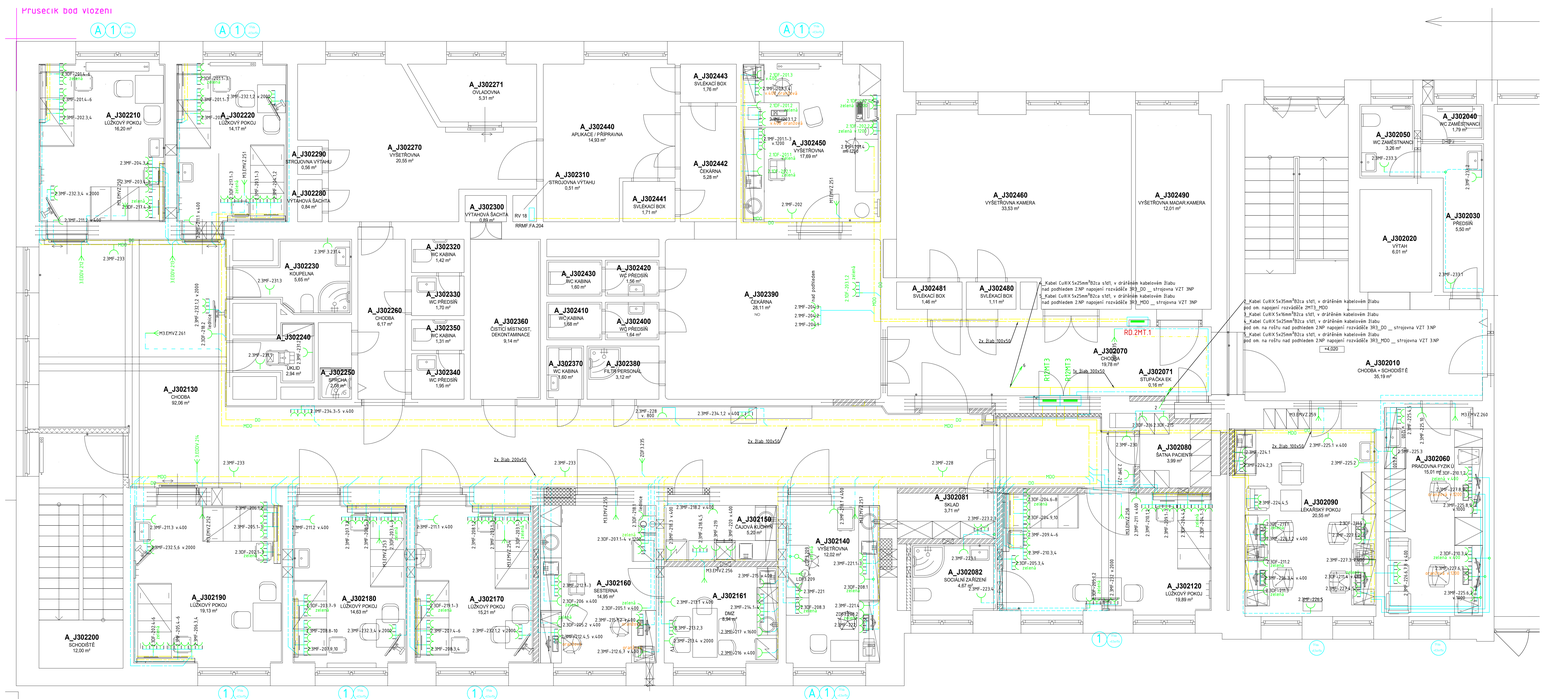
Průsečík bod vložení
A_J302210 LŮŽKOVÝ POKOJ 16,20 m²
A_J302220 LŮŽKOVÝ POKOJ 14,17 m²
A_J302290 STROJOVNA VÝTAHU 0,58 m²
A_J302280 VÝTAHOVÁ ŠACHTA 0,84 m²
A_J302270 VYŠETŘOVNA 20,59 m²
A_J302300 VÝTAHOVÁ ŠACHTA 0,80 m²
RV 18
RRMF FA 204
A_J302310 STROJOVNA VÝTAHU 0,51 m²
A_J302440 APLIKACE / PŘÍPRAVNA 14,93 m²
A_J302441 SVLÉKACÍ BOX 1,71 m²
A_J302442 ČEKÁRNA 5,28 m²
A_J302443 SVLÉKACÍ BOX 1,76 m²
A_J302450 VYŠETŘOVNA 17,69 m²
A_J302460 VYŠETŘOVNA KAMERA 33,53 m²
A_J302490 VYŠETŘOVNA MAGAR KAMERA 12,01 m²
A_J302040 WC ZAMĚSTNANCE 1,79 m²
A_J302050 WC ZAMĚSTNANCE 5,26 m²
A_J302030 PŘEDSÍŇ 5,50 m²
A_J302020 VÝTAH 6,01 m²
A_J302010 CHODBA – SCHODIŠTĚ E 26,19 m²
A_J302230 KOUPELNA 5,65 m²
A_J302250 SPRCHA 1,05 m²
A_J302260 CHODBA 6,17 m²
A_J302320 WC KABINA 1,42 m²
A_J302330 WC PŘEDSÍŇ 1,70 m²
A_J302350 WC KABINA 1,31 m²
A_J302340 WC PŘEDSÍŇ 1,00 m²
A_J302430 WC KABINA 1,60 m²
A_J302420 WC PŘEDSÍŇ 1,50 m²
A_J302410 WC KABINA 1,58 m²
A_J302400 WC PŘEDSÍŇ 1,64 m²
A_J302370 WC KABINA 1,60 m²
A_J302390 ČEKÁRNA 28,11 m²
A_J302481 SVLÉKACÍ BOX 1,46 m²
A_J302480 SVLÉKACÍ BOX 1,11 m²
A_J302070 CHODBA 19,78 m²
A_J302071 STUPAŇOVÁ EK 0,16 m²
A_J302080 SALTNA PACIENTŮ 3,99 m²
A_J302081 SKLAD 3,71 m²
A_J302082 SOCIÁLNÍ ZAŘÍZENÍ 4,07 m²
A_J302060 PRACOVNA FYZIKŮ 19,07 m² EF-201/3
A_J302150 ČAJOVÁ KUCHYNĚ 5,20 m²
A_J302140 VYŠETŘOVNA 12,02 m²
A_J302120 LŮŽKOVÝ POKOJ 19,80 m²
A_J302200 SCHODIŠTĚ 12,03 m²
A_J302190 LŮŽKOVÝ POKOJ 19,13 m²
A_J302180 LŮŽKOVÝ POKOJ 14,63 m²
A_J302170 LŮŽKOVÝ POKOJ 15,21 m²
A_J302160 SESTŘENA 14,00 m²
A_J302161 DMZ 0,94 m²
RO ZM1 1
RO ZM1 3
RO ZM1 2
RO ZM1 4
MO EHV2.20.1
