PŮDORYS 1NP NAPOJENÍ CT

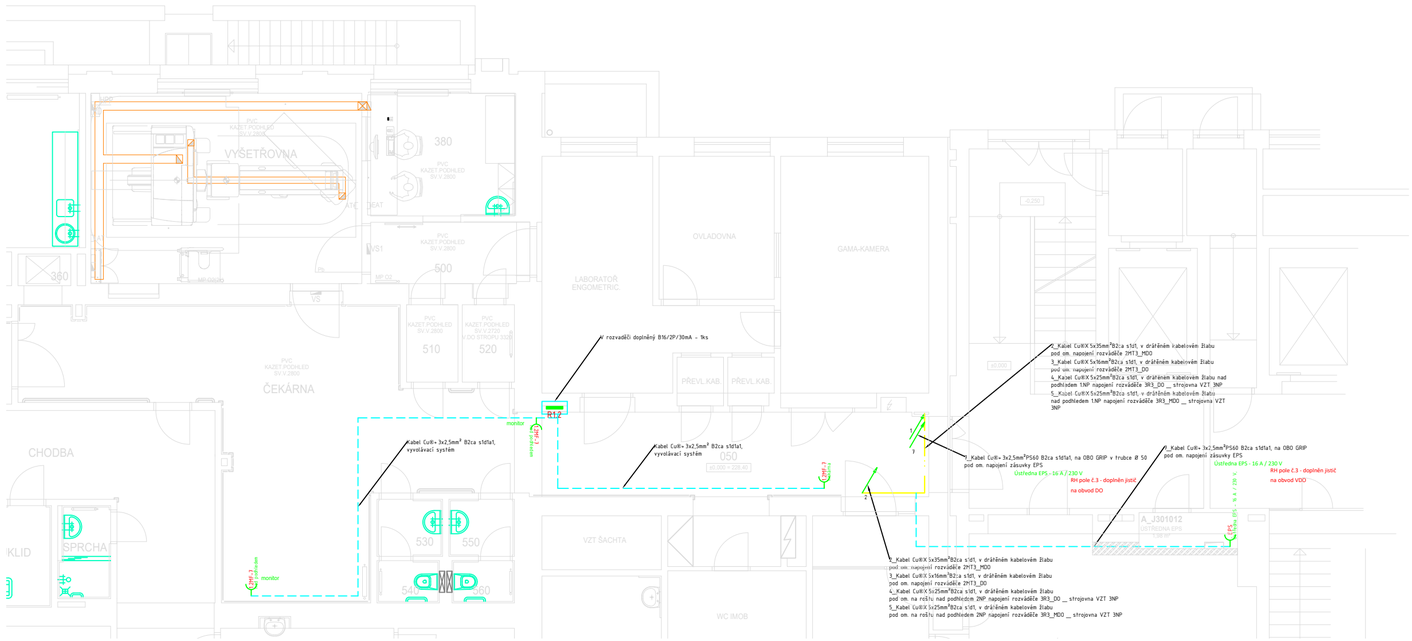

PŮDORYS 1PP ROZVODNA NN

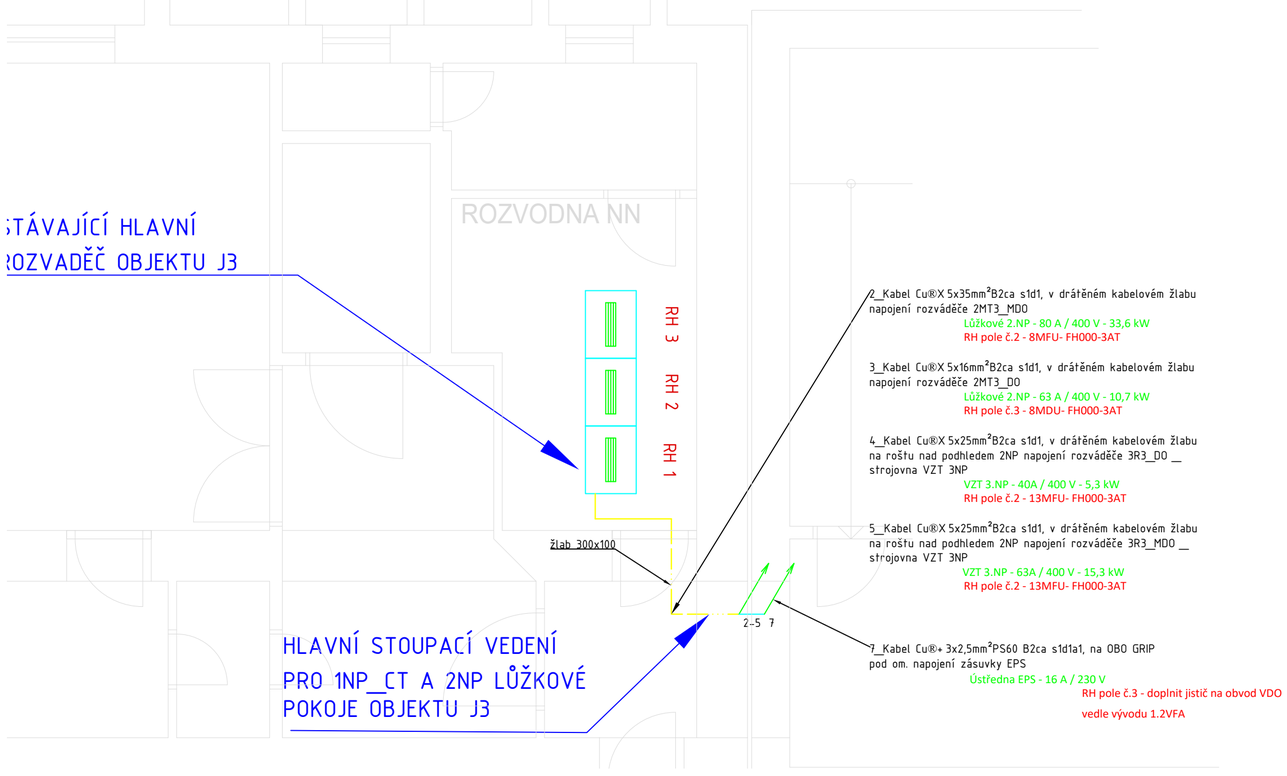

POZNÁMKA:

PODROBNÉ TECHNICKÉ INFORMACE VIZ. TECHNICKÁ ZPRÁVA.

NAPÁJENI ROZVÁDĚČŮ R- ... PROVEDENO DLE PŘEHLEDOVÝCH SCHÉMAT, VE KTERÝCH JSOU POPSÁNY TYPY PŘIPOJOVACÍCH KABELŮ A NAPÁJECÍ ROZVÁDĚČE JEDNOTLIVÝCH SOUSTAV NAPÁJENÍ MDO, DO.

INSTALACE EL. PŘÍSTROJŮ A ZAŘÍZENI BYLA PŘED ZAHÁJENÍM MONTÁŽE KOORDINOVÁNA S DODAVATELI OSTATNÍCH STAVEBNÍCH A TECHNOLOGICKÝCH CELKŮ. ELEKTROINSTALACE BYLA UPRAVENA DLE POTŘEB SKUTEČNĚ DODANÝCH TECHNOLOGICKÝCH ZAŘÍZENI, ZAŘIZOVACÍCH PŘEDMĚTŮ, NÁBYTKU A POŽADAVKŮ INVESTORA.

ZÁSUVKY INSTALOVÁNY 1,2 m NAD PODLAHOU, MIMO ZÁSUVEK S UVEDENOU VÝŠKOU INSTALACE.

VOLNÉ VEDENÉ KABELY NAD PODHLEDEM JSOU INSTALOVÁNY DO DRÁTĚNÝCH KABELOVÝCH ŽLABŮ. POZICE INSTALACE KABELOVÝCH TRAS BYLI UPRAVENY PŘI MONTÁŽI DLE POZICE ROZVODŮ OSTATNÍCH MÉDIÍ A NA ZÁKLADĚ POTŘEB TECHNOLOGICKÝCH ZAŘÍZENI.

DRÁTĚNÉ KABELOVÉ ŽLABY JSOU INSTALOVÁNY NA ZÁVĚSY DO STROPU, ODBOČKY KABELŮ ZE ŽLABŮ PROVEDENY VE SKUPINOVÝCH DRŽÁCÍCH, PŘÍCHYTKÁCH NEBO POD OMÍTKOU.

KRABICE PRO UZEMNĚNI ELEKTROSTATICKY VODIVÝCH PODLAH A KONSTRUKCÍ VESTAVBY JSOU INSTALOVÁNY 0,2 m NAD PODLAHOU,

V MÍSTNOSTECH SE SPRCHOU A UMYVADLEM PŘÍP. DŘEZEM JE PROVEDENA ELEKTROINSTALACI DLE POŽADAVKŮ

ČSN 33 2000-7-701 ed.2 A ČSN 33 2130 ed.3 PRO PŘÍSLUŠNÉ ZÓNY a DLE PROTOKOLU O URČENI VNĚJŠICH VLIVŮ.

SVÍTIDLA A ZÁSUVKY V RAMPÁCH JSOU SOUČÁSTI DODÁVKY RAMP.

KABELOVÉ PROSTUPY MEZI POŽÁRNÍMI ÚSEKY JSOU UTĚSNĚNY POŽÁRNÍMI UCPÁVKAMI DLE ČSN 7.30802 ČL.8.6.1 A ČL.6.2 ČSN 730810 Z R. 2009 NA POŽÁRNÍ ODOLNOSTI STANOVENÉ POŽÁRNÍ ZPRÁVOU.

VŠECHNY PODRUŽNÉ ROZVÁDĚČE JSOU PŘIPOJENY NA PŘÍPOJNICE HOP HLAVNÍHO POSPOJOVÁNA OBJEKTU.

UPOZORNĚNÍ:

PŘI DEMONTÁŽI STARÉ ELEKTROINSTALACE A ZAŘÍZENÍ NEBYLI POŠKOZENY FUNKČNÍ ROZVODY A SYSTÉMY.
KABELOVÉ ROZVODY PRO PBŘ ZAŘÍZENÍ JSOU PROVEDENY KABELY V BEZHALOGENOVÉM PROVEDENÍ S FUNKČNOSTI PŘI POŽÁRU S TŘÍDOU REAKCE NA OHEŇ B2ca s1d1 ULOŽENÉ V NORMALIZOVANÉ KABELOVÉ TRASE S FUNKČNOSTI PŘI POŽÁRU.
OSTATNÍ KABELOVÉ ROZVODY JSOU PROVEDENY KABELY V BEZHALOGENOVÉM PROVEDENÍ S TŘÍDOU REAKCE NA OHEŇ B2ca s1d1.

PŘED ZAHÁJENÍM MONTÁŽE BYLO S DODAVATELI TECHNOLOGICKÝCH ZAŘÍZENÍ A S INVESTOREM PROJEDNÁNO PŘESNÉ UMÍSTĚNÍ A VÝŠKY INSTALACE VYPÍNAČŮ, ZÁSUVEK A OSTATNÍCH EL.PŘÍSTROJŮ VZHLEDEM KE KONEČNÉMU ROZMÍSTĚNÍ NÁBYTKU, ZAŘÍZOVACÍCH PŘEDMĚTŮ A TECNOLOGICKÝCH CELKŮ. UMÍSTĚNÍ ZNAČEN NA VÝKRESE JE POUZE INFORMATÍVNÍ.

ROZVODNÁ SOUSTAVA: 3NPE str. 50Hz, 400V / TN-S_"MDO, DO"_VDO-EPS

OCHRANNÁ OPATŘENÍ DLE ČSN 33 2000-7-710:
OCHRANNÁ OPATŘENÍ DLE ČSN 33 2000-4-41 ed.3

OCHRANA ZÁKLADNÍ PŘED DOTYKEM ŽIVÝCH ČÁSTÍ: - IZOLACÍ
- PŘEPÁŽKAMI A KRYTY

OCHRANA PŘI PORUŠE DOTYKEM NEŽIVÝCH ČÁSTÍ: NORMÁLNÍ-AUTOMATICKÝM ODPOJENÍM OD ZDROJE
DOPLNĚNÁ - OCHRANNÝM UZEMNĚNÍM
DOPLNĚNÁ - OCHRANNÝM POSPOJOVÁNÍM
DOPLNĚNA - PRODOVÝM CHRÁNIČEM
DOPLNĚNA - DOPLŇUJÍCÍM OCHRANNÝM POSPOJOVÁNÍM

VNĚJŠÍ VLIVY DLE ČSN 33 2000-5-51 ed.3: PROTOKOL O URČENÍ VNĚJŠÍCH VLIVŮ Č. .....
UMÝVYCÍ PROSTORY ČSN 33 2130 ed.3:

±0,000 = 228,400 m n.m.

01	Tomáš Pláňava	projektová dokumentace DSPS	11.04.2024
Revize	Vypracoval	Popis revize	Datum

LT PROJEKT
PROJEKTOVÁNÍ ZDRAVOTNICKÉ VÝSTAVBY

Hlavní inženýr projektu:
ING. JAN KOCMÁNEK

Vedoucí projektant zakázky:
ING. VÁCLAV KŘEPELKA

Investor:
Fakultní nemocnice Olomouc
Zdravotníků 248/7, 779 00 Olomouc
Tel: +420 588 441 111
www.fnol.cz

Profese:	Zpracovatel dílu:	
EL	EP Rožnov, a.s. Boženy Němcové 1720, 756 61 Rožnov pod Radhoštěm Tel: +420 571 664 224 E-mail: b.sulak@eproznov.cz	
Odpovědný projektant:	Vypracoval:	Kontroloval:
ING. BOHUSLAV ŠULÁK	RUDOLF PAŠČÁK	ING. BOHUSLAV ŠULÁK

Autorizace:

Akce: PD - STAVEBNÍ ÚPRAVY OBJEKTU J3 - KNM - LŮŽKOVÉ ODDĚLENÍ	Zakázkové číslo: 02 - 2023		Paré:
	Datum: 06 - 2023		
	Stupeň: DSP + DPS		
Objekt: STAVEBNÍ ÚPRAVY OBJEKTU J3 - KNM - LŮŽKOVÉ ODDĚLENÍ SO 01	Formát: 4 A4		
Obsah: PŮDORYS 1.NP - NAPOJENÍ ROZVÁDĚČŮ A EPS	Měřítko: 1:50	Číslo výkresu: D.1.4c.01-102	