
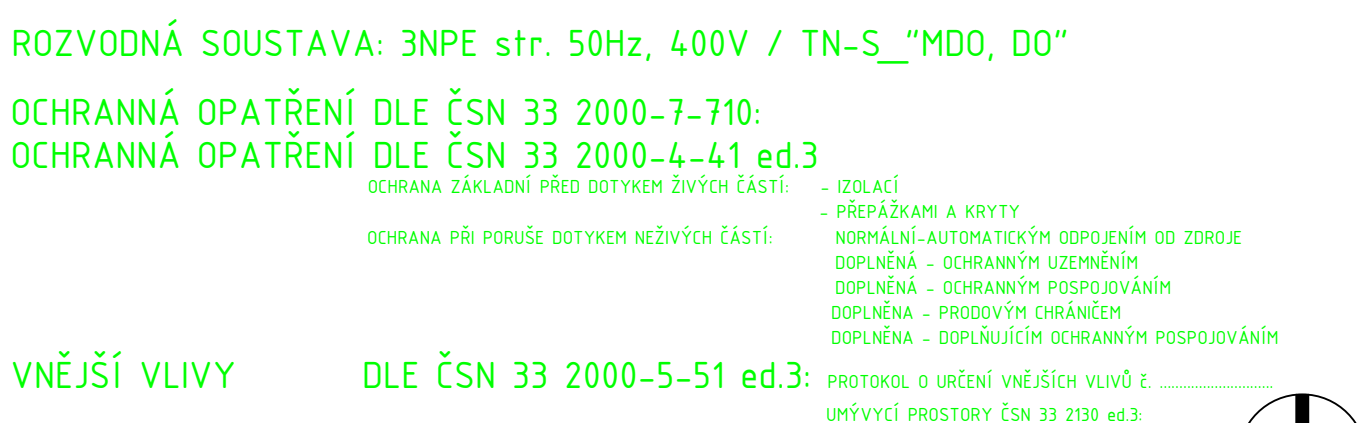


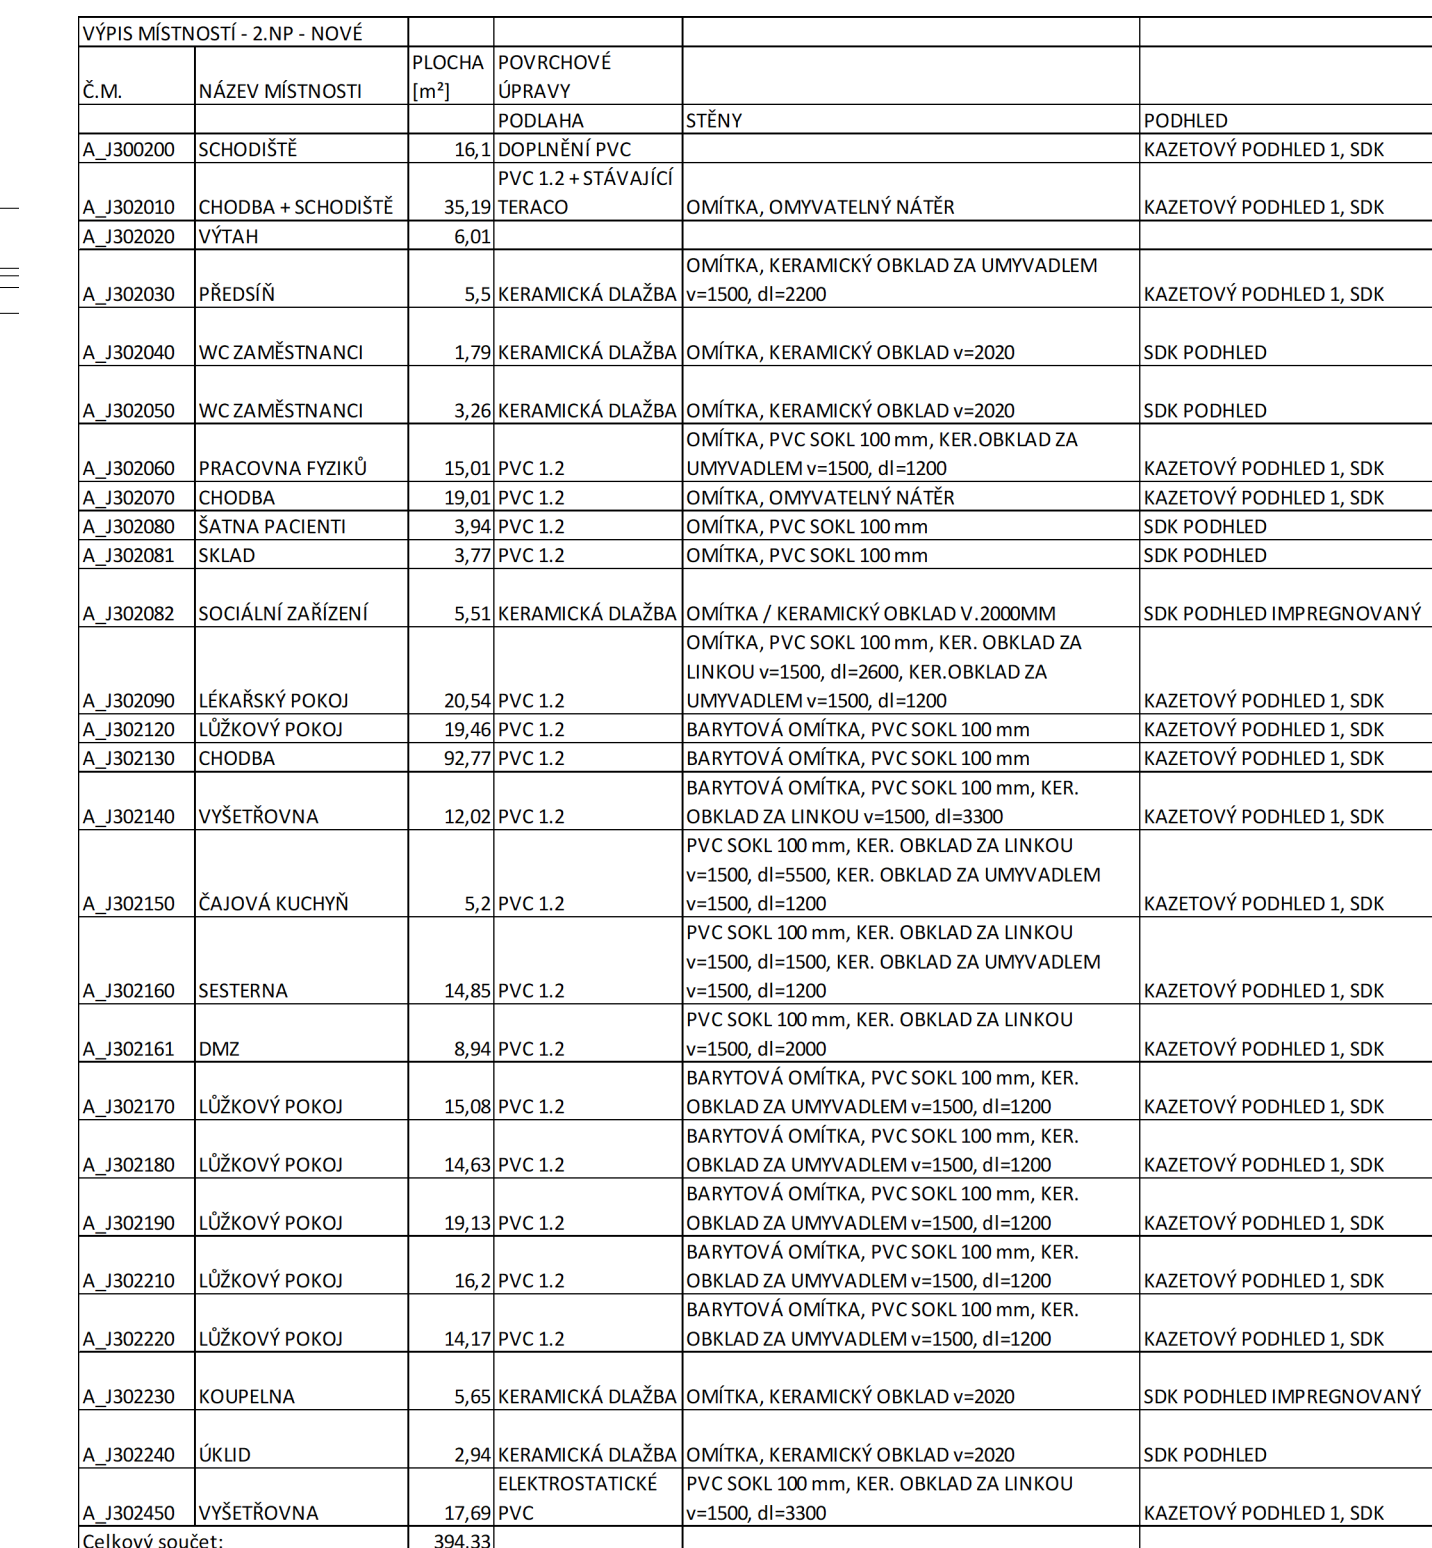

		Hlavní inženýr projektu: ING. JAN KOČMÁNEK		Investor: Fakultní nemocnice Olomouc	
EL		Odpovědný projektant: ING. BOHUSLAV ŠULÁK		Vyrobeno: RUDOLF PAŠÁČEK	
KONTROLA:		ING. BOHUSLAV ŠULÁK		KONTROLA:	
Akce:		PD - STAVEBNÍ ÚPRAVY OBJEKTU J3 - KNM - LŮŽKOVÉ ODDELENÍ		Zadávací číslo: 02 - 0203 Datum: 06 - 2023 Forma: DSP - D 5 Sheet: 10 A4	
Objekt: BUDŮVA J3 - NUKLEONÁRNÍ MEDICINA		SO 01		Měřítko:	
Obstar:		PŮDORYS 2 - NP - OSVĚTLENÍ		Číslo výkresu:	
1:50		1.50		1.4c.01-103	