

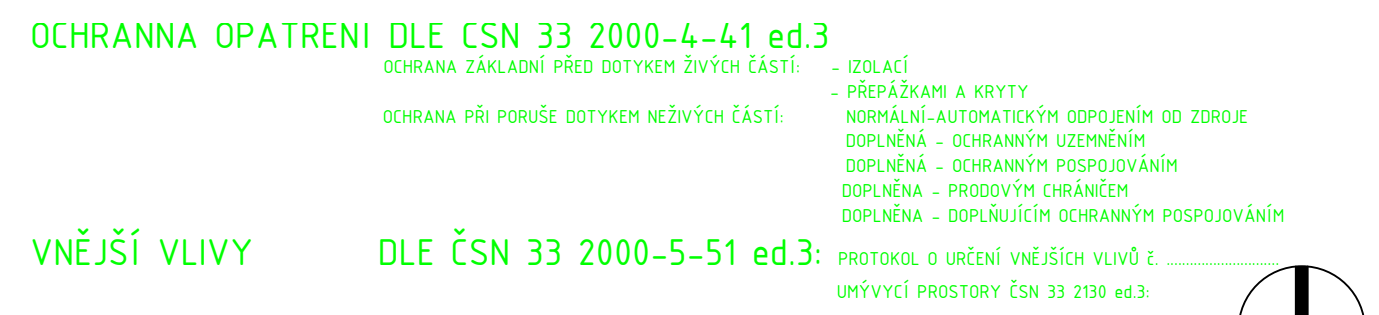


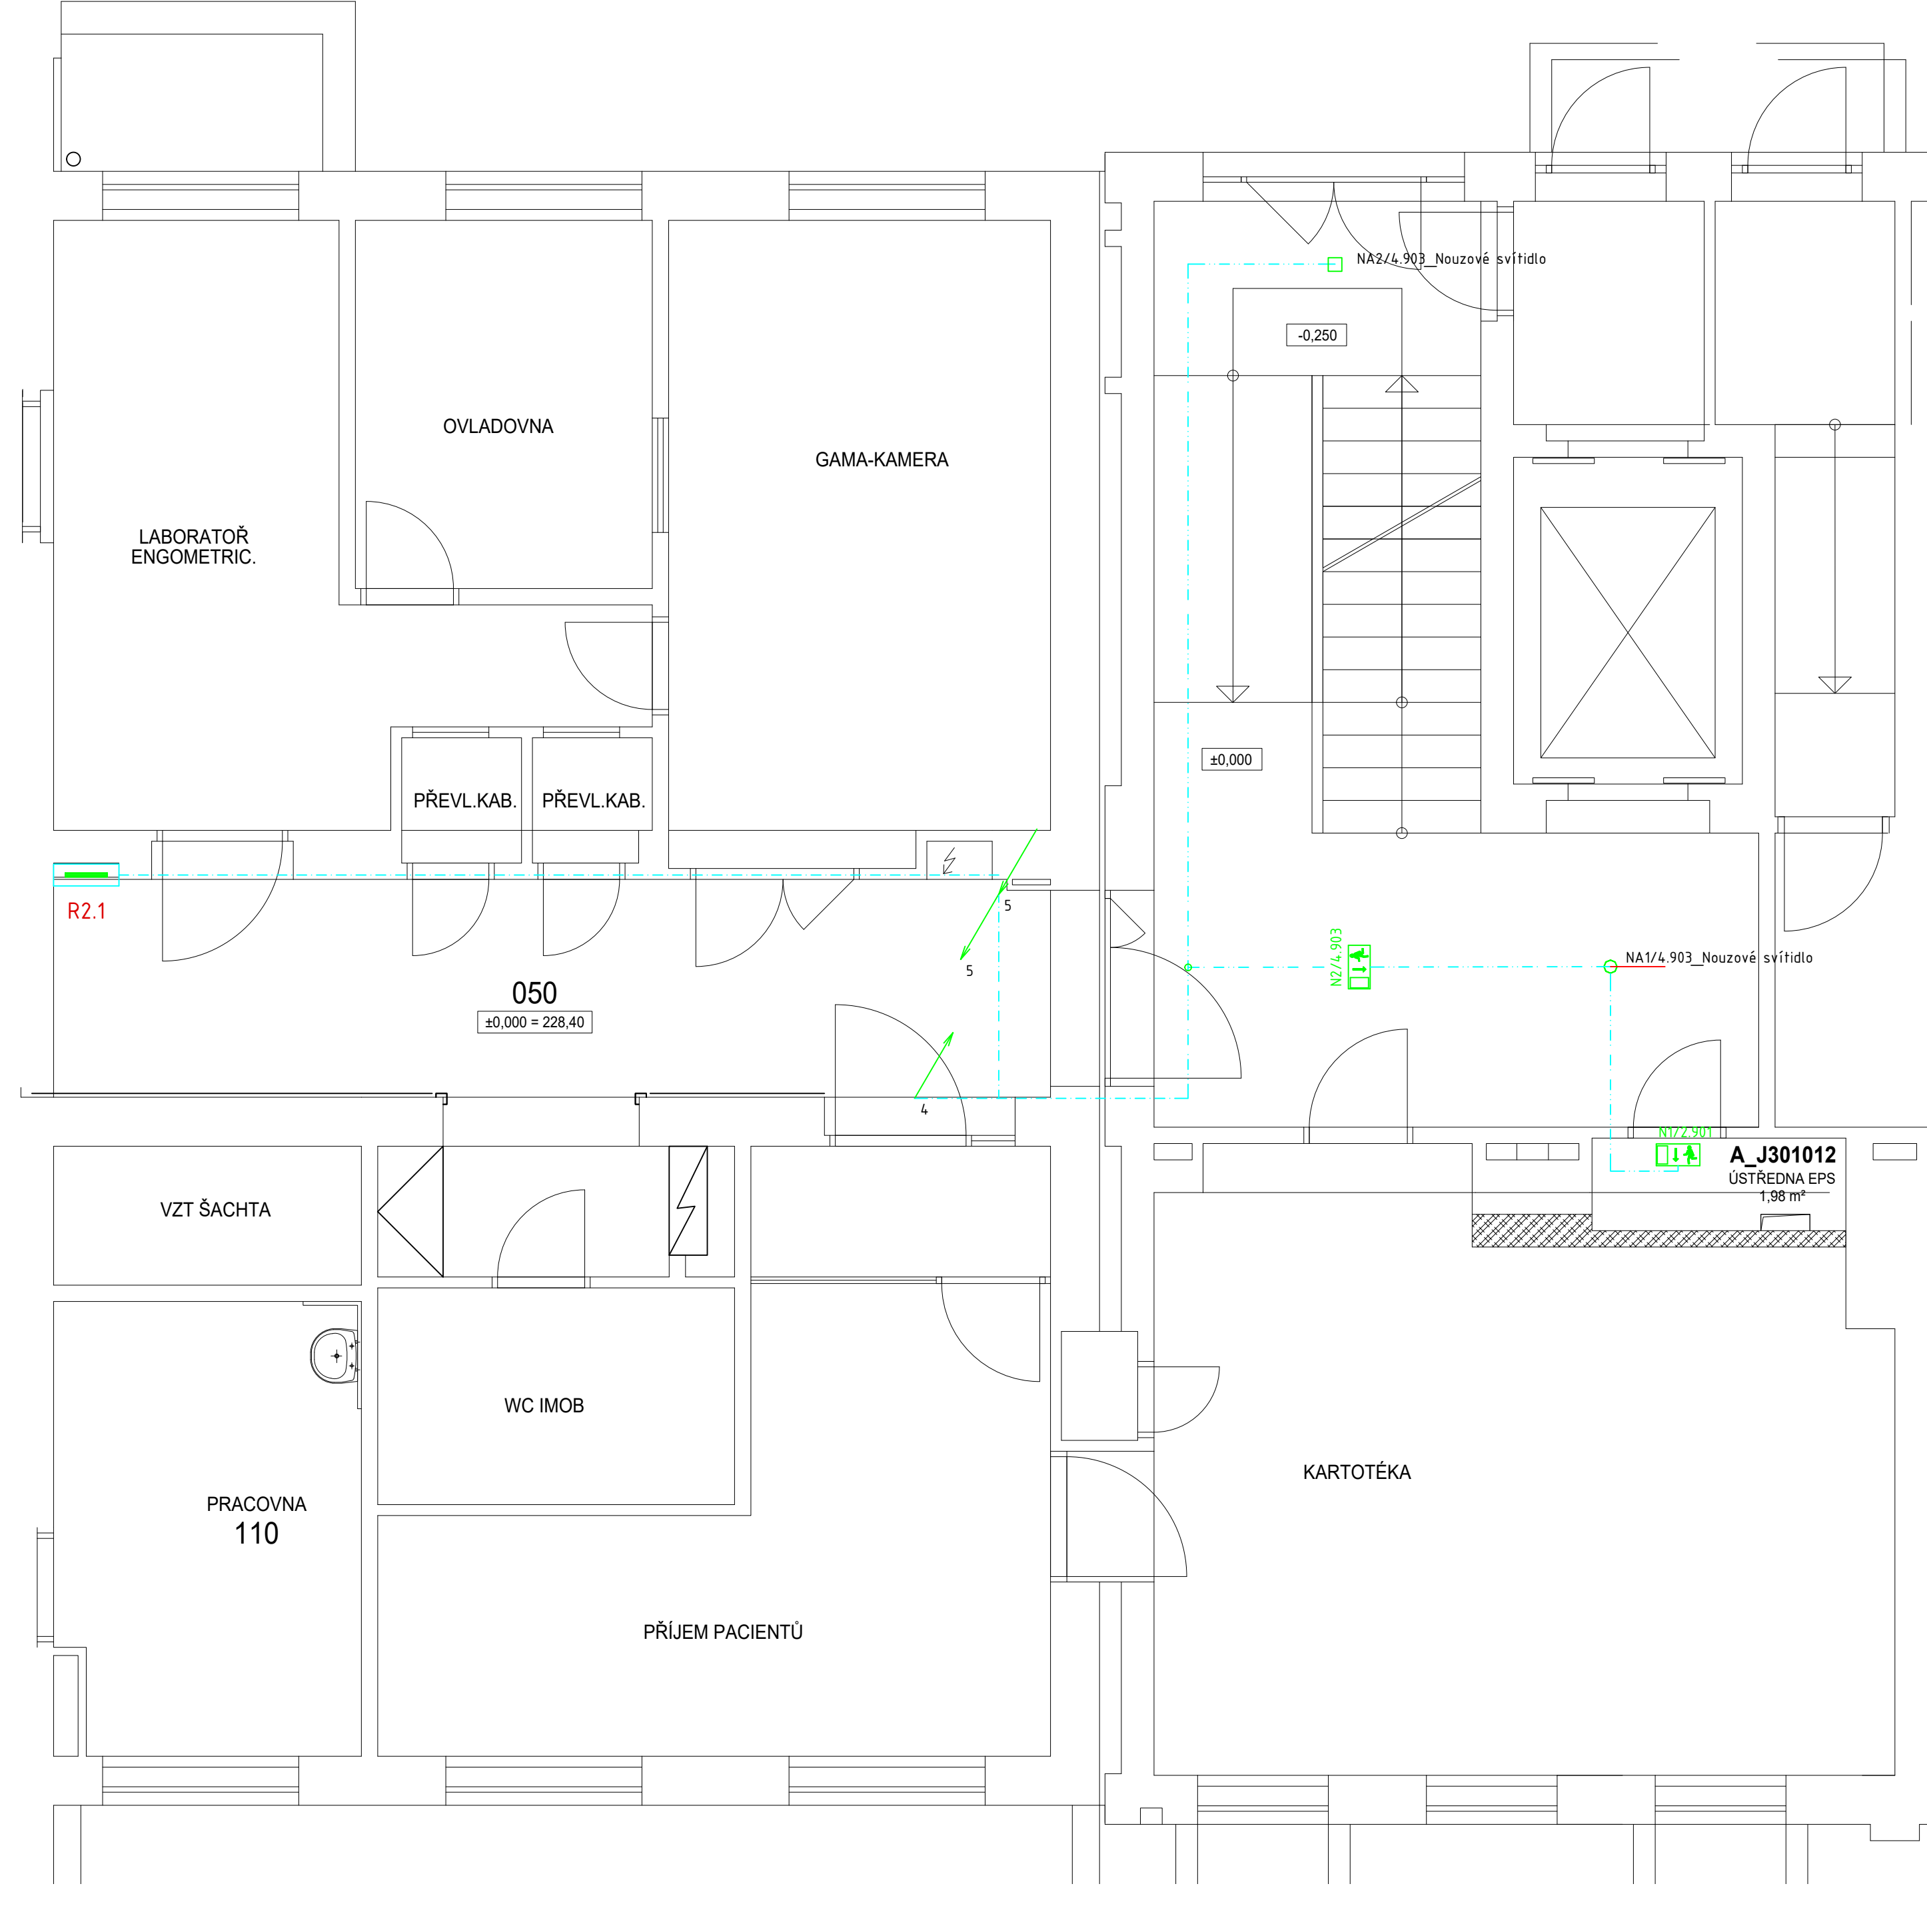

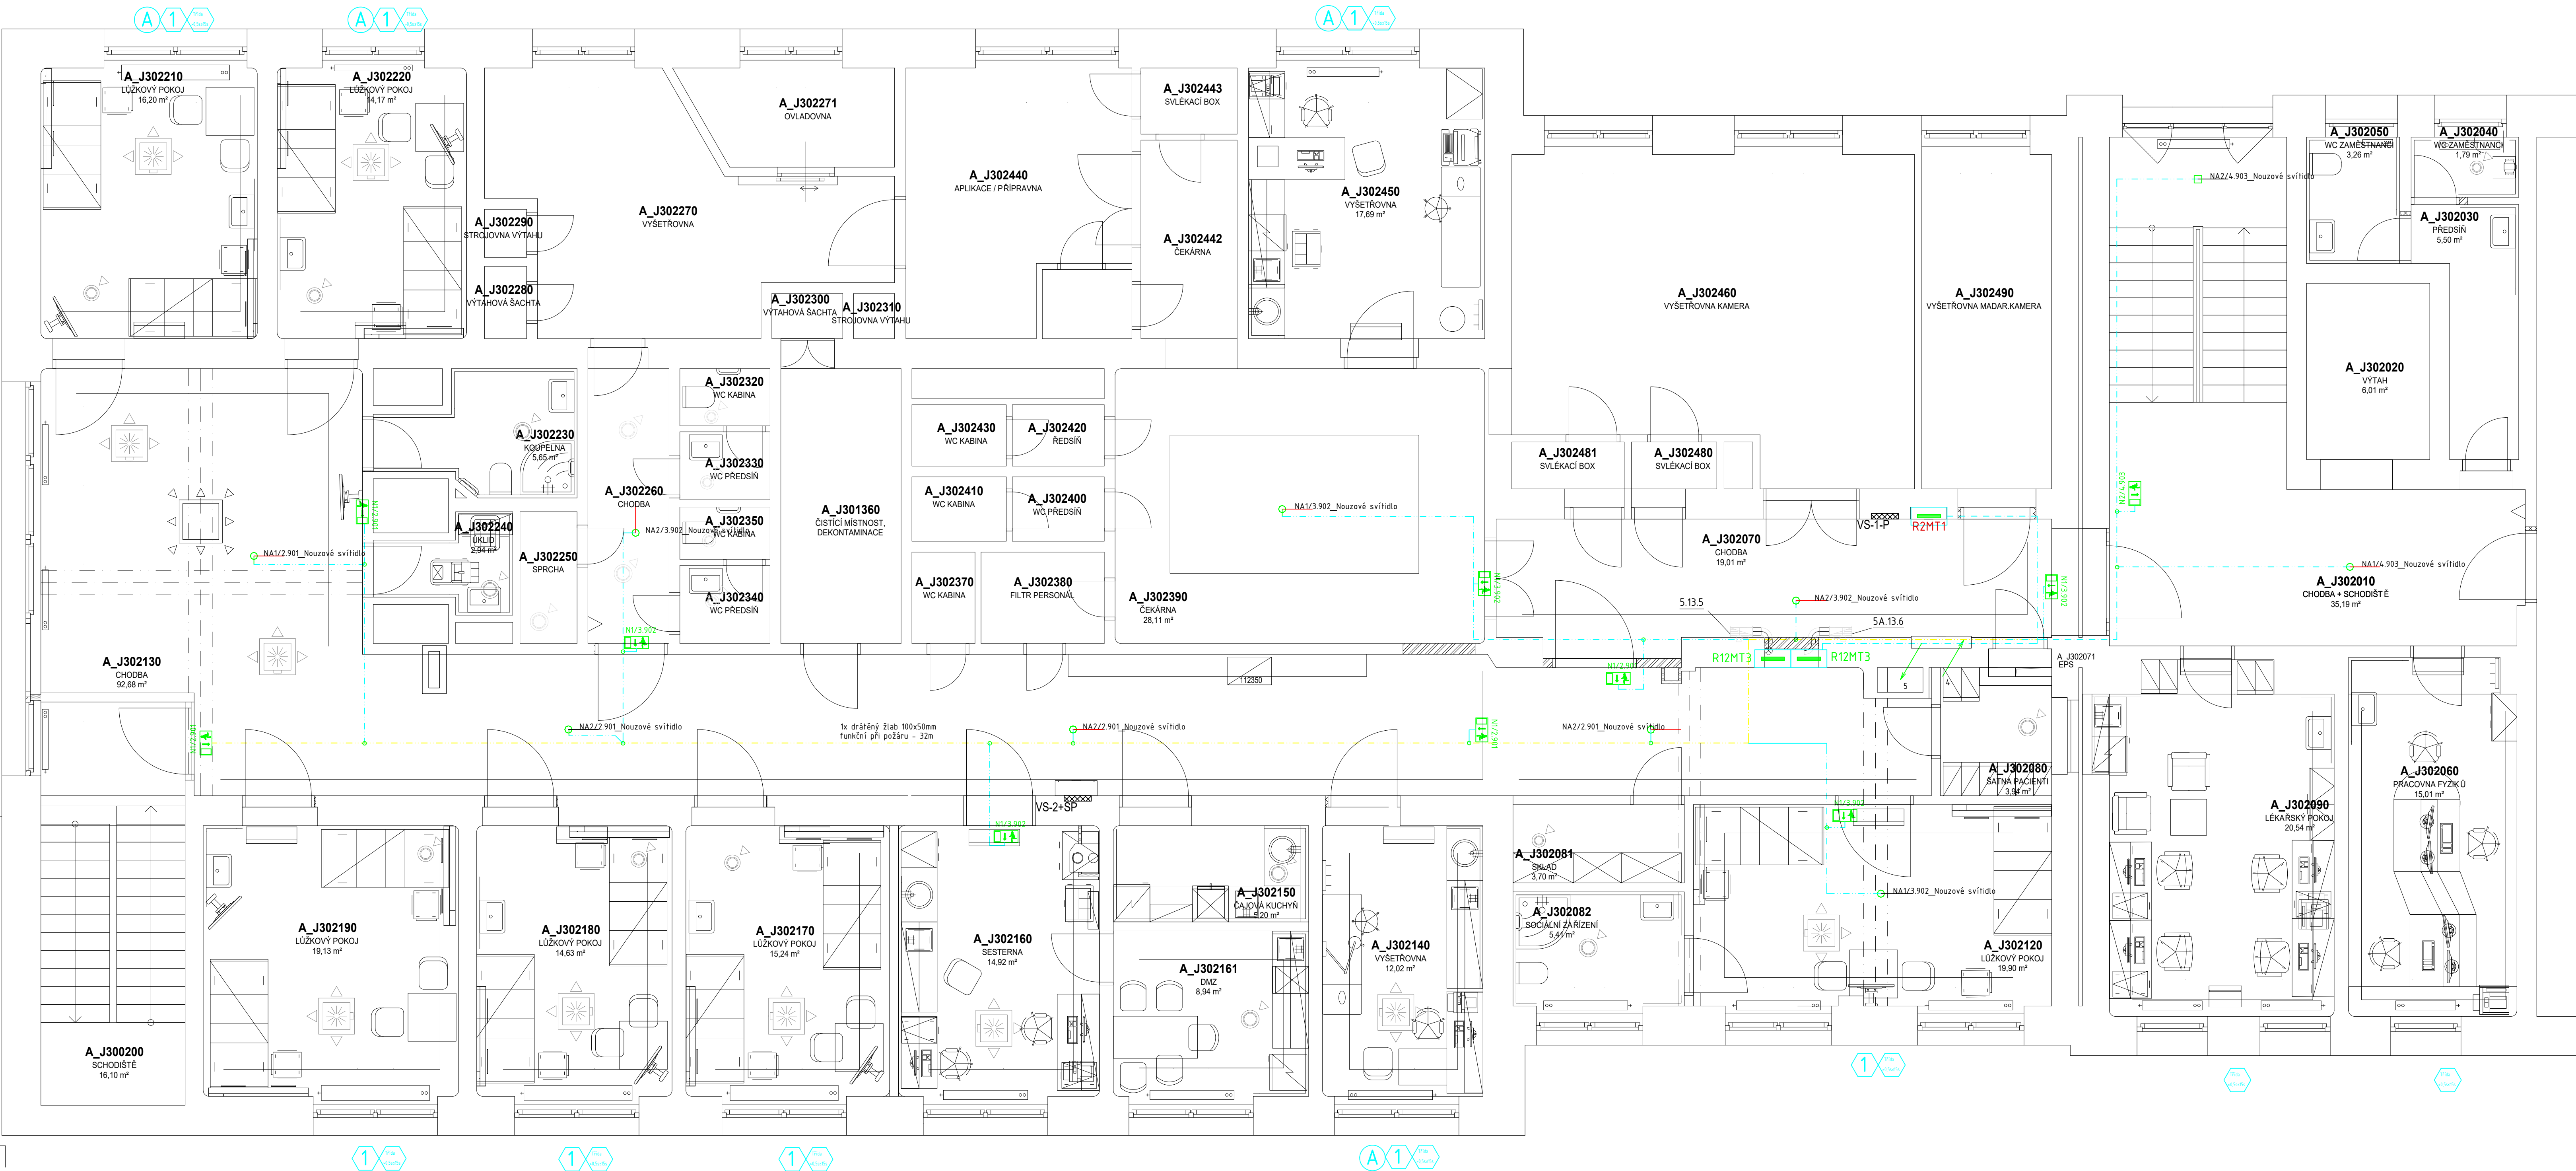

POZNÁMKA:

PODROBNÉ TECHNICKÉ INFORMACE VIZ. TECHNICKÁ ZPR/NA.

NAPÁJENÍ ROZVÁDĚČŮ R-... PROVEDENO DLE PŘEHLEDOVÝCH SCHÉMAT, VE KTERÝCH JSOU POPSÁNY TYPY PŘIPOJOVACÍCH KABELŮ A NAPÁJECÍ ROZVÁDĚČE JEDNOTLIVÝCH SOUSTAV NAPÁJENÍ MDO, DO.

INSTALACE EL. PŘÍSTROJŮ A ZAŘÍZENÍ BYLA PŘED ZAHÁJENÍM MONTÁŽE KOORDINOVÁNA S DODAVATELI OSTATNÍCH STAVEBNÍCH A TECHNOLOGICKÝCH CELKŮ. ELEKTROINSTALACE BYLA UPRAVENA DLE POTŘEB SKUTEČNĚ DODANÝCH TECHNOLOGICKÝCH ZAŘÍZENÍ, ZAŘÍZOVACÍCH PŘEDMĚTŮ, NÁBYTKU A POŽADAVKŮ INVESTORA. ZÁSUVKY INSTALOVÁNY 1,2 m NAD PODLAHOU, MIMO ZÁSUVK S UVEDENOU VÝŠKOU INSTALACE.

VOLNÉ VEDENÉ KABELY NAD PODHLEDY JSOU INSTALOVÁNY DO DRÁTĚNÝCH KABELOVÝCH ŽLABŮ. POZICE INSTALACE KABELOVÝCH TRAS BYLI UPRAVENY PŘI MONTÁŽI DLE POZICE ROZVODŮ OSTATNÍCH MEDIÍ A NA ZÁKLADĚ POTŘEB TECHNOLOGICKÝCH ZAŘÍZENÍ.

DRÁTĚNÉ KABELOVÉ ŽLABY JSOU INSTALOVÁNY NA ZÁVĚSY DO STROPU, ODBŮCKY KABELŮ ZE ŽLABŮ PROVEDENY VE SKUPINOVÝCH DRŽÁČÍCH, PŘÍCHÝTKÁCH NEBO POD OMÍTKOU.

KRABICE PRO UZEMNĚNÍ ELEKTROSTATICKY VODIVÝCH PODLAH A KONSTRUKCÍ VESTAVBY JSOU INSTALOVÁNY 0,2 m NAD PODLAHOU,

V MÍSTNOSTECH SE SPRCHOU A UMYVADLEM PŘÍP. DŘEZEM JE PROVEDENA ELEKTROINSTALACE DLE POŽADAVKŮ ČSN 33 2000-7-701 ed2 A ČSN 33 2130 ed3 PRO PŘÍSLUŠNÉ ZÓNY A DLE PROTOKOLU O URČENÍ VNĚJŠÍCH VLIVŮ. SVÍTIDLA A ZÁSUVKY V RAMPÁCH JSOU SOUČÁSTÍ DODÁVKY RAMP.

KABELOVÉ PROSTUPY MEZI POŽÁRNÍMI ÚSEKY JSOU UTĚSNĚNY POŽÁRNÍMI UPČÁVKAMI DLE ČSN 730802 ČL.6.1 A ČL.6.2 ČSN 730810 Z R. 2009 NA POŽÁRNÍ ODOLNOSTI STANOVENÉ POŽÁRNÍ ZPRÁVOU.

VŠECHNY PODRŮŽNÉ ROZVÁDĚČE JSOU PŘIPOJENY NA PŘÍPOJNICE HOP HLAVNÍHO POSPOJOVÁNA OBJEKTU.

ZNAČENÍ OBVODŮ NOUZOVÉHO OSVĚTLENÍ

N/1.901

TYP SVÍTIDLA	DLE LEGENDY SVÍTIDEL
ČÍSLO SMÝČKY	ČÍSLO OKRUHU

LEGENDA

- Rozváděč stěnový + trubka KOPOFLEX nad podhledu pro vstup kabelů
- NA1 4 * Výsoké výkonná LED s kontrolou světelného toku
- NA2 5 * Výsoké výkonná LED s kontrolou světelného toku
- NB1 2 * Výsoké výkonná LED se světlovedenem
- N1 11 * Těleso z ocelového plechu nebo z polykarbonátu + 16770 Sada jednostranných piktrigramů (dodáváno včetně)
- Uložení kabelu ve žlabu dle typu ARKYS Merkur 2
- Uložení kabelu pod omítkou
- Kab. trasa vedení NO ve žlabu vedení nad podhledem
- Kab. trasa vedení NO ve žlabu vedení nad podhledem
- Zdravotnický prostor dle ČSN 33 2000-7-710 čl.7.10.4.3.1.6.1 doplňující pospojování "antistatická podlaha"
- Klasifikace D0 pro zdravotnické dle ČSN 33 2000-7-710 tab. A1 a tab. B1

Pokud není uvedeno jinak je montážní výška vypínačů a zásuvek 1200mm od podlahy.

ROZVODNÁ SOUSTAVA: 3NP str. 50Hz, 400V / TN-S_"MDO, D0"

OCHRANNÁ OPATŘENÍ DLE ČSN 33 2000-7-710:

OCHRANNÁ OPATŘENÍ DLE ČSN 33 2000-4-41 ed3
OCHRANA ZÁKLADNÍ PŘED DOTYKEM ŽIVÝCH ČÁSTÍ - IZOLACI
OCHRANA PŘI PORUŠĚ DOTYKEM NEŽIVÝCH ČÁSTÍ - PŘEPÁŽKAMI A KRYTÝ
NORMÁLNÍ-AUTOMATEKÝM OPOJENÍM OD ZDROJE
DOPLNĚNÁ - OCHRANNÝM UZEMNĚNÍM
DOPLNĚNÁ - OCHRANNÝM POSPOJOVÁNÍM
DOPLNĚNÁ - DOPLŇUJÍCÍM OCHRANNÝM POSPOJOVÁNÍM
PROTOKOL O URČENÍ VNĚJŠÍCH VLIVŮ Z
UMÝVACÍ PROSTORY ČSN 33 2130 ed3.

VNĚJŠÍ VLIVY DLE ČSN 33 2000-5-51 ed3:

±0.000 = 228,400 m n.m.

01	Tomáš Pilařava	projektová dokumentace DSPS	11.04.2024
Revize	Vypracoval	Popis revize	Datum

LT PROJEKT PROJEKTOVÁNÍ ZDRAVOTNICKÝCH VÝSTAVBY		Hlavní inženýr projektu: ING. JAN KOCHMÁNEK Vedoucí projektant zakázky: ING. VACLAV KREPELKA	Investor: Fakultní nemocnice Olomouc Zdravotní 2487/ 779 00 Olomouc Tel: +420 571 664 224 E-mail: b.sulak@proznov.cz
Profese: EL	Zpracovatel dílu: EP Radnov, a.s. Boženy Němcové 1720, 756 61 Radnov pod Radhoštěm Tel: +420 571 664 224 E-mail: b.sulak@proznov.cz	Autorizace:	
Odpovědný projektant: ING. BOHUSLAV SULÁK	Vypracoval: RUDOLF PAŠČÁK	Kontroloval: ING. BOHUSLAV SULÁK	
Alce: PD - STAVEBNÍ ÚPRAVY OBJEKTU J3 - KNM - LŮŽKOVÉ ODDĚLENÍ		Základové číslo: Datum: Stupeň: Formát:	02 - 2023 06 - 2023 DSP + DPS 10 A4
Objekt: Obsah: PÚDORYS 1 a 2.NP - NOUZOVÉ OSVĚTLENÍ CBS		SO 01	Měřítko: Číslo výkresu:
			1:50 D.1.4c.01-105