


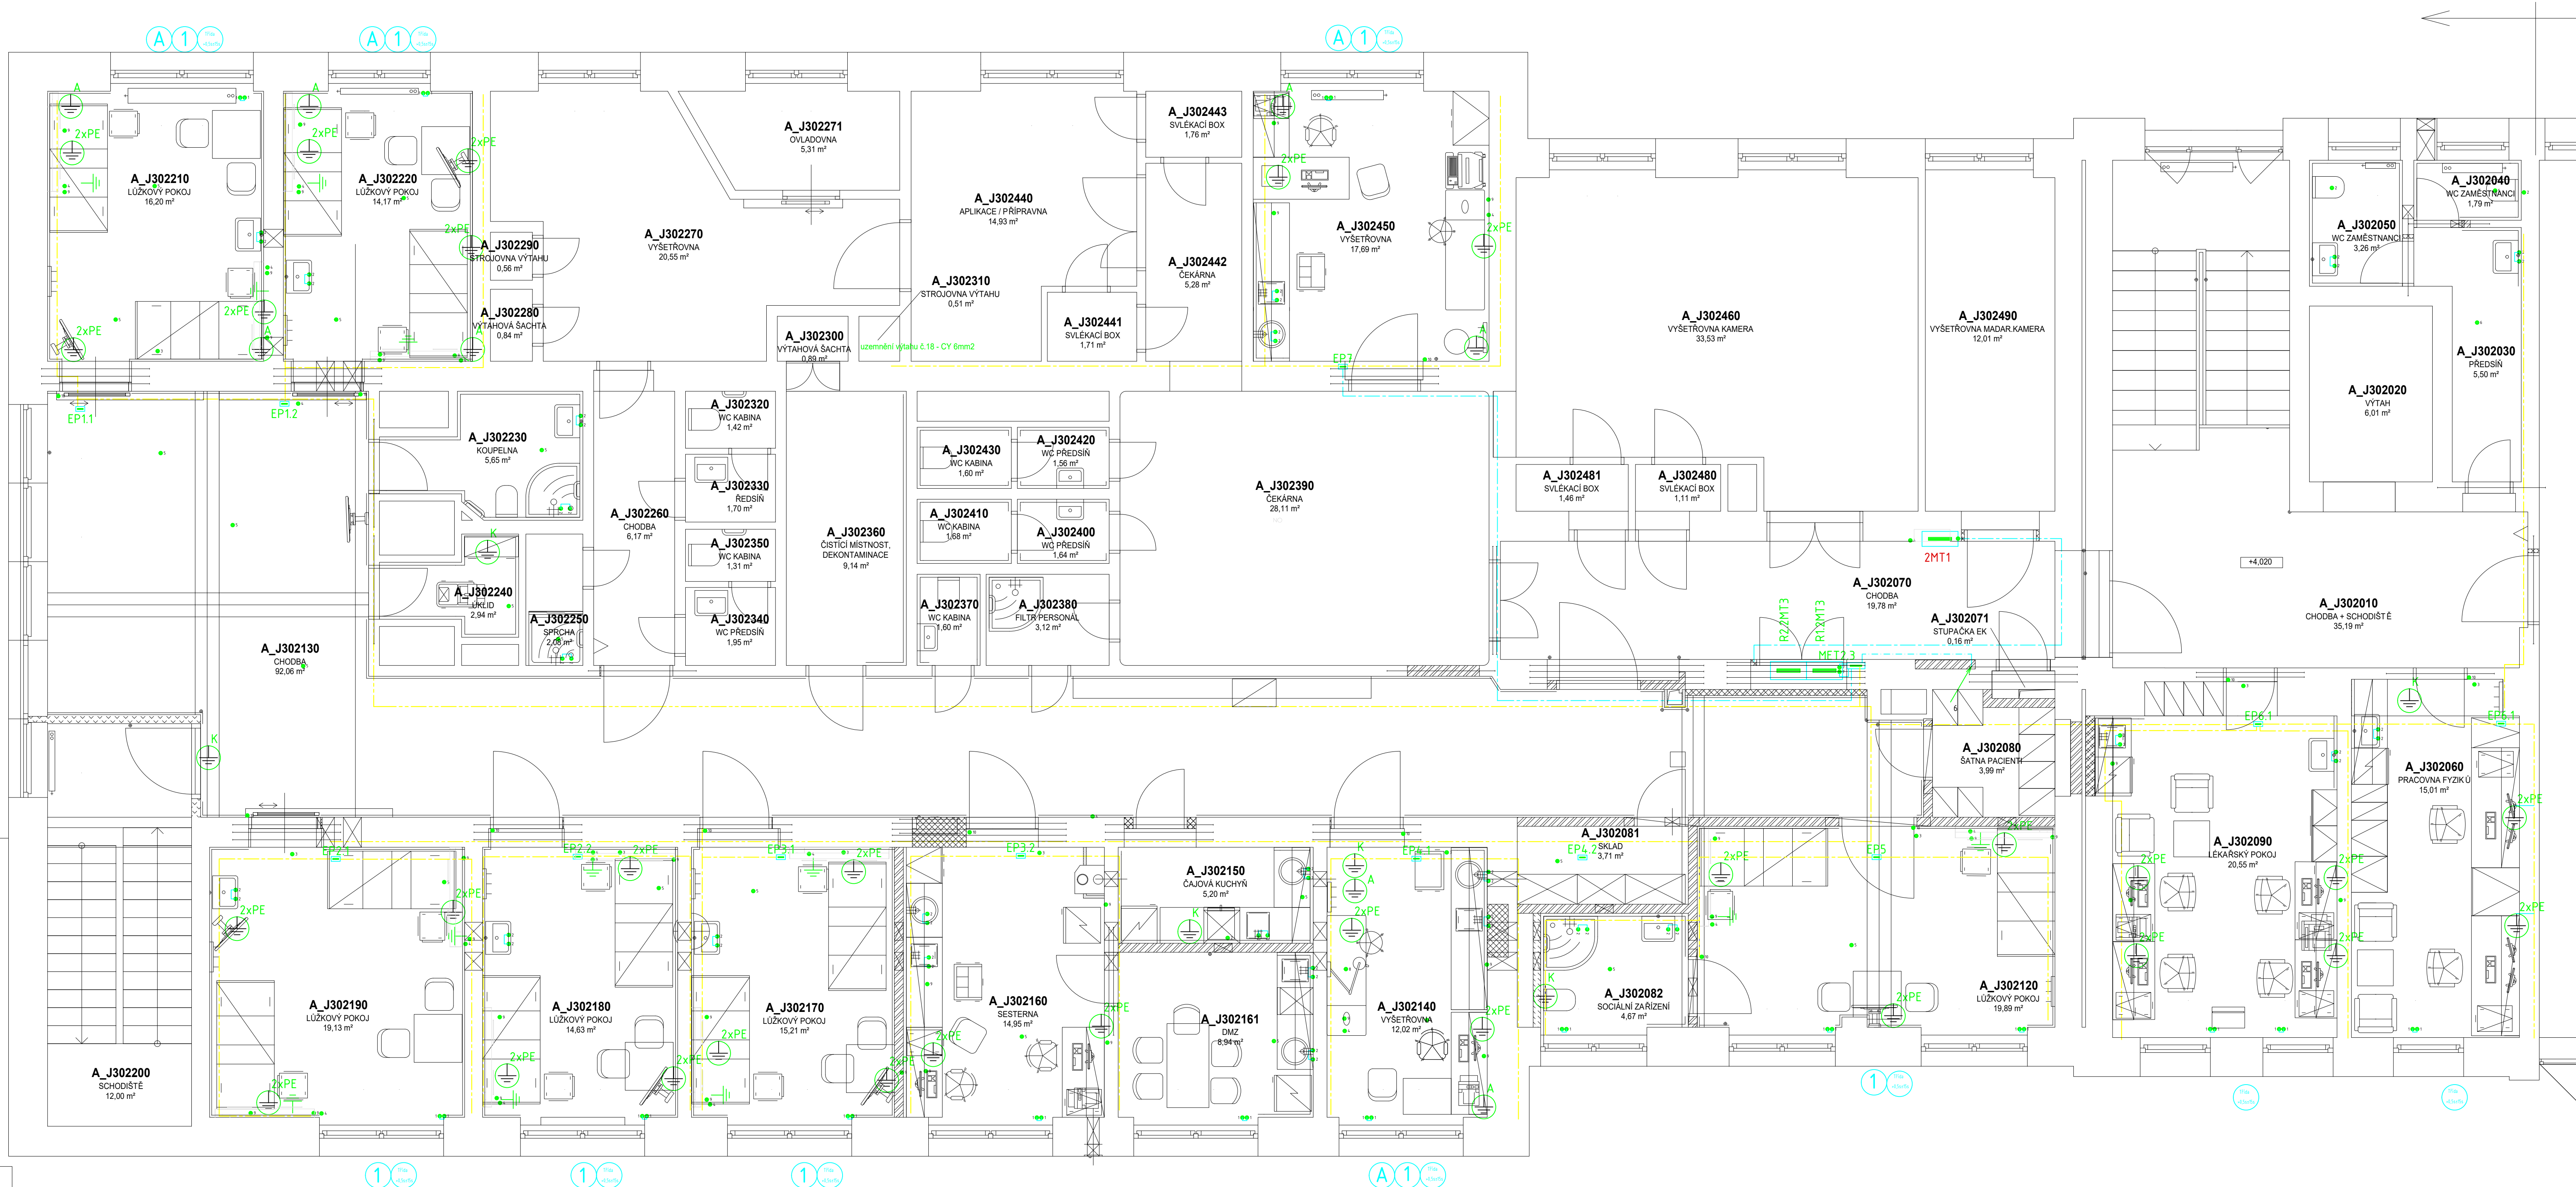

Č.M.	NÁZEV MÍSTNOSTI - Z.N.P. - NOVÉ	PLOCHA [m²]	POVRCHOVÉ ÚPRAVY	STĚNY	PODHLAD
A_J302000	SCHODIŠTĚ	16,10	DOPLNĚNÍ PVC	PVC 1.2 + STAVAJÍCÍ	KAZETOVÝ PODHLED 1, SDK
A_J302010	CHODBA + SCHODIŠTĚ	35,19	TERACCO	OMITKA, OVMVATELNÝ NÁTER	KAZETOVÝ PODHLED 1, SDK
A_J302020	VÝTAH	6,01			
A_J302030	PŘEDŠÍŇ	5,51	KERAMICKÁ DLAŽBA	OMITKA, OVMVATELNÝ NÁTER	KAZETOVÝ PODHLED 1, SDK
A_J302040	WC ZAMĚSTNANCŮ	1,79	KERAMICKÁ DLAŽBA	OMITKA, KERAMICKÝ OBKLAD v=2020	SDK PODHLED
A_J302050	WC ZAMĚSTNANCŮ	3,26	KERAMICKÁ DLAŽBA	OMITKA, KERAMICKÝ OBKLAD v=2020	SDK PODHLED
A_J302060	PRACOVNA FYZIKŮ	15,01	PVC 1.2	OMITKA, PVC SOKL 100 mm, KER. OBKLAD ZA UMÝVADELEM v=1500, d=1200	KAZETOVÝ PODHLED 1, SDK
A_J302180	LOŽKOVÝ POKOJ	14,63	PVC 1.2	OMITKA, PVC SOKL 100 mm, KER. OBKLAD ZA UMÝVADELEM v=1500, d=1200	KAZETOVÝ PODHLED 1, SDK
A_J302190	LOŽKOVÝ POKOJ	19,13	PVC 1.2	OMITKA, PVC SOKL 100 mm, KER. OBKLAD ZA UMÝVADELEM v=1500, d=1200	KAZETOVÝ PODHLED 1, SDK
A_J302210	LOŽKOVÝ POKOJ	16,21	PVC 1.2	OMITKA, PVC SOKL 100 mm, KER. OBKLAD ZA UMÝVADELEM v=1500, d=1200	KAZETOVÝ PODHLED 1, SDK
A_J302220	LOŽKOVÝ POKOJ	14,17	PVC 1.2	OMITKA, PVC SOKL 100 mm, KER. OBKLAD ZA UMÝVADELEM v=1500, d=1200	KAZETOVÝ PODHLED 1, SDK
A_J302230	KOUPELNA	5,65	KERAMICKÁ DLAŽBA	OMITKA, KERAMICKÝ OBKLAD v=2020	SDK PODHLED IMPREGNOVANÝ
A_J302240	OKLID	2,94	KERAMICKÁ DLAŽBA	OMITKA, KERAMICKÝ OBKLAD v=2020	SDK PODHLED

PROVEDENÍ DOPLŇJÍCÍHO UZEMNĚNÍ A POSPOJOVÁNÍ DLE POŽADAVKŮ ČSN 33

DOPLNĚNÍ POSPOJOVÁNÍ - PŘÍPOJENÍ PŘÍSTUPNÉ VODIVÉ ČÁSTI EL. PŘÍSTROJŮ, SKŘÍNEK, KRYTŮ A POD. PŘÍPOJENÍ POTRUBÍ A NEELEKTRICKÉ KOVOVÉ PŘEDMĚTY. PŘÍPOJENÍ ÚSTŘEDNÍ TOPENÍ, KOVOVÉ VODOVODNÍ POTRUBÍ, MEDICÁLNÍ PLYNY, PODHLEDY, ŽÁRUBNĚ. DOVOZÁŠKOVY PA (U ŽÁSUVKŮ 230V), KRABICE UZEMNĚNÍ A ELEKTROSTATICKÉ PODLAHY, KRABICE UZEMNĚNÍ OCELOVÉ KONSTRUKCE VESTAVEB. POŽADAVKY IMPEDANCE < 0,7 ohmů pro skupinu 1, 0,2 ohmů pro skupinu 2.

UZEMŇOVACÍ VODIČE VEDENY PAPRSKOVITĚ DO UZEMŇOVACÍCH SKŘÍNEK LIS.

KONCE VODIČŮ JSOU NA OBOU STRANÁCH OPATŘENY NÁVLEČKAMI A ADRESNĚ POPSÁNY !!!

ROZVODY PROVEŠT VODIČI Cu 4, 6, 16, 25 ZD 82a1 a d1.

HLAVNÍ UZEMŇOVACÍ SVORKOVNICE HOP (CU PÁSOVINA NA IZOLÁTORECH) SE SVORKAMI.

HLAVNÍ OCHRANNÁ PŘÍPOJNICE.

UZEMŇOVACÍ PŘÍPOJNICE POSPOJOVÁNÍ, PŘÍBAZENÁ NAD PODHLED NEBO NA STĚNĚ.

PŘÍPOJENÍ VE CU 16 JZ Z PŘÍPOJNICE PA UZEMŇOVACÍ SKŘÍŇKY HLAVNÍ HOP.

PRO POSPOJOVÁNÍ VŠECH KOVOVÝCH ČÁSTÍ V MÍSTNOSTI (KAMPY SVÍTIDLA KLIMATIZAČNÍ JEDNOTKY).

DVOJITÁ ŽÁSUVKA PRO VYROVNÁNÍ POTENCIÁLŮ.

INSTALOVÁNY VE DVOJE ŽÁSUVKĚ 230V - PŘÍPOJENY CU 6 ZD.

SLOUŽÍ PRO PŘÍPOJENÍ FUNKČNÍCH UZEMŇOVACÍCH, NEBO PŘÍPOJENÍ OCHRANNÝCH VODIČŮ.

KRABICE S KRABICOVOU SPOUKOU A VÍCEM PRO UZEMNĚNÍ ELEKTROSTATICKÉ PODLAHOVÉ KRYTINY.

INSTALOVÁNA DO VÝŠKY 200mm NAD PODLAHOU - PŘÍPOJENY CU 4 ZD.

UZEMŇOVACÍ BOD - MEDICÁLNÍ PLYNY - CU 6 ZD. POSPOJOVÁNÍ VE VENTILOVÝCH SKŘÍNEK.


POSPOJOVÁNÍ PROVEDENO NAD PODHLEDY.

UZEMŇOVACÍ BOD - ÚT. ŽÁRUBNĚ DVEŘÍ KOVOVÝ PODHLED, VODOVODNÍ BATERIE - CU 6 ZD.


UZEMŇOVACÍ BOD - VZT. NA POTRUBÍ VZT. - CU 6 ZD.

POD SPOUBY POUŽITÍ VELKÉHO PODLAHOVÝ POTRUBÍ VZT. PŘÍPOJENÍ VODODEM - CU 6 ZD.


ORIENTAČNÍ PŘEHLEDOVÉ SCHÉMA HLAVNÍHO POSPOJOVÁNÍ:

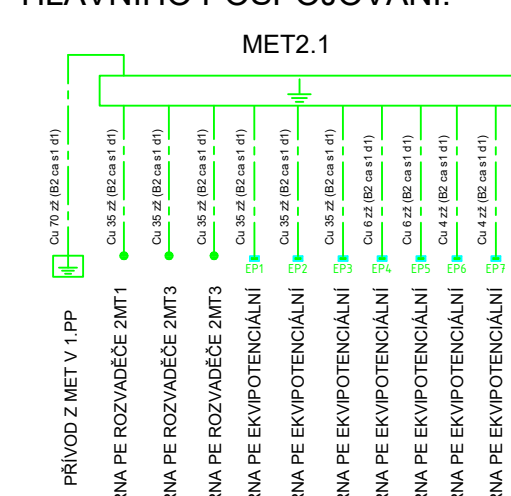

ORIENTAČNÍ PŘEHLEDOVÉ SCHÉMA POSPOJOVÁNÍ Z EP:

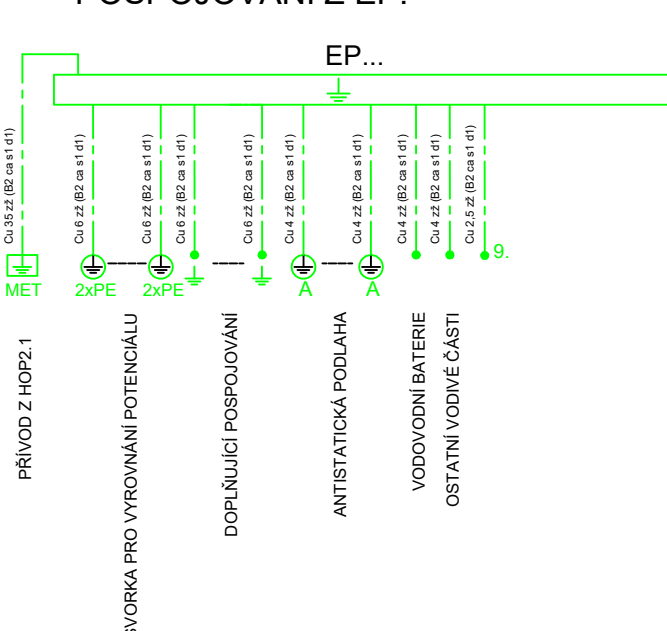

ORIENTAČNÍ PŘEHLEDOVÉ SCHÉMA POSPOJOVÁNÍ Z EP:

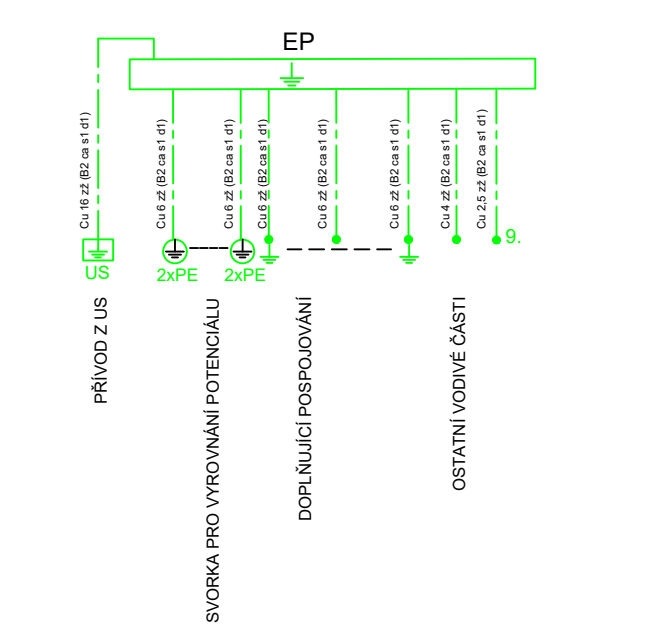

- 1. -RADIÁTOROVÉ TEPLOVODIVÉ
- 2. -VODOVODNÍ BATERIE
- 3. -POKJOVÉ JEDNOTKY
- 4. -MEDICÁLNÍ PLYNY
- 5. -POTRUBÍ VZT.
- 6. -KONSTRUKCE KLIMATIZAČNÍ JEDNOTKY
- 7. -KONSTRUKCE ELEKTRICKÉHO ROZVADĚČE
- 8. -STROPNÍ SVÍTIDLO VÝŠETŘOVACÍ
- 9. -PŘÍPOJENÍ PRVNÍ ŽÁSUVKY Cu2.5mm2 Ø170.415.2.2
- 10. -PŘÍPOJENÍ KOVOVÝCH ŽÁRUBNÍ A POSLUVNÝCH DVEŘÍ

DVOJITÁ ŽÁSUVKA PRO VYROVNÁNÍ POTENCIÁLŮ, IP20, B. BILA

BOD UZEMNĚNÍ ELEKTROSTATICKÉ VODIVÉ PODLAHY (v. 0.2m nad podlahou)

EP - ELEKTRICKÝ PŘÍPOJENÍ

MET - HLAVNÍ OCHRANNÁ PŘÍPOJNICE (v. 0.4m nad podlahou)

Kab. trasa jednotlivá ve žlabu vedení nad podhledem nebo pod om.

Kab. trasa sdružená ve žlabu vedení nad podhledem

Zdravotnický prostor dle ČSN 33 2000-7-710 Ø170.413.1.6.1 doplňující pospojování "antistatická podlaha"

Zdravotnický prostor dle ČSN 33 2000-7-710 Ø170.3.5, Ø170.3.6, Ø170.3.7 a tab. B1

Klasifikace DD pro zdravotnictví dle ČSN 33 2000-7-710 tab. A1 a tab. B1

Pokud není uvedeno jinak je montážní výška vypínačů a zásuvek 1200mm od podlahy.

ROZVODNÁ SOUSTAVA: 3NPE str. 50Hz, 400V / TN-S "MDO, DO"

OCHRANNÁ OPATŘENÍ DLE ČSN 33 2000-7-710:

OCHRANNÁ OPATŘENÍ DLE ČSN 33 2000-4-41 ed.3

OPATŘENÍ PŘI POŽÁRU: DLE ČSN 33 2000-7-710 tab. B1

OPATŘENÍ PŘI POŽÁRU: DLE ČSN 33 2000-7-710 tab. B1

