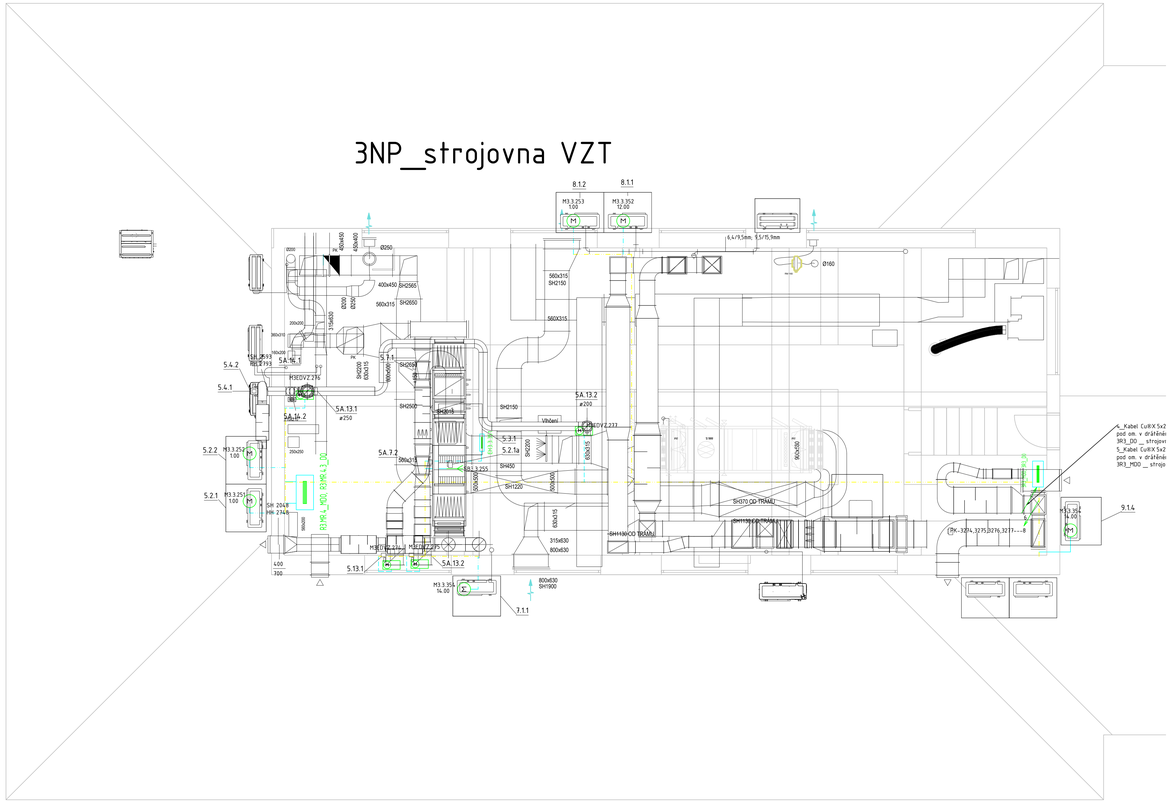
3NP_strojovna VZT
8.1.2
8.1.1
M3.3.253
1.00
M3.3.352
12.00
6,4/13,5m; 13/15,5m
Ø160
560x315
SH2150
560X315
400x450
SH2150
560x315
SH2050
Ø250
Ø200
Ø200
200x200
SH2050
SH2050
SH2050