




±0,000 = 228,400 m n.m.

01	Tomáš Pláňava	projektová dokumentace DSPS	11.4.2024
Revize	Vypracoval	Popis revize	Datum

 PROJEKTOVÁNÍ ZDRAVOTNICKÉ VÝSTAVBY		Hlavní inženýr projektu: ING. JAN KOČMÁNEK Vedoucí projektant zakázky: ING. VÁCLAV KŘEPELKA		Investor: Fakultní nemocnice Olomouc Zdravotníků 248/7, 779 00 Olomouc Tel: +420 588 441 111 www.fnol.cz	
Profese: EL	Zpracovatel dílu: EP Rožnov, a.s. Boženy Němcové 1720, 756 61 Rožnov pod Radhoštěm Tel: +420 571 664 224 E-mail: b.sulak@eproznov.cz			Autorizace:	
Odpovědný projektant:	Vypracoval:	Kontroloval:			
ING. BOHUSLAV ŠULÁK	RUDOLF PAŠČÁK	ING. BOHUSLAV ŠULÁK			
Akce: PD - STAVEBNÍ ÚPRAVY OBJEKTU J3 - KNM - LŮŽKOVÉ ODDĚLENÍ		Zakázkové číslo: 02 - 2023		Paré:	
		Datum: 06 - 2023			
		Stupeň: DSP + DPS			
Objekt: STAVEBNÍ ÚPRAVY OBJEKTU J3 - KNM - LŮŽKOVÉ ODDĚLENÍ SO 01		Formát: 2 A4			
Obsah: Doplnění rozváděče RH III_1PP		Měřítko:	Číslo výkresu: D.1.4c.01-113		

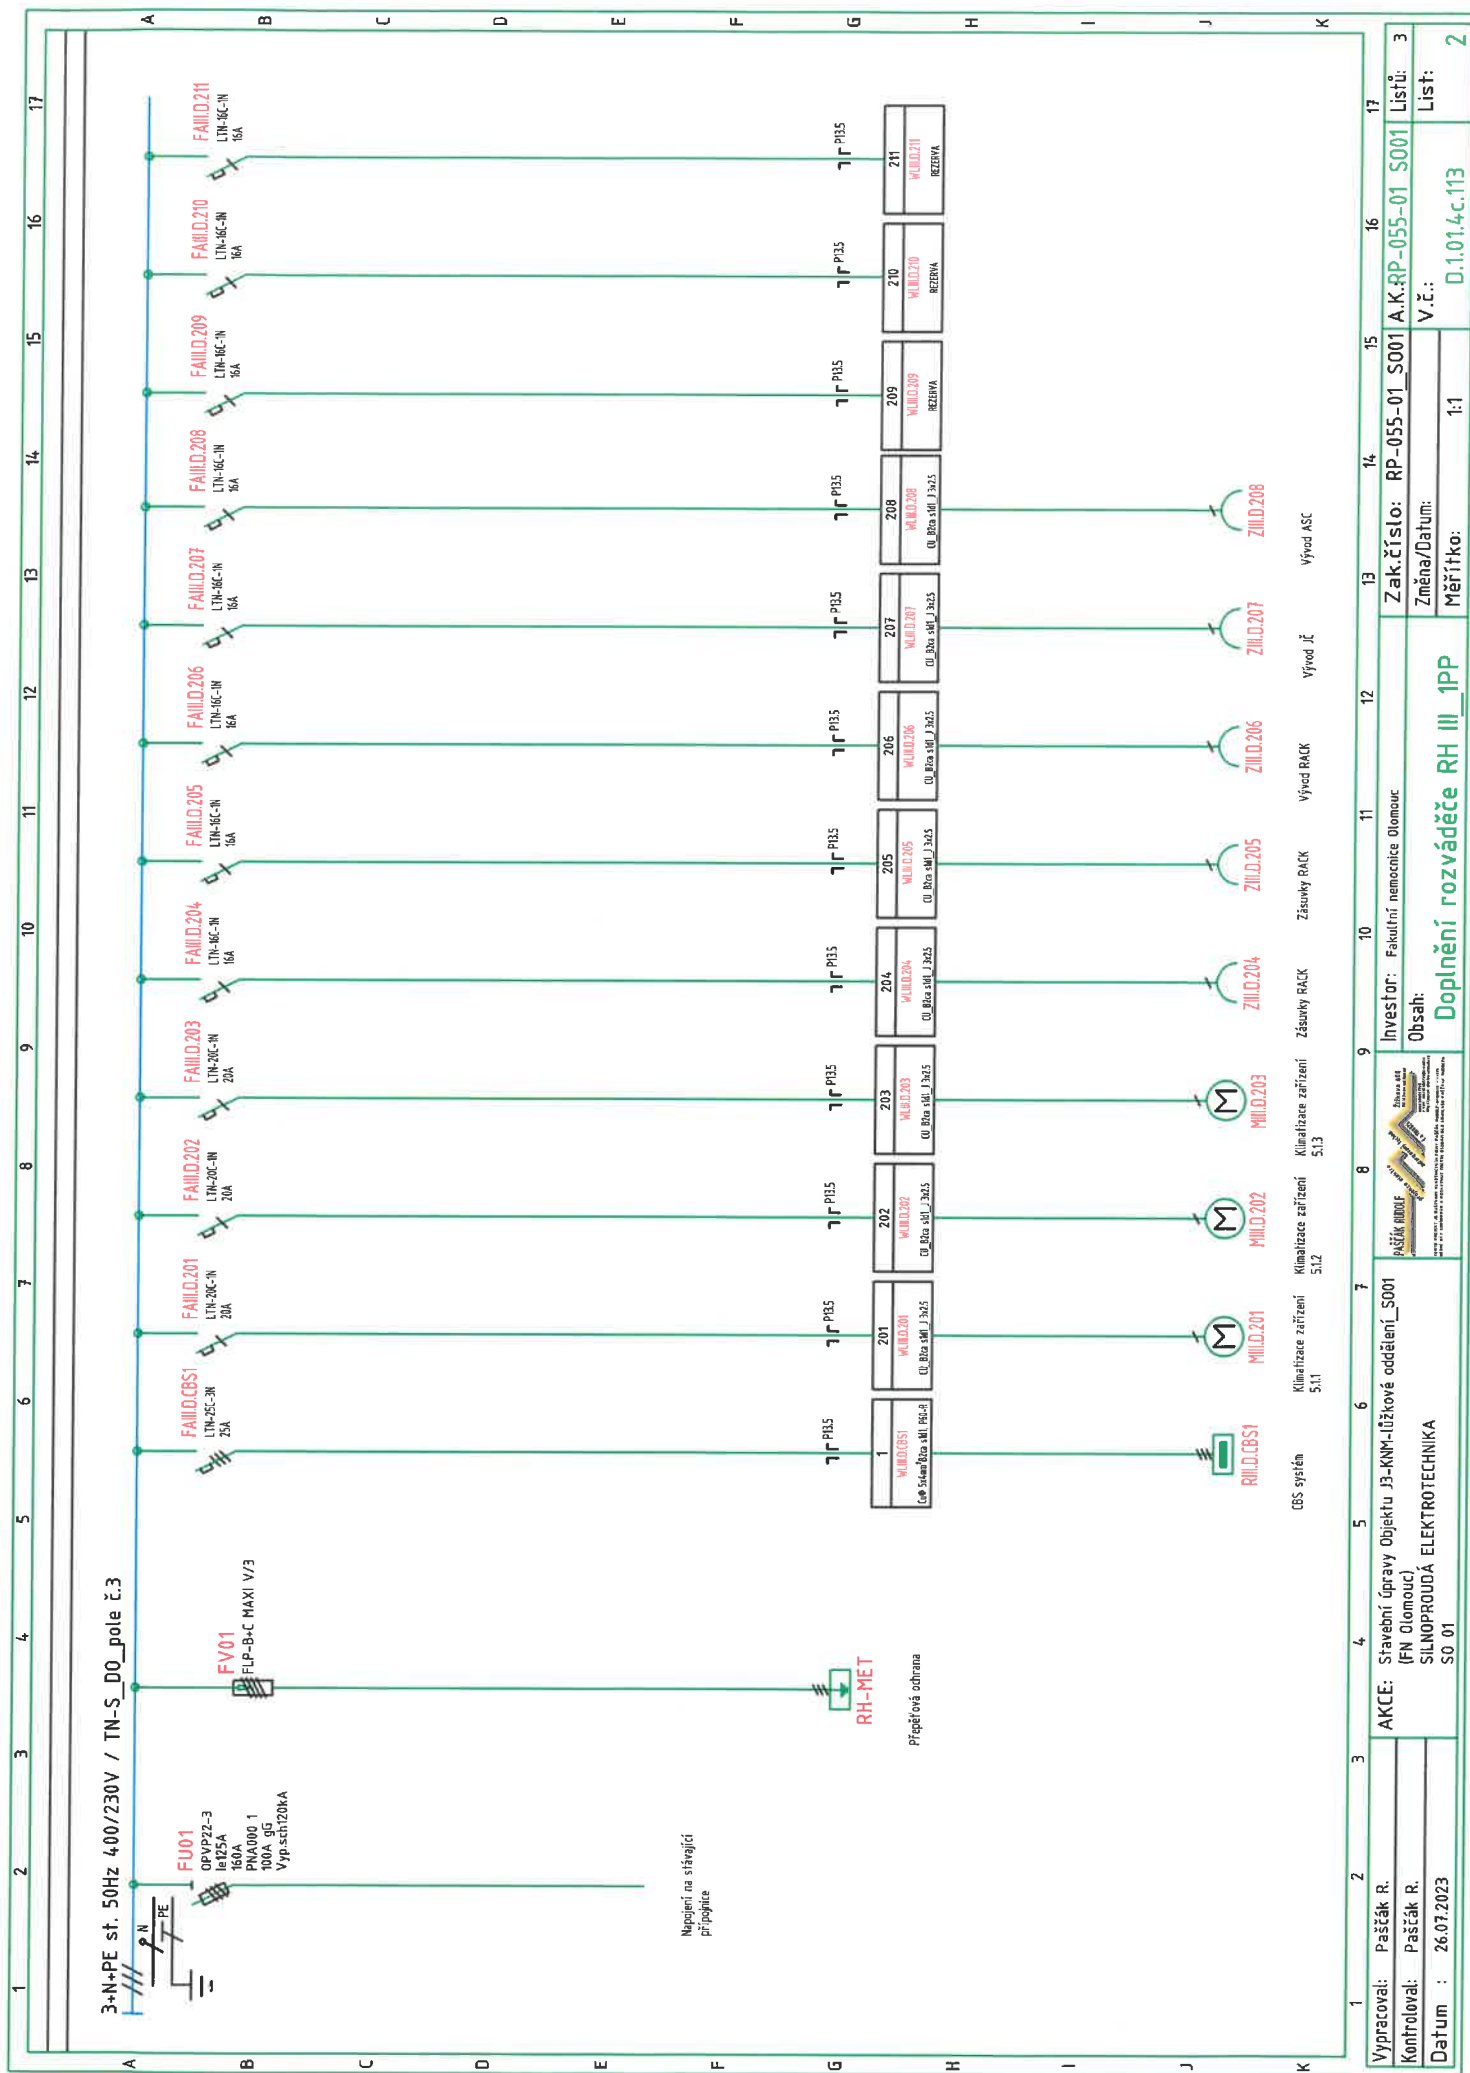

Vypracoval:	Pašák R.
Kontroloval:	Pašák R.
Datum :	26.07.2023

[illegible]

Investor: Fakultní nemocnice Olomouc

estor: Fakultní nemocnice Olomouc

13	Zak.číslo:
	Změna/Datum:
	Měřítka:

14	15
RP-055-01_S001	
	1:1

16
K.RP-055-01
Č.:
D1.01.4c.113

17	001	Listü: 3	2
		List:	

