


$\pm 0,000 = 228,400$ m n.m.

01	Tomáš Pláňava	projektová dokumentace DSPS	11.4.2024
Revize	Vypracoval	Popis revize	Datum

LT PROJEKT PROJEKTOVÁNÍ ZDRAVOTNICKÉ VÝSTAVBY Hlavní inženýr projektu: ING. JAN KOČMÁNEK Vedoucí projektant zakázky: ING. VÁCLAV KŘEPELKA		Investor: Fakultní nemocnice Olomouc Zdravotníků 248/7, 779 00 Olomouc Tel: +420 588 441 111 www.fnol.cz	
Profese: EL	Zpracovatel dílu: EP Rožnov, a.s. Boženy Němcové 1720, 756 61 Rožnov pod Radhoštěm Tel: +420 571 664 224 E-mail: b.sulak@eproznov.cz		
Odpovědný projektant: ING. BOHUSLAV ŠULÁK	Vypracoval: RUDOLF PAŠČÁK	Kontroloval: ING. BOHUSLAV ŠULÁK	
Akce: PD - STAVEBNÍ ÚPRAVY OBJEKTU J3 - KNM - LŮŽKOVÉ ODDĚLENÍ		Zakázkové číslo: 02 - 2023	Paré:
Objekt: STAVEBNÍ ÚPRAVY OBJEKTU J3 - KNM - LŮŽKOVÉ ODDĚLENÍ SO 01		Datum: 04 - 2024	
Obsah: Schéma rozváděče 3R3		Stupeň: DSPS	
		Formát: 2 A4	
		Měřítko:	Číslo výkresu: D.1.4c.01-114

1	2	3	4	5	6	7	8	9	10	11	12	13	14	15	16	17	18	19	20
Vypracoval: Paščák R.										Investor: Fakultní nemocnice Olomouc				Zak.číslo: RP-055-01_S001		A.KRP-055-01_S001		Listů: 1	
Kontroloval: Paščák R.								Změna/Datum:						V.č.:		List:			

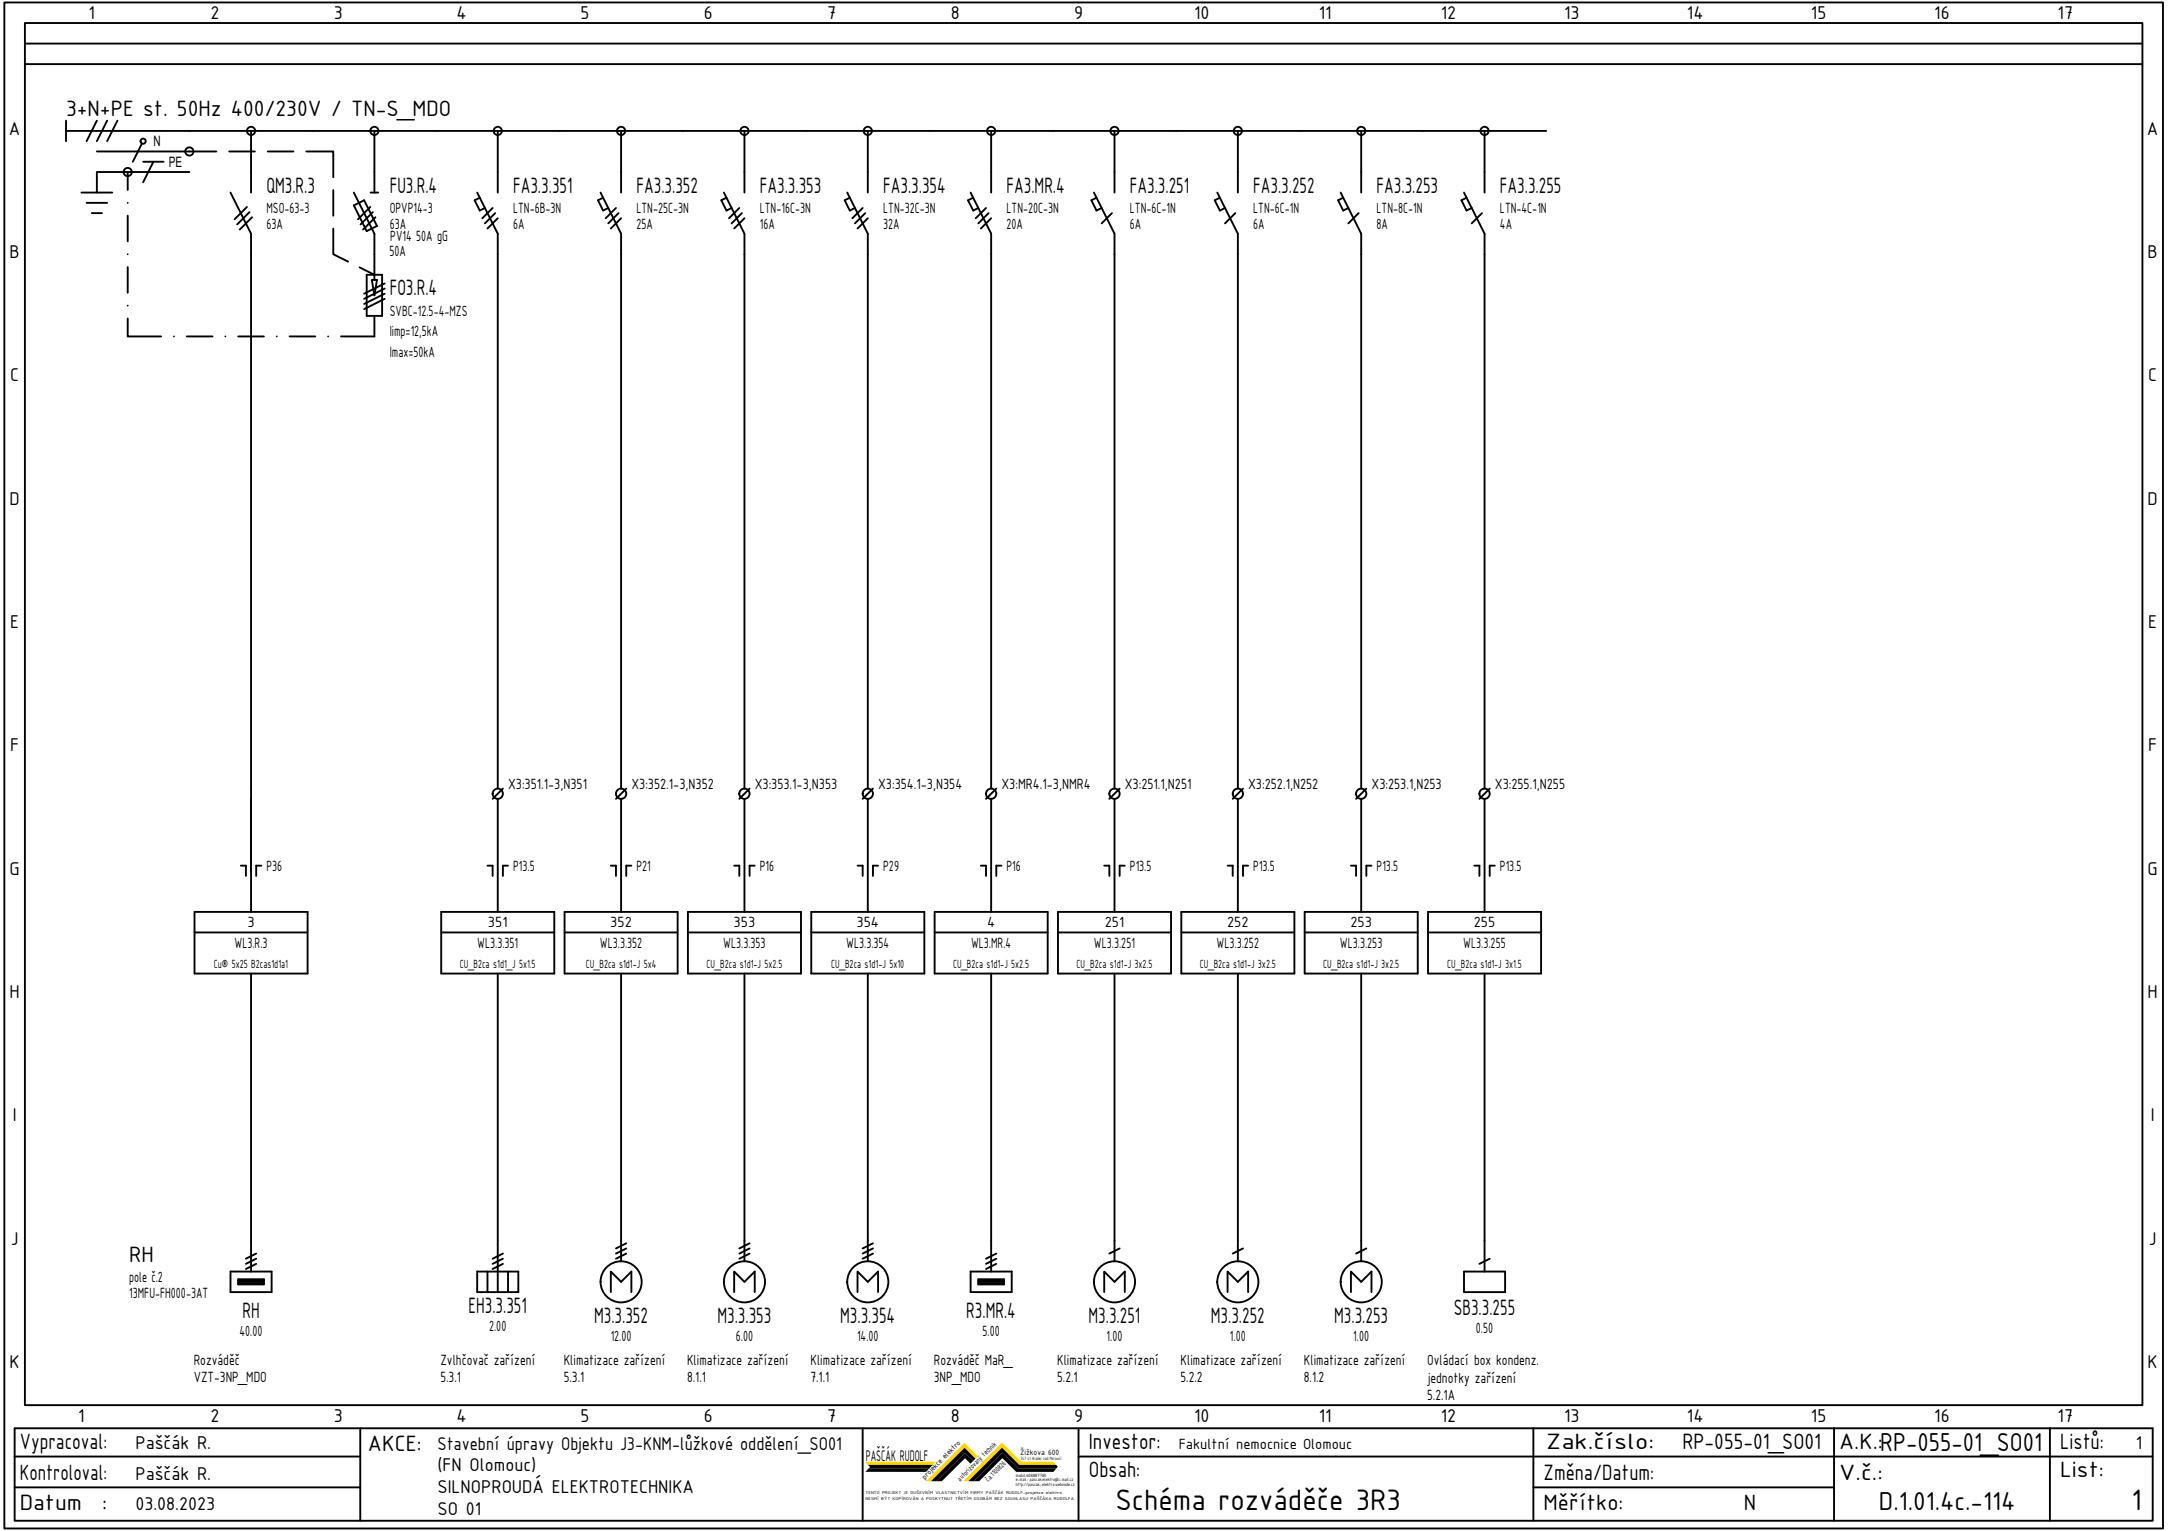

Vypracoval:	Paščák R.
Kontroloval:	Paščák R.
Datum :	03.08.2023

AKCE:	Stavební úpravy Objektu J3-KNM-lůžkové oddělení_S001 (FN Olomouc) SILNOPROUDÁ ELEKTROTECHNIKA SO 01
-------	--




Investor:	Fakultní nemocnice Olomouc
Obsah:	Schéma rozváděče 3R3

Zak.číslo:	RP-055-01_S001
Změna/Datum:	
Měřítko:	N

A.K.RP-055-01_S001	V.č.:	D.1.01.4c.-114
--------------------	-------	----------------

Lístů:	1
Líst:	1

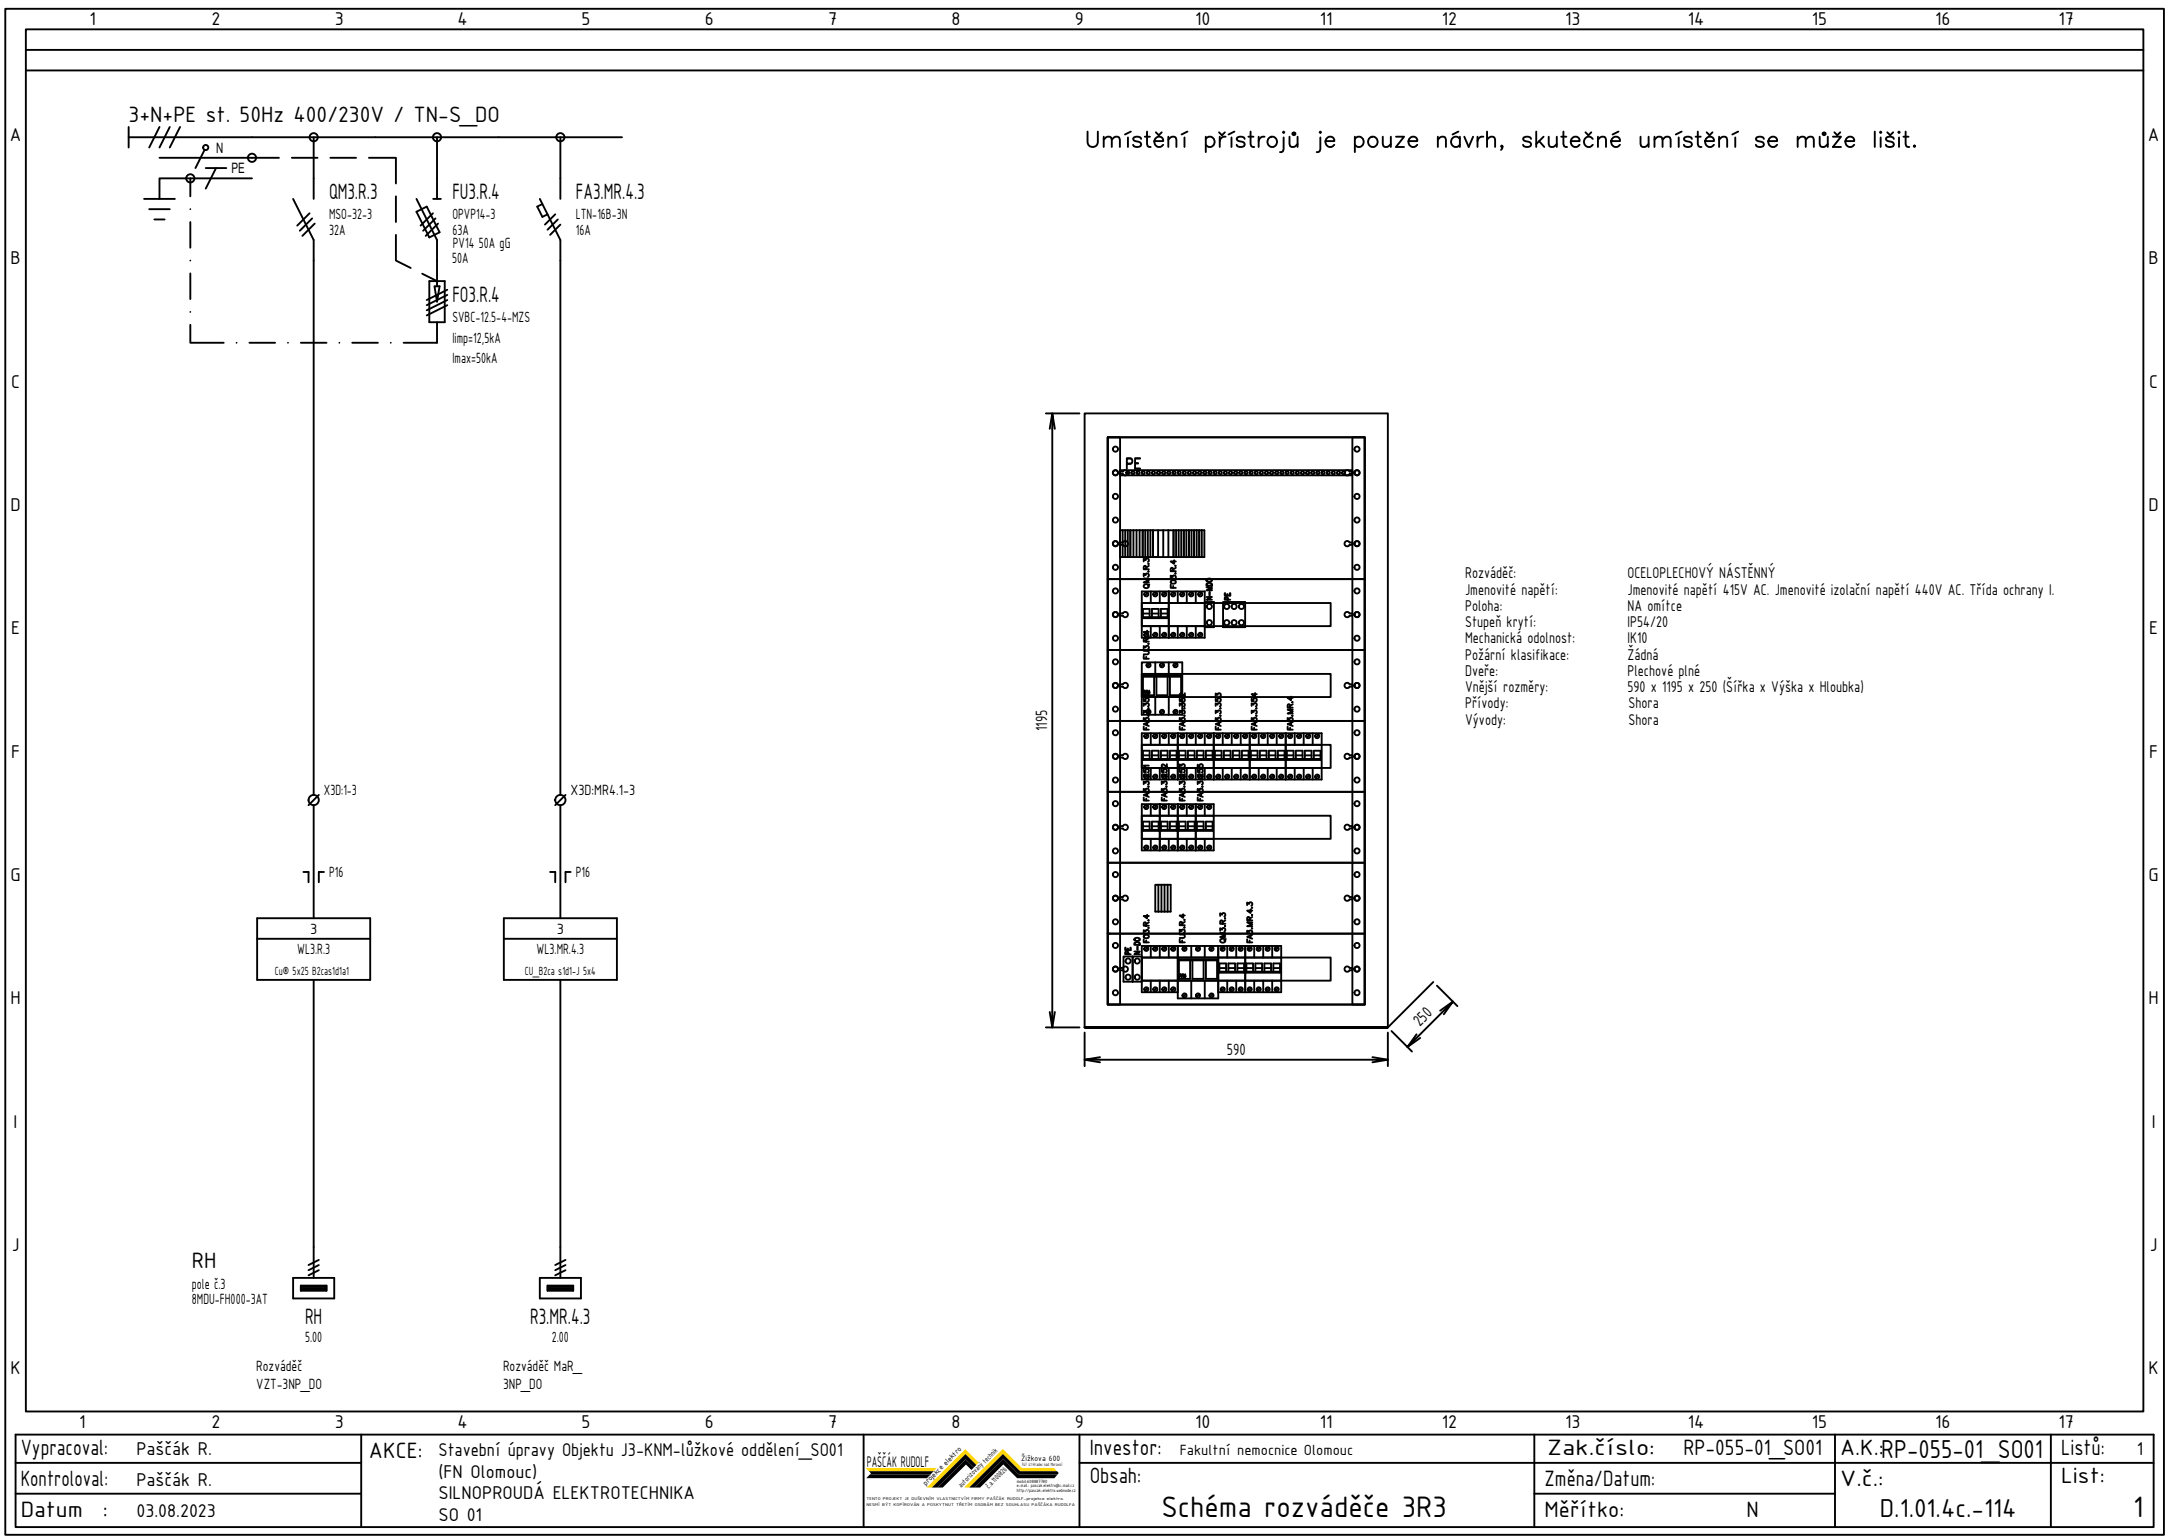

Vypracoval: Paščák R.	AKCE: Stavební úpravy Objektu J3-KNM-lůžkové oddělení_S001 (FN Olomouc) SILNOPROUDÁ ELEKTROTECHNIKA SO 01		Investor: Fakultní nemocnice Olomouc	Zak.číslo: RP-055-01_S001	A.K.:RP-055-01 S001	Listů: 1
Kontroloval: Paščák R.			Obsah:	Změna/Datum:	V.č.:	List:
Datum : 03.08.2023			Schéma rozváděče 3R3	Měřítko: N	D.1.01.4c.-114	1