


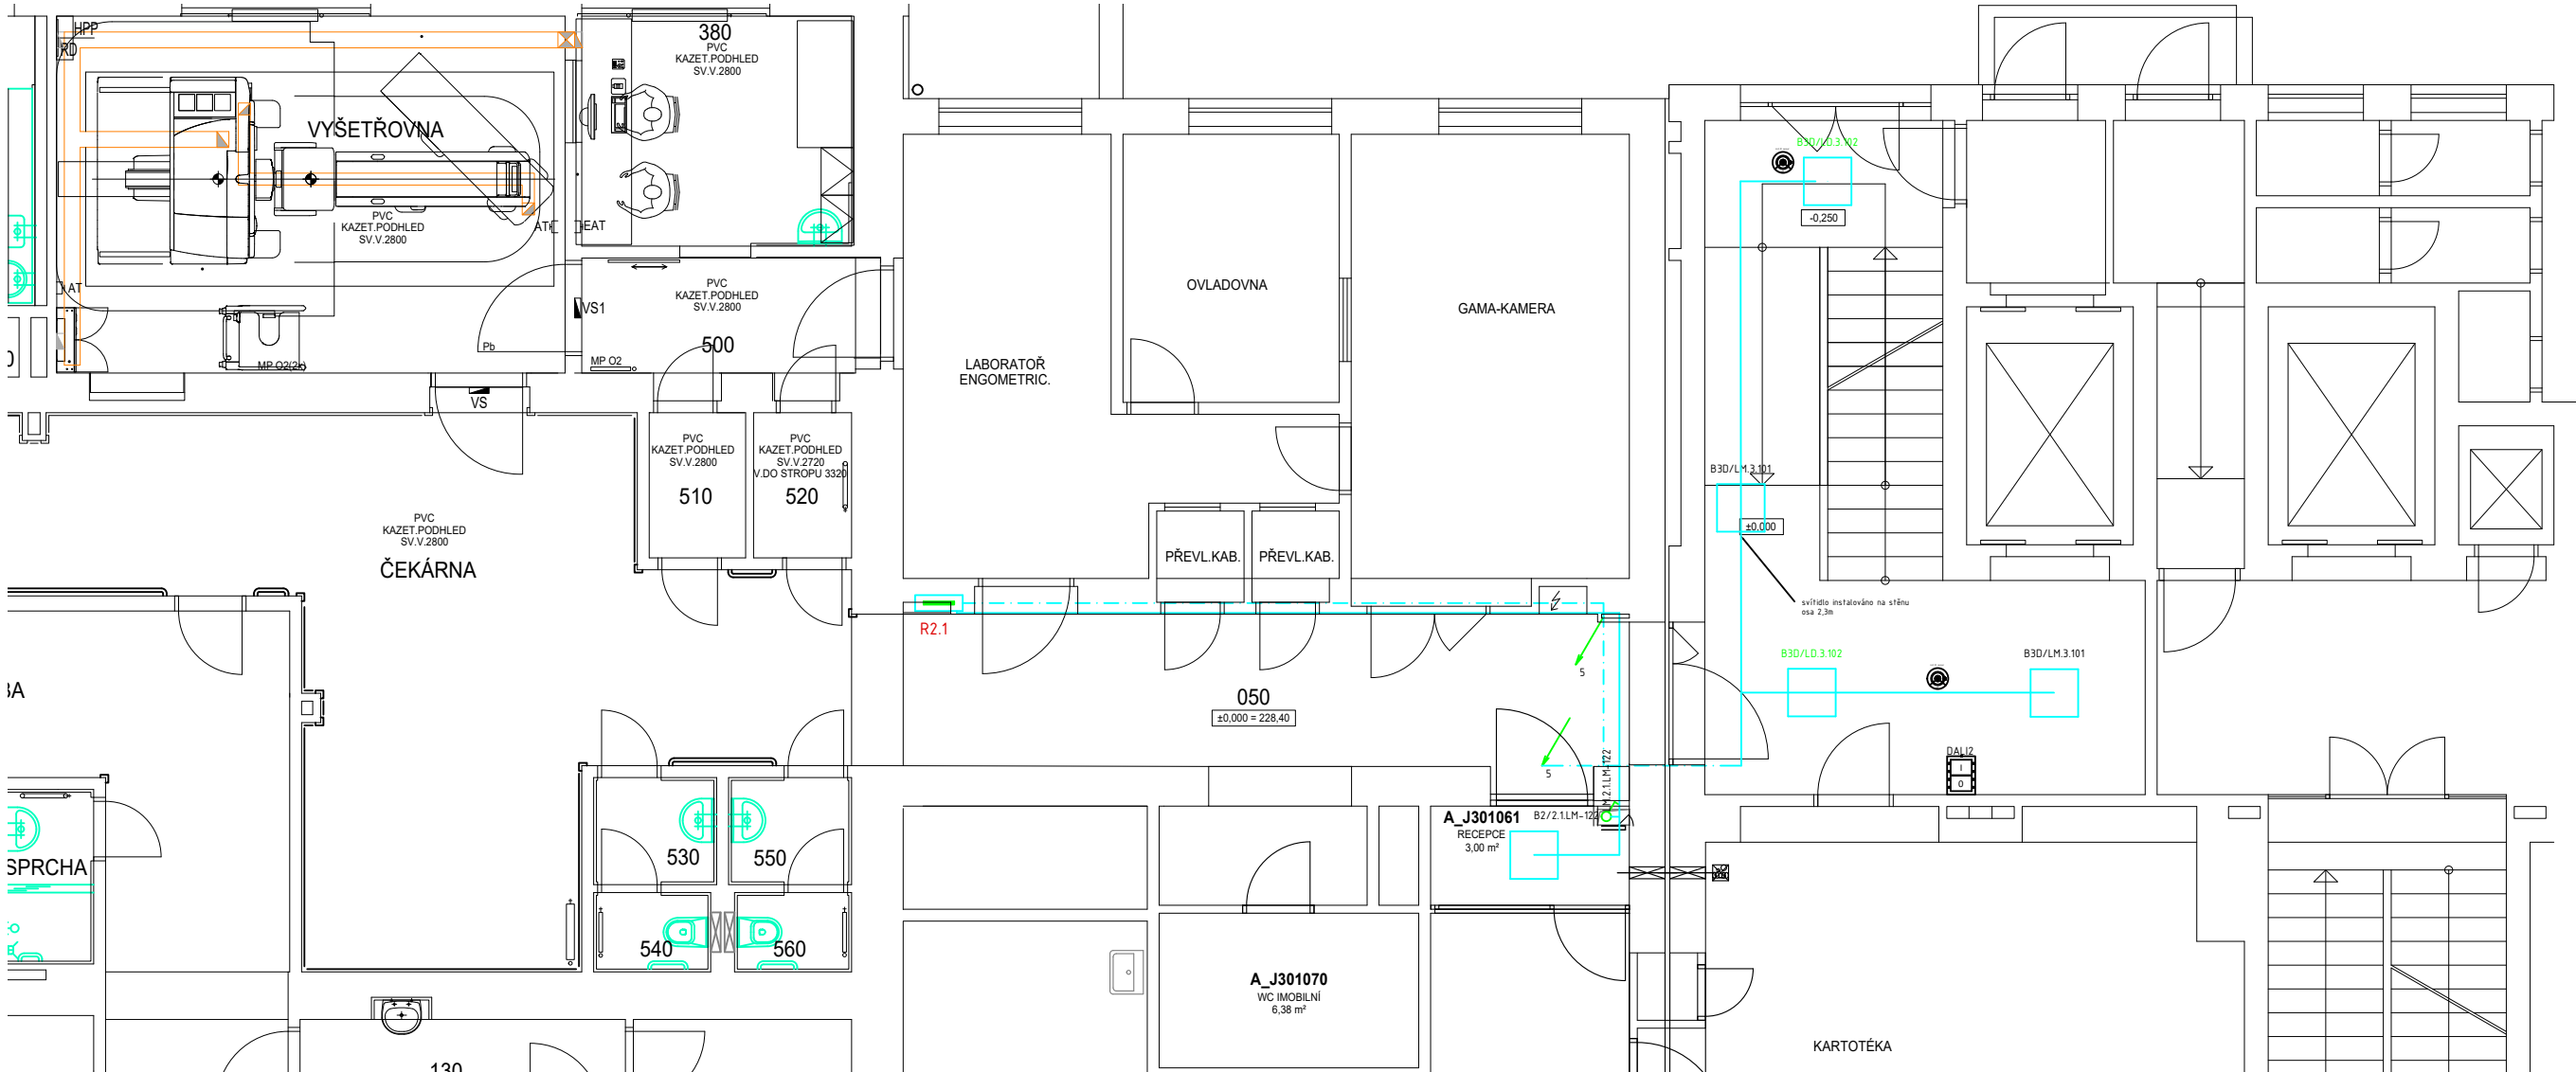

POZNÁMKA:

TENTO VÝKRES ŘEŠÍ NOVE UMĚLÉ OSVĚTLENÍ V 2.NP (V ČÁSTI ŘEŠENÉ V RÁMCI TETO AKCE). STÁVAJÍCÍ OSVĚTLENÍ VČETNĚ ROZVODŮ BYLO V DOTČENÝCH PROSTORECH (ŘEŠENÝCH V RÁMCI TETO AKCE) DEMONTOVÁNO. NOVÉ SVĚTELNÉ ROZVODY JSOU NAPOJENY Z NOVÝCH ROZVADĚČŮ. NOVA ELEKTROINSTALACE JE PROVEDENA KABELY S MĚDĚNÝMI JADRY, SPLŇUJÍCIMI VYHLAŠKU Č. 268/2011, VEŠKERE VOLNĚ ULOŽENE KABELY JSOU V PROVEDENÍ S TŘIDOU REAKCE NA OHĚŇ B2ca s1d1. ELEKTRICKE ROZVODY JSOU ULOŽENY NAD PODHLEDY V KABELOVÝCH ŽLABECH A NA KABELOVÝCH PŘÍCHYTKÁCH. SVISLE ROZVODY JSOU ULOŽENY POD OMITKOU A V OHEBNÝCH TRUBKÁCH V DUTINÁCH PŘÍČEK. HLAVNÍ KABELOVÉ TRASY JSOU ZAKRESLENY VE VÝKRESECH SILNOPROUDÝCH ROZVODŮ, TYTO JSOU VYUŽITY I PRO ROZVODY OSVĚTLENÍ. ROZDĚLENÍ OBVODŮ NA "MDO" A "DO" A JEJICH ODDĚLENÉ ULOŽENÍ. VESTAVNA SVÍTIDLA JSOU ZAPUSTĚNA DO PODHLEDŮ. EL.ROZVODY A UMÍSTĚNÍ SVÍTIDEL BYLO KOORDINOVÁNO S ROZVODY OSTATNÍCH PROFESÍ. PŘÍPADNĚ KABELOVÉ PROSTUPY POŽÁRNĚ DĚLICEMI KONSTRUKCEMI JSOU PROVEDENY DLE ČSN 73 0810, NA DOBY POŽÁRNÍ ODOLNOSTI, STANOVENE POŽÁRNÍ ZPRAVOU. V MÍSTNOSTECH SE SPRCHOU A UMYVADLEM PŘÍPADNĚ DŘEZEM JE PROVEDENA ELEKTROINSTALACE DLE POŽADAVKŮ ČSN 33 2000-7-701 ed.2 A ČSN 33 2130 PRO PŘÍSLUŠNÉ ZÓNY A UMYVACÍ PROSTORY - VIZ PROTOKOL O URČENÍ VNĚJŠÍCH VLVIVŮ. SVĚTELNE ROZVODY V UMYVARNÁCH SE SPRCHOU A V DALŠÍCH PROJEKTEM URČENÝCH PROSTORECH JSOU PŘIPOJENY PŘES PROUDOVÉ CHRANIČE. UMÍSTĚNÍ VÝVODŮ PRO OSVĚTLENÍ PRACOVNÍCH LINEK BYLO KOORDINOVÁNO S DODAVATELEM NÁBYTKU. SPÍNAČE OSVĚTLENÍ JSOU INSTALOVÁNY DO VÝŠKY +1.100 mm (SPODNÍ HRANA), V BLÍZKOSTI UMYVACÍCH PROSTORŮ JSOU INSTALOVÁNY SPÍNAČE DO VÝŠKY +1.200 mm. OVLÁDÁNÍ OSVĚTLENÍ ŘÍZENÉHO SYSTEEMEM DALI JE MOŽNÉ BUĎ TLAČÍTKOVÝMI OVLADAČI UMÍSTĚNÝMI U VSTUPŮ DO CHODEB, VYŠETŘOVEN A SESTERNY. KONFIGURACI A NASTAVENÍ JEDNOTLIVÝCH SVĚTELNÝCH SCÉN PROVEDE DODAVATEL SYSTEMU DALI NA ZAKLADĚ POŽADAVKŮ INVESTORA.

ROZVODNÁ SOUSTAVA: 3NPE str. 50Hz, 400V / TN-S_“MDO, DO”


OCHRANNÁ OPATŘENÍ DLE ČSN 33 2000-7-710:
OCHRANNÁ OPATŘENÍ DLE ČSN 33 2000-4-41 ed.3

- OCHRANA ZÁKLADNÍ PŘED DOTYKEM ŽIVÝCH ČÁSTÍ:
- IZOLACÍ
 - PŘEPÁŽKAMI A KRYTÍ
 - NORMÁLNÍ-AUTOMATICKÝM ODPOJENÍM OD ZDROJE
- OCHRANA PŘI PORUŠĚ DOTYKEM NEŽIVÝCH ČÁSTÍ:
- DOPLNĚNÁ - OCHRANNÝM UZEMNĚNÍM
 - DOPLNĚNÁ - OCHRANNÝM POSPOJOVÁNÍM
 - DOPLNĚNÁ - PRODOVÝM CHRÁNÍCEM
 - DOPLNĚNÁ - DOPLŇUJÍCÍM OCHRANNÝM POSPOJOVÁNÍM

VNĚJŠÍ VLVIVY DLE ČSN 33 2000-5-51 ed.3:

PROTOKOL O URČENÍ VNĚJŠÍCH VLVIVŮ č.

UMÝVACÍ PROSTORY ČSN 33 2130 ed.3:

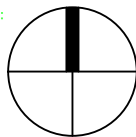

VÝPIS MÍSTNOSTÍ - 1.NP - NOVÉ									
Č.M.	NÁZEV MÍSTNOSTI	PLOCHA [m²]	ČISTÁ PLOCHA	POVRCHOVÉ ÚPRAVY					
A_J301370	VYŠETŘOVNA SPECT / CT	28,44		EL PVC 1.2	B1, B2	BARYTOVÁ OMÍTKA, PVC SOKL 100 mm	KAZETOVÝ PODHLED 1, SDK		
A_J301380	OVLADOVNA	10,17		EL PVC 1.2 - POUZE VÝMĚNA NÁŠLAPNÉ VRSTVY	B3	OMÍTKA, PVC SOKL 100 mm	KAZETOVÝ PODHLED 1, SDK		
A_J301440	ČEKÁRNA	46,09		STÁVAJÍCÍ		STÁVAJÍCÍ	KAZETOVÝ PODHLED - STÁVAJÍCÍ		
A_J301450	LABORATOŘ ENGOMETRIC.	18,46		STÁVAJÍCÍ		STÁVAJÍCÍ	STÁVAJÍCÍ		
A_J301460	BOX	0,79		STÁVAJÍCÍ		STÁVAJÍCÍ	STÁVAJÍCÍ		
A_J301470	BOX	0,82		STÁVAJÍCÍ		STÁVAJÍCÍ	STÁVAJÍCÍ		
A_J301480	OVLADOVNA	9,19		STÁVAJÍCÍ		STÁVAJÍCÍ	STÁVAJÍCÍ		
A_J301490	GAMA-KAMERA	18,35		STÁVAJÍCÍ		STÁVAJÍCÍ	STÁVAJÍCÍ		
A_J301500	PŘÍPRAVNA	5,14		EL PVC 1.1 - POUZE VÝMĚNA NÁŠLAPNÉ VRSTVY	B3	PVC SOKL 100 mm	KAZETOVÝ PODHLED 1		
A_J301510	BOX	2,2		PVC - POUZE VÝMĚNA NÁŠLAPNÉ VRSTVY	A2	PVC SOKL 100 mm	SDK PODHLED		
A_J301520	BOX	2,34		PVC - POUZE VÝMĚNA NÁŠLAPNÉ VRSTVY	A2	PVC SOKL 100 mm	SDK PODHLED		
A_J301530	WC MUŽI PŘEDSÍŇ	2,09		STÁVAJÍCÍ		STÁVAJÍCÍ	STÁVAJÍCÍ		
A_J301540	WC MUŽI	1,54		STÁVAJÍCÍ		STÁVAJÍCÍ	STÁVAJÍCÍ		
A_J301550	WC ŽENY PŘEDSÍŇ	2,13		STÁVAJÍCÍ		STÁVAJÍCÍ	STÁVAJÍCÍ		
A_J301560	WC ŽENY	1,59		PVC - STÁVAJÍCÍ		STÁVAJÍCÍ	STÁVAJÍCÍ		

UPOZORNĚNÍ:

PŘI DEMONTÁŽI STARÉ ELEKTROINSTALACE A ZAŘÍZENÍ NEBYLI POŠKOZENY FUNKČNÍ ROZVODY A SYSTÉMY. KABELOVÉ ROZVODY PRO PBŘ ZAŘÍZENÍ JSOU PROVEDENY KABELY V BEZHALOGENOVÉM PROVEDENÍ S FUNKČNOSTI PŘI POŽÁRU S TŘIDOU REAKCE NA OHĚŇ B2ca s1d1 ULOŽENÉ V NORMALIZOVANÉ KABELOVÉ TRASE S FUNKČNOSTI PŘI POŽÁRU. OSTATNÍ KABELOVÉ ROZVODY JSOU PROVEDENY KABELY V BEZHALOGENOVÉM PROVEDENÍ S TŘIDOU REAKCE NA OHĚŇ B2ca s1d1.

PŘED ZAHÁJENÍM MONTÁŽE BYLO S DODAVATELI TECHNOLOGICKÝCH ZAŘÍZENÍ A S INVESTOREM PROJEDNÁNO PŘESNÉ UMÍSTĚNÍ A VÝŠKY INSTALACE VYPÍNAČŮ, ZÁSUVEK A OSTATNÍCH EL.PŘÍSTROJŮ VZHEDEM KE KONEČNÉMU ROZMÍSTĚNÍ NÁBYTKU, ZAŘÍZOVACÍCH PŘEDMĚTŮ A TECHNOLOGICKÝCH CELKŮ. UMÍSTĚNÍ ZNAČEN NA VÝKRESE JE POUZE INFORMATIVNÍ.

ZNAČENÍ OBVODŮ OSVĚTLENÍ

