


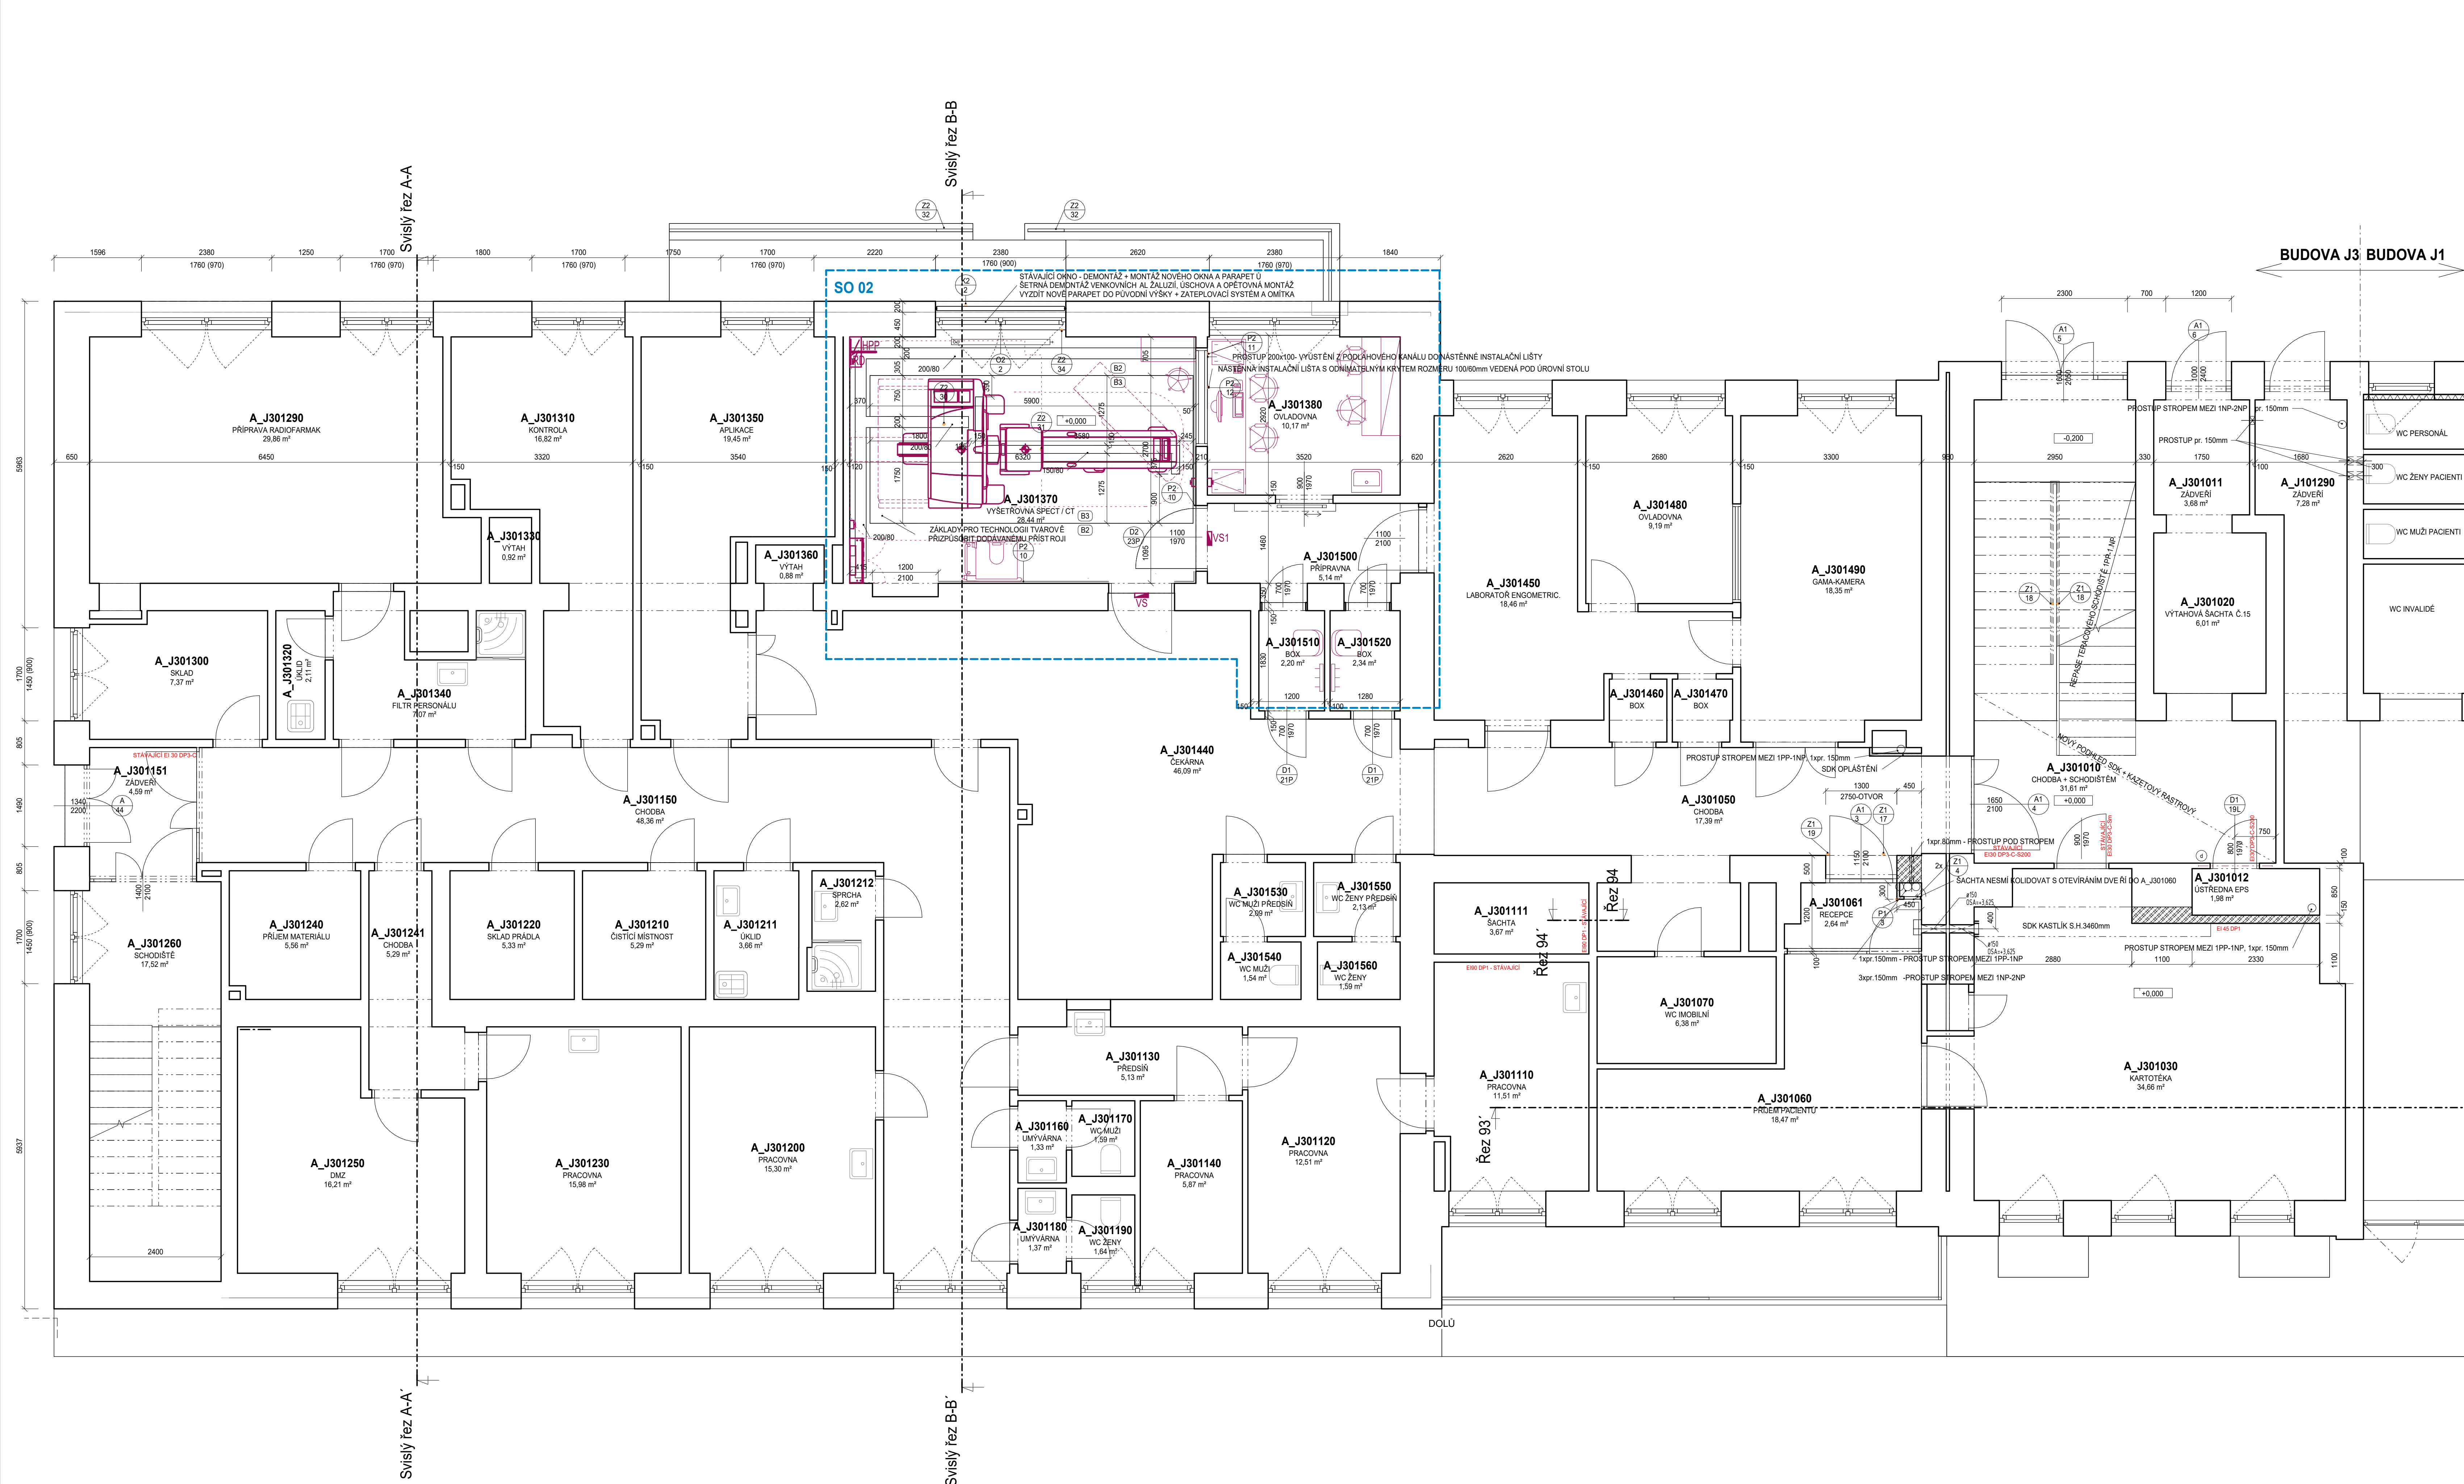

VÝPIS MÍSTNOSTÍ - 1.NP - NOVE									
Č.M.	NÁZEV MÍSTNOSTI	PLOCHA [m²]	ČISTA PLOCHA [m²]	POVRCHOVÉ ÚPRAVY		POVRCHOVÉ ÚPRAVY		S.H.	
				PODLAHA	OZ	STĚNY	PODHLAD		
A_J301290	ZADVERI	7,28		STAVAJICI		STAVAJICI	STAVAJICI		
A_J301010	CHODBA + SCHODIŠTĚM	31,61		PVC, REPASE TERACA		NOVÁ VÝMALBA (NA OLEJNATĚR APLIKOVAT SYSTÉMOVÝ ADHÉZÍ MÍSTNOSTI)	ZAPRAVENÍ OMÍTKY - NOVÁ VÝMALBA		
A_J301011	ZADVERI	3,68		STAVAJICI		STAVAJICI	SDK PODHLAD IMPREGNOVANÝ - STAVAJICI KONSTRUKCE-NOVÉ DESKY		
A_J301012	ÚSTŘEDNA EPS	1,98		PVC	A2	OMÍTKA, PVC SOKL 100 mm, NOVÁ VÝMALBA	OMÍTKA	0	
A_J301020	VÝTAHOVÁ ŠACHTA Č.15	6,01							
A_J301030	KARTOTEKA	34,66		PVC - STAVAJICI		OMÍTKA NA NOVÝCH KONSTRUKCÍCH, PVC SOKL 100 mm, NOVÁ VÝMALBA	BEZ PODHLADU, SDK KASTLIK S H.3460, NOVÁ VÝMALBA		
A_J301050	CHODBA	17,39		PVC - STAVAJICI		OMYVATELNÝ NÁTĚR, STAVAJICI PVC SOKL 100 mm	STAVAJICI KAZETOVÝ PODHLAD - ROZEBRÁNÍ + ZNOVUPOUŽITÍ, NOVÁ VÝMALBA		
A_J301060	PRŮJEM PACIENTŮ	16,47		PVC - STAVAJICI		PVC - STAVAJICI	BEZ PODHLADU		
A_J301091	RECEPCE	2,94		PVC	A2	OMYVATELNÝ NÁTĚR, PVC SOKL 100 mm	KAZETOVÝ PODHLAD - ROZEBRÁNÍ + ZNOVUPOUŽITÍ, NOVÁ VÝMALBA	3500	
A_J301070	WC IMOBILNÍ	6,38		STAVAJICI		STAVAJICI	STAVAJICI KAZETOVÝ PODHLAD - ROZEBRÁNÍ + ZNOVUPOUŽITÍ		
A_J301110	PRACOVNA	11,51		STAVAJICI		NOVÁ VÝMALBA	STAVAJICI KAZETOVÝ PODHLAD - ROZEBRÁNÍ + ZNOVUPOUŽITÍ		
A_J301111	ŠACHTA	3,67					BEZ PODHLADU		
A_J301120	PRACOVNA	12,51		STAVAJICI		NOVÁ VÝMALBA, STAVAJICI PVC SOKL 100 mm, STAVAJICI KER. OBKLAD ZA LINKOU v=1800, di=3300	STAVAJICI KAZETOVÝ PODHLAD - ROZEBRÁNÍ + ZNOVUPOUŽITÍ		
A_J301130	PŘEDSÍŇ	5,13		STAVAJICI		NOVÁ VÝMALBA	STAVAJICI KAZETOVÝ PODHLAD - ROZEBRÁNÍ + ZNOVUPOUŽITÍ		
A_J301140	PRACOVNA	5,87		PVC - STAVAJICI		NOVÁ VÝMALBA	STAVAJICI KAZETOVÝ PODHLAD - ROZEBRÁNÍ + ZNOVUPOUŽITÍ		
A_J301150	CHODBA	48,36		STAVAJICI		NOVÁ VÝMALBA	STAVAJICI KAZETOVÝ PODHLAD - ROZEBRÁNÍ + ZNOVUPOUŽITÍ		
A_J301151	ZADVERI	4,59		STAVAJICI		STAVAJICI	STAVAJICI KAZETOVÝ PODHLAD - ROZEBRÁNÍ + ZNOVUPOUŽITÍ		
A_J301160	UMYVÁRNA	1,33		STAVAJICI		STAVAJICI	SDK PODHLAD IMPREGNOVANÝ - STAVAJICI KONSTRUKCE-NOVÉ DESKY		
A_J301170	WC MUŽI	1,59		STAVAJICI		STAVAJICI	SDK PODHLAD IMPREGNOVANÝ - STAVAJICI KONSTRUKCE-NOVÉ DESKY		
A_J301180	UMYVÁRNA	1,37		STAVAJICI		STAVAJICI	SDK PODHLAD IMPREGNOVANÝ - STAVAJICI KONSTRUKCE-NOVÉ DESKY		
A_J301190	WC ŽENY	1,64		STAVAJICI		STAVAJICI	SDK PODHLAD IMPREGNOVANÝ - STAVAJICI KONSTRUKCE-NOVÉ DESKY		
A_J301200	PRACOVNA	15,30		STAVAJICI		NOVÁ VÝMALBA	STAVAJICI KAZETOVÝ PODHLAD - ROZEBRÁNÍ + ZNOVUPOUŽITÍ, NOVÝ KAZETOVÝ PODHLAD - ZNOVUPOUŽITÍ		
A_J301210	ČISTIČÍ MÍSTNOST	5,29		STAVAJICI		STAVAJICI	STAVAJICI KAZETOVÝ PODHLAD - ROZEBRÁNÍ + ZNOVUPOUŽITÍ		
A_J301211	UKLID	3,66		STAVAJICI		STAVAJICI	SDK PODHLAD IMPREGNOVANÝ - STAVAJICI KONSTRUKCE-NOVÉ DESKY		
A_J301212	SPRCHA	2,62		STAVAJICI		STAVAJICI	SDK PODHLAD IMPREGNOVANÝ - STAVAJICI KONSTRUKCE-NOVÉ DESKY		
A_J301220	SKLAD PRADLA	5,33		STAVAJICI		STAVAJICI	STAVAJICI KAZETOVÝ PODHLAD - DEMONTÁŽ-MONTÁŽ		
A_J301230	PRACOVNA	15,98		STAVAJICI		NOVÁ VÝMALBA	STAVAJICI KAZETOVÝ PODHLAD - ROZEBRÁNÍ + ZNOVUPOUŽITÍ, NOVÝ KAZETOVÝ PODHLAD - ZNOVUPOUŽITÍ		
A_J301240	PRŮJEM MATERIÁLU	5,56		STAVAJICI		NOVÁ VÝMALBA	STAVAJICI KAZETOVÝ PODHLAD - ROZEBRÁNÍ + ZNOVUPOUŽITÍ		
A_J301241	CHODBA	5,29		STAVAJICI		NOVÁ VÝMALBA	STAVAJICI KAZETOVÝ PODHLAD - ROZEBRÁNÍ + ZNOVUPOUŽITÍ		
A_J301250	DMZ	16,21		STAVAJICI		NOVÁ VÝMALBA	STAVAJICI KAZETOVÝ PODHLAD - ROZEBRÁNÍ + ZNOVUPOUŽITÍ		
A_J301260	SCHODIŠTĚ	17,52		PVC - STAVAJICI		OMYVATELNÝ NÁTĚR	BEZ PODHLADU, NOVÁ VÝMALBA		
A_J301260	PŘÍPRAVA RADIOFARMAK	29,96		STAVAJICI		OMYVATELNÝ NÁTĚR	NOVÁ VÝMALBA		
A_J301300	SKLAD	7,37		STAVAJICI		STAVAJICI	SDK PODHLAD IMPREGNOVANÝ - STAVAJICI KONSTRUKCE-NOVÉ DESKY		
A_J301310	KONTROLA	16,82		STAVAJICI		NOVÁ VÝMALBA	SDK PODHLAD IMPREGNOVANÝ - STAVAJICI KONSTRUKCE-NOVÉ DESKY		
A_J301320	UKLID	2,11		STAVAJICI		STAVAJICI	SDK PODHLAD IMPREGNOVANÝ - STAVAJICI KONSTRUKCE-NOVÉ DESKY		
A_J301330	VÝTAH	0,92		STAVAJICI		NOVÁ VÝMALBA	SDK PODHLAD IMPREGNOVANÝ - STAVAJICI KONSTRUKCE-NOVÉ DESKY		
A_J301340	FILTR PERSONÁLU	7,07		STAVAJICI		NOVÁ VÝMALBA	STAVAJICI KAZETOVÝ PODHLAD - ROZEBRÁNÍ + ZNOVUPOUŽITÍ		
A_J301350	APLIKACE	19,45		STAVAJICI		NOVÁ VÝMALBA	STAVAJICI KAZETOVÝ PODHLAD - ROZEBRÁNÍ + ZNOVUPOUŽITÍ		
A_J301360	VÝTAH	0,98					BEZ PODHLADU		
A_J301370	VÝŠETŘOVNÁ SPECT/CT	28,44		EL PVC	B2, B3B2	BARYTOVÁ OMÍTKA, PVC SOKL 100 mm, OMYVATELNÝ NÁTĚR	KAZETOVÝ PODHLAD 1, SDK	2800	
A_J301380	OVLADOVNA	10,17		EL PVC, POUŽÍ VÝMĚNA NÁSLAPNÉ VRSTVY	B4	OMÍTKA, PVC SOKL 100 mm, NOVÁ VÝMALBA	KAZETOVÝ PODHLAD 1, SDK	2800	
A_J301440	ČEKÁRNA	46,09		STAVAJICI		STAVAJICI	STAVAJICI KAZETOVÝ PODHLAD - ROZEBRÁNÍ + ZNOVUPOUŽITÍ		
A_J301450	LABORÁTOR ENGOMETRIC	18,46		STAVAJICI		STAVAJICI	STAVAJICI KAZETOVÝ PODHLAD - ROZEBRÁNÍ + ZNOVUPOUŽITÍ		
A_J301460	BOX	0,79		STAVAJICI		NOVÁ VÝMALBA	SDK PODHLAD IMPREGNOVANÝ - STAVAJICI KONSTRUKCE-NOVÉ DESKY		
A_J301470	BOX	0,82		STAVAJICI		NOVÁ VÝMALBA	SDK PODHLAD IMPREGNOVANÝ - STAVAJICI KONSTRUKCE-NOVÉ DESKY		
A_J301480	OVLADOVNA	9,19		STAVAJICI		STAVAJICI	STAVAJICI KAZETOVÝ PODHLAD - ROZEBRÁNÍ + ZNOVUPOUŽITÍ		
A_J301490	GAMA-KAMERA	18,35		STAVAJICI		STAVAJICI	STAVAJICI KAZETOVÝ PODHLAD - ROZEBRÁNÍ + ZNOVUPOUŽITÍ		
A_J301500	PŘÍPRAVA	5,14		EL PVC - POUŽÍ VÝMĚNA NÁSLAPNÉ VRSTVY	B4	PVC SOKL 100 mm, NOVÁ VÝMALBA	KAZETOVÝ PODHLAD 1	2800	
A_J301510	BOX	2,20		PVC - POUŽÍ VÝMĚNA NÁSLAPNÉ VRSTVY	A3	PVC SOKL 100 mm, NOVÁ VÝMALBA	SDK PODHLAD	2800	
A_J301520	BOX	2,34		PVC - POUŽÍ VÝMĚNA NÁSLAPNÉ VRSTVY	A3	PVC SOKL 100 mm, NOVÁ VÝMALBA	SDK PODHLAD	2800	
A_J301530	WC MUŽI PŘEDSÍŇ	2,09		STAVAJICI		STAVAJICI	STAVAJICI		
A_J301540	WC MUŽI	1,54		STAVAJICI		STAVAJICI	STAVAJICI		
A_J301550	WC ŽENY PŘEDSÍŇ	2,13		STAVAJICI		STAVAJICI	STAVAJICI		
A_J301560	WC ŽENY	1,59		PVC - STAVAJICI		STAVAJICI	STAVAJICI		
Celkový součet		564,27							

- LEGENDA MATERIÁLŮ**
- STAVAJICI KONSTRUKCE
 - NOVÉ KONSTRUKCE
 - ZELEZOBETONOVÉ KONSTRUKCE MONOLITICKÉ
 - KONSTRUKCE Z BETONU PROSTÉHO
 - ZDVO Z PALENÝCH CIEHLÝCH BLOKŮ S PEREM A DRAŽKOU, SKLADBNÁ TL. ZDVA 450mm
 - DOZVÍKY, ZDVO MATERIÁL A TL. DLE PŮVODNÍHO
 - ZDVO Z PALENÝCH CIEHLÝCH BLOKŮ S PEREM A DRAŽKOU, SKLADBNÁ TL. ZDVA 150mm FGJUGJ
 - ZDVO Z PALENÝCH CIEHLÝCH BLOKŮ S PEREM A DRAŽKOU, SKLADBNÁ TL. ZDVA 100mm
 - ZDVO Z PALENÝCH CIEHLÝCH BLOKŮ S PEREM A DRAŽKOU, SKLADBNÁ TL. ZDVA 100mm
 - NEHOŘLAVÉ DLE ČSN EN 13501-1 KLASIFIKOVANÉ A1), POŽARNÍ ODOLNOST MIN. 180 minut, OBJEMOVÁ Hmotnost DO 500 kg/m³, PEVNOST V TLAKU Ig min 1,82 N/mm², STĚNA TL. 100, 150 mm, ZDĚNÉ NA PNOPLOŠNĚ MALTOVÉ LOŽE TL. 1-3 mm
 - SÁDKOKARTONOVÁ PRŮCH. JEDNODUCHÉ KČE S DVOJITÝM OPLÁŠTĚNÍM TL. 100 mm A 150 mm
 - SKLADBA 2x12,5 mm DESKY TYPU DF + VÝPL. Z MINERALNÍCH DESEK TL. 50 mm (PRO TL. 100 mm) A 100 mm (PRO TL. 150 mm) + 2x12,5 mm DESKY TYPU DF, POŽARNÍ ODOLNOST PRŮKY BEZ IZOLACE - EI 60/101, VAŽNÁ LABORATORNÍ NEPRŮZVUKOVOST Rw+4-48 (TL 100 mm), Rw + 59-65 (TL 150 mm), KLASIFIKAČNÍ MINERÁLNÍ IZOLACE, APL (ODPOR PŘI PROUDĚNÍ VZDUCHU) ≥ 8 kPa.s/m², OBJEMOVÁ Hmotnost ≥ 15 kg/m³
 - ROSTLÝ TERÉN
 - TEPELNÁ IZOLACE DLE PŮVODNÍ (PŘEDPOKLAD MINERÁLNÍ VATA)
 - SÁDKOKARTONOVÁ ŠACHTOVÁ (PŘEDBAZENÁ) STĚNA JEDNODUCHÉ KČE S DVOJITÝM OPLÁŠTĚNÍM TL. >75 mm

VŠECHNY KONSTRUKCE, KTERÉ NEJSOU VYZNAČENY NA VÝKRESE SO02, JSOU SOUČÁSTÍ SO01.

SCHEMA

±0,000 = 228,400 m n.m.

Revize	Vypracoval	Popsal revize	Datum
--------	------------	---------------	-------

LT PROJEKT PROJEKTOVÁNÍ ZDRAVOTNICKÝCH VÝSTAVBY		Hlavní inženýr projektu: ING. JAN KOCHÁNEK	Investor: Fakultní Nemocnice Olomouc
Profese: ARCH-STAV		Vedoucí projektantů zakázky: ING. VACLAV KŘEPELKA	Adresa: Zdravotnická 248/7, 779 00 Olomouc Tel. + 420 580 441 111 E-mail: info@ltdp.cz
Odpovědný projektant: ING. LENKA DROZDOVÁ		Vypracoval: ING. LENKA DROZDOVÁ	Kontroloval: ING. PETRA VACLAVKOVÁ
Autorka:			
Akce: PD - STAVEBNÍ ÚPRAVY OBJEKTU J3 - KNM - LUŽKOVÉ ODDĚLENÍ		Zakázkové číslo: 02 - 2023	
Objekt: SO 01 + SO 02		Datum: 04 - 2024	
Osnov:		Stupeň: DSPS	
PŮDORYS 1.NP		Formát: 14 x A4	
		Měřítko: 1:50	
		Číslo výkresu: D.1.1-102	