


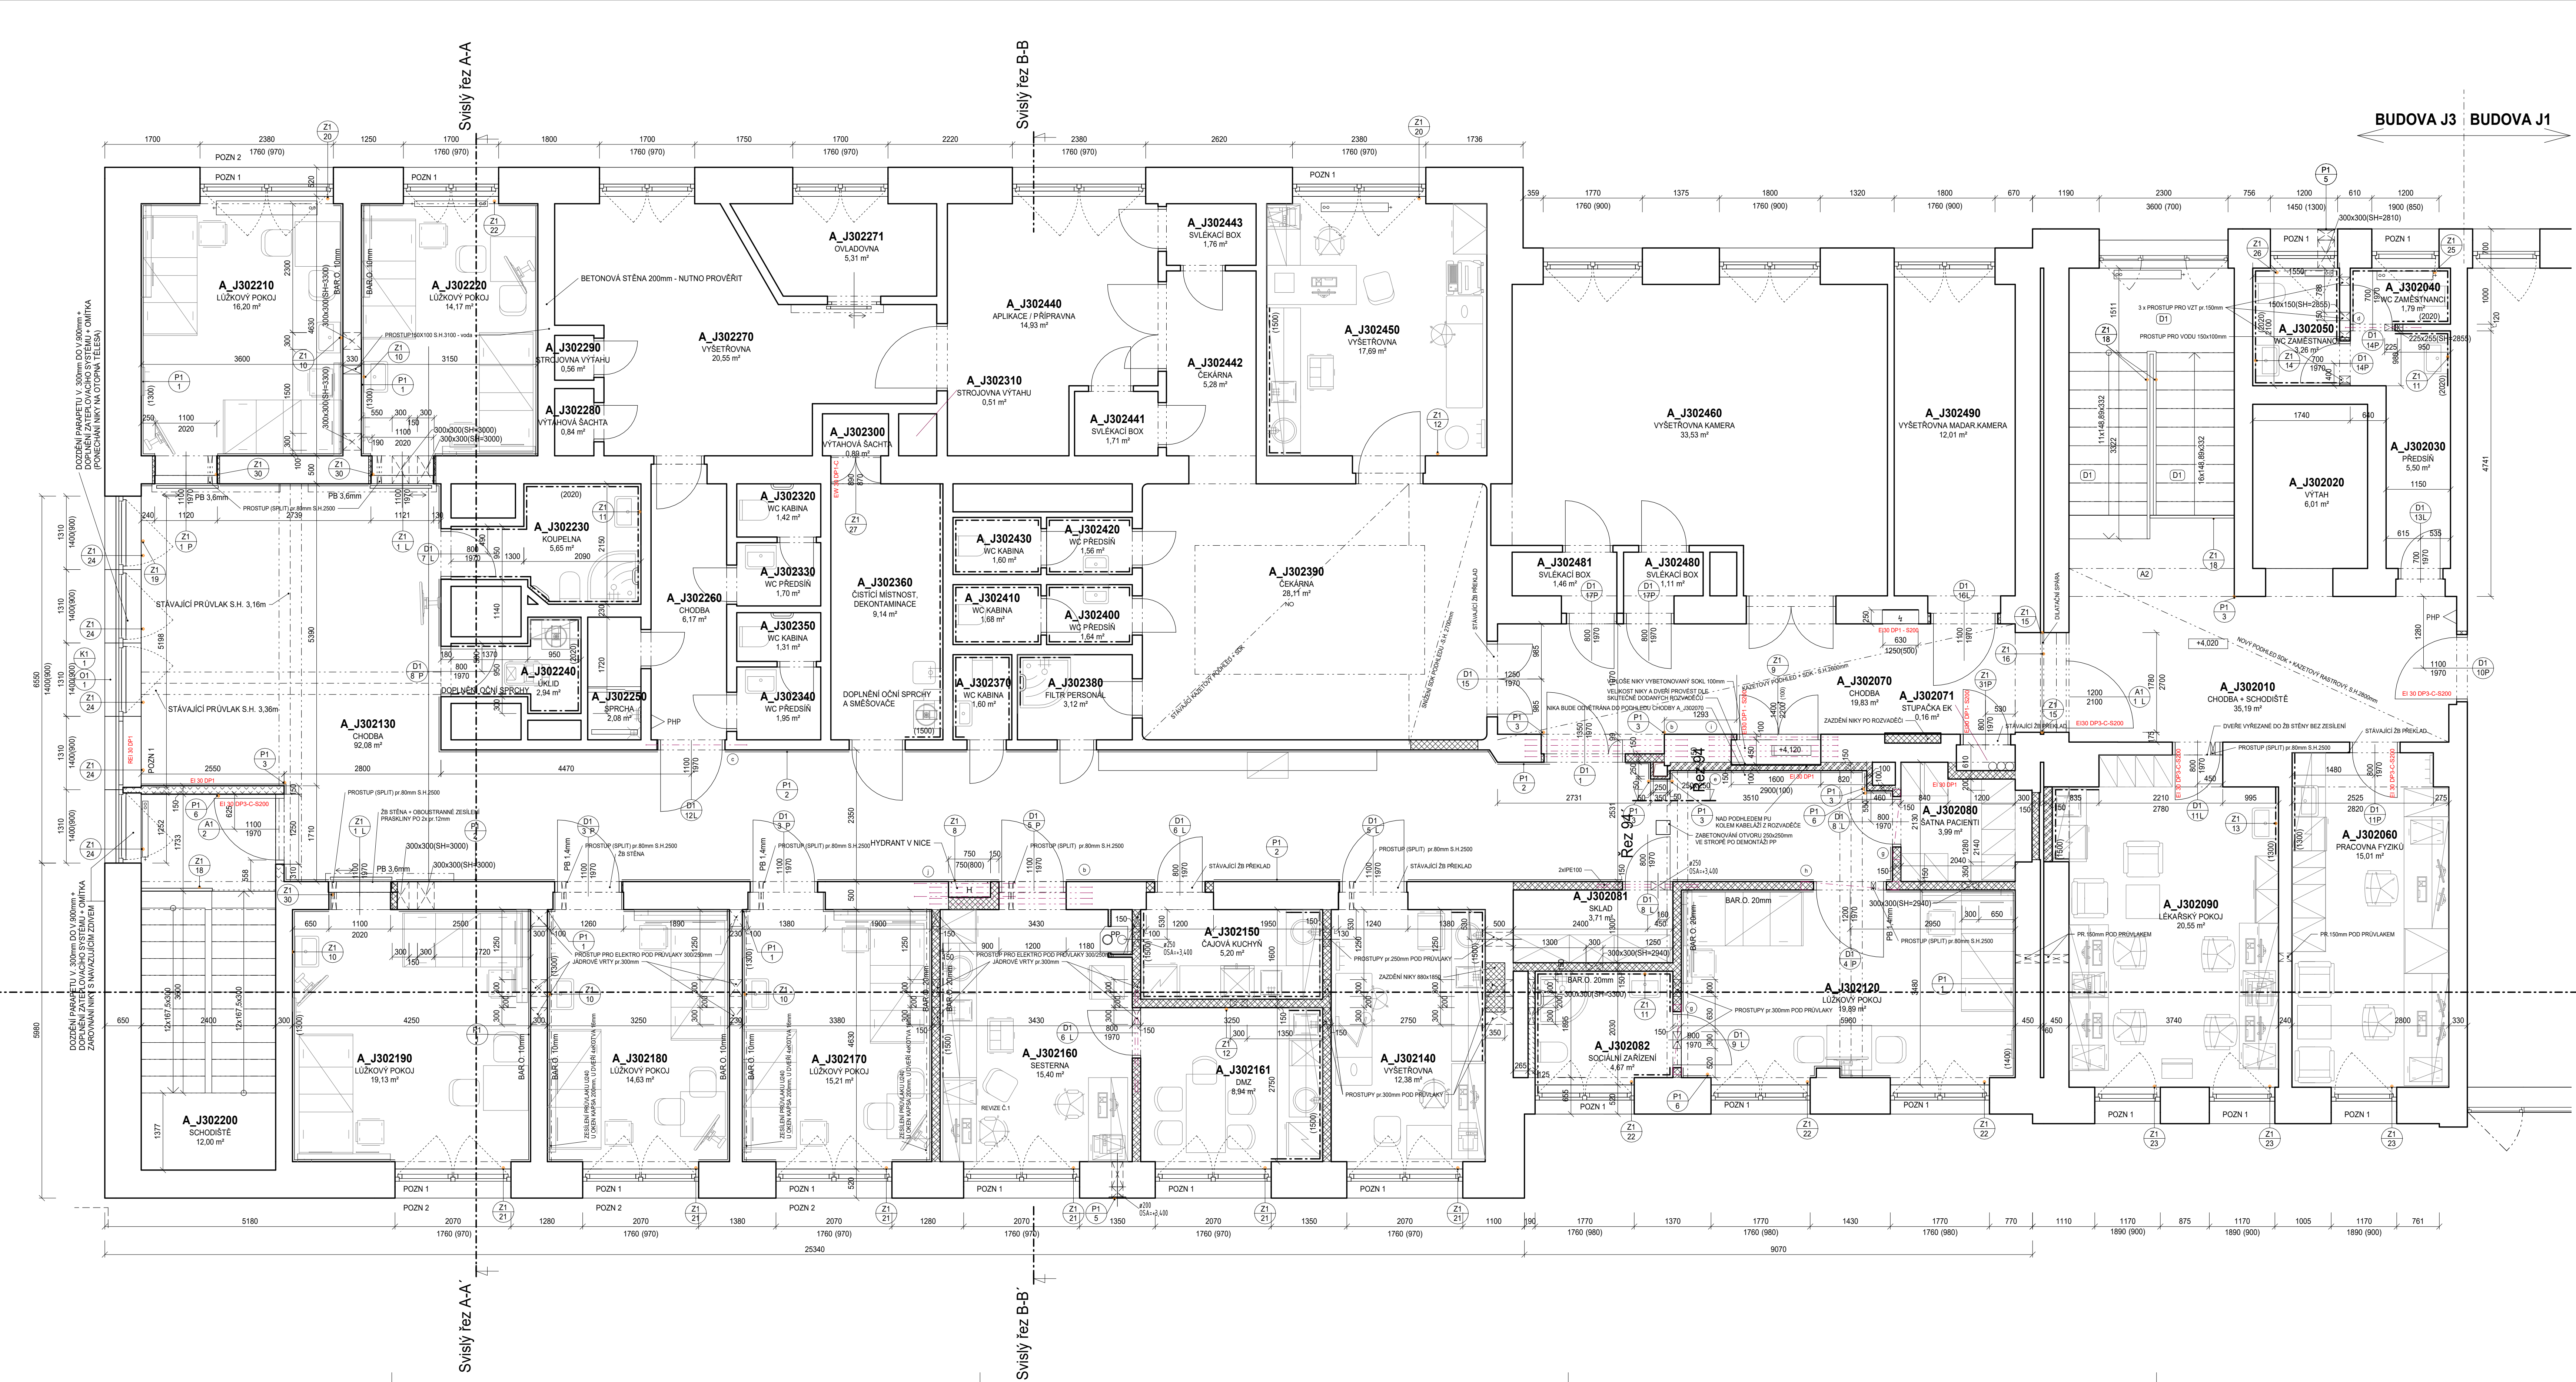

VÝPIS MÍSTNOSTÍ - 2.NP - NOVÉ									
Č.M.	NÁZEV MÍSTNOSTI	PLOCHA [m²]	POVRCHOVÉ ÚPRAVY			POVRCHOVÉ ÚPRAVY			S.H.
			PODLAHA	OZ.	STĚNY	PODHLAD			
A_J302010	CHODBA + SCHODIŠTĚ	35,19	PVC + REPASE TERACA	AZ, D1	OMYVATELNÝ NÁTER NA OLEJ,NÁTER APUKOVATÍ SYSTÉMOVÝ ADHESIVNÍ MÍSTEK, PVC SKL 100 mm	KAZETOVÝ PODHLED 1, SKD, NOVA OMIKTA V.C. ZAPRAVENÍ PO ELEKTRONIKALCI, NOVÁ VÝMALBA		2800	
A_J302020	VÝTAH	6,01						2600	
A_J302030	PŘEDSÍN	5,50	PVC	A1	OMITKA, KERAMICKÝ OBKLAD ZA UMÝVADLEM v=2020, d=2500, MALBA	SKD PODHLED		2730	
A_J302040	WC ZAMĚSTNANCI	1,79	PVC	A1	OMITKA, KERAMICKÝ OBKLAD v=2020, MALBA	SKD PODHLED		2730	
A_J302050	WC ZAMĚSTNANCI	3,26	PVC	A1	OMITKA, KERAMICKÝ OBKLAD v=2020, MALBA	SKD PODHLED		2730	
A_J302060	PRACOVNA FYZIKU	15,01	PVC	A1	OMITKA, PVC SKL 100 mm, KER. OBKLAD ZA UMÝVADLEM v=1500, d=2500, MALBA	KAZETOVÝ PODHLED 1, SKD		2600	
A_J302070	CHODBA	19,83	PVC	A1	OMITKA, OMYVATELNÝ NÁTER	KAZETOVÝ PODHLED 1, SKD		2600	
A_J302071	STUPAČKA EK	0,16	PVC	A1	OMITKA, MALBA	OMITKA		0	
A_J302080	SÁTNÁ PACIENTI	3,99	PVC	A1	OMITKA, PVC SKL 100 mm, MALBA	SKD PODHLED		2800	
A_J302090	LEKÁRSKÝ POKOJ	20,55	PVC	A1	OMITKA, PVC SKL 100 mm, KER. OBKLAD ZA LINKOU v=1500, d=2500, KER. OBKLAD ZA UMÝVADLEM v=1500, d=1800, OMYVATELNÝ NÁTER	KAZETOVÝ PODHLED 1, SKD		2900	
A_J302120	LUŽKOVÝ POKOJ	19,89	PVC	A1	OMITKA, BARYTOVÁ OMIKTA TL 20MM, PVC SKL 100 mm, OBKLAD DO V 1400MM, OMYVATELNÝ NÁTER	KAZETOVÝ PODHLED 1, SKD		2720	
A_J302130	CHODBA	92,08	PVC	A1	OMITKA, PVC SKL 100 mm, OCHRANA STĚN PASY, OMYVATELNÝ NÁTER	KAZETOVÝ PODHLED 1, SKD		2500	
A_J302140	VÝŠETŘOVNA	12,38	ELEKTROSTATICKÝ VODIVĚ	B1	OMITKA, PVC SKL 100 mm, OBKLAD ZA LINKOU v=1500, d=3500, OMYVATELNÝ NÁTER	KAZETOVÝ PODHLED 1, SKD		2900	
A_J302150	ČAJOVÁ KUCHYŇ	5,20	PVC	A1	OMITKA, PVC SKL 100 mm, KER. OBKLAD ZA LINKOU v=1500, d=700, MALBA	KAZETOVÝ PODHLED 1, SKD		2600	
A_J302160	SESTERNA	15,40	PVC	A1	OMITKA, BARYTOVÁ OMIKTA TL 20MM, PVC SKL 100 mm, OBKLAD ZA LINKOU v=1500, d=2400, OMYVATELNÝ NÁTER	KAZETOVÝ PODHLED 1, SKD		2900	
A_J302161	DMZ	8,94	PVC	A1	OMITKA, PVC SKL 100 mm, OBKLAD ZA LINKOU v=1500, d=3000, MALBA	KAZETOVÝ PODHLED 1, SKD		2900	
A_J302170	LUŽKOVÝ POKOJ	15,21	PVC	A1	OMITKA, BARYTOVÁ OMIKTA TL 10MM, PVC SKL 100 mm, OBKLAD DO V 1400MM, OMYVATELNÝ NÁTER	KAZETOVÝ PODHLED 1, SKD		2900	
A_J302180	LUŽKOVÝ POKOJ	14,63	PVC	A1	OMITKA, BARYTOVÁ OMIKTA TL 10MM, PVC SKL 100 mm, OBKLAD DO V 1400MM, OMYVATELNÝ NÁTER	KAZETOVÝ PODHLED 1, SKD		2900	
A_J302190	LUŽKOVÝ POKOJ	19,13	PVC	A1	OMITKA, BARYTOVÁ OMIKTA TL 10MM, PVC SKL 100 mm, OBKLAD DO V 1400MM, OMYVATELNÝ NÁTER	KAZETOVÝ PODHLED 1, SKD		2900	
A_J302200	SCHODIŠTĚ	12,00	DOPLNĚNÍ PVC	A2	OMITKA, PVC SKL 100 mm, OMYVATELNÝ NÁTER	SKD PODHLED / STÁVAJÍCÍ OMIKTA, NOVA VÝMALBA		2600	
A_J302210	LUŽKOVÝ POKOJ	16,20	PVC	A1	OMITKA, BARYTOVÁ OMIKTA TL 10MM, PVC SKL 100 mm, OBKLAD DO V 1400MM, OMYVATELNÝ NÁTER	KAZETOVÝ PODHLED 1, SKD		2900	
A_J302220	LUŽKOVÝ POKOJ	14,17	PVC	A1	OMITKA, BARYTOVÁ OMIKTA TL 10MM, PVC SKL 100 mm, OBKLAD DO V 1400MM, OMYVATELNÝ NÁTER	KAZETOVÝ PODHLED 1, SKD		2900	
A_J302230	KOUPELNA	5,65	PROTISKLUZNĚ PVC	C1	OMITKA, KERAMICKÝ OBKLAD v=2020, OMYVATELNÝ NÁTER	SKD PODHLED IMPREGNOVÁNY		2400	
A_J302240	ÚKLID	2,94	PROTISKLUZNĚ PVC	C1	OMITKA, KERAMICKÝ OBKLAD v=2020, OMYVATELNÝ NÁTER	SKD PODHLED IMPREGNOVÁNY		2400	
A_J302250	SPRCHA	2,08	STÁVAJÍCÍ		STÁVAJÍCÍ	SKD PODHLED IMPREGNOVÁNY - STÁVAJÍCÍ			
A_J302260	CHODBA	6,17	STÁVAJÍCÍ		STÁVAJÍCÍ	KAZETOVÝ PODHLED - STÁVAJÍCÍ			
A_J302270	VÝŠETŘOVNA	20,55	STÁVAJÍCÍ		STÁVAJÍCÍ	STÁVAJÍCÍ KAZETOVÝ PODHLED - DEMONTÁŽ-MONTÁŽ			
A_J302271	OVLAĐOVNA	5,31	STÁVAJÍCÍ		STÁVAJÍCÍ	STÁVAJÍCÍ KAZETOVÝ PODHLED - DEMONTÁŽ-MONTÁŽ			
A_J302280	VÝTAHOVÁ ŠACHTA	0,84	STÁVAJÍCÍ		STÁVAJÍCÍ	BEZ PODHLEDU			
A_J302290	STROJOVNA VÝTAHU	0,56	STÁVAJÍCÍ		STÁVAJÍCÍ	BEZ PODHLEDU			
A_J302300	VÝTAHOVÁ ŠACHTA	0,89	STÁVAJÍCÍ		STÁVAJÍCÍ	BEZ PODHLEDU			
A_J302310	STROJOVNA VÝTAHU	0,51	STÁVAJÍCÍ		STÁVAJÍCÍ	BEZ PODHLEDU			
A_J302320	WC KABINA	1,42	STÁVAJÍCÍ		STÁVAJÍCÍ	SKD PODHLED - STÁVAJÍCÍ			
A_J302330	WC PŘEDSÍN	1,70	STÁVAJÍCÍ		STÁVAJÍCÍ	SKD PODHLED - STÁVAJÍCÍ			
A_J302340	WC PŘEDSÍN	1,95	STÁVAJÍCÍ		STÁVAJÍCÍ	SKD PODHLED - STÁVAJÍCÍ			
A_J302350	WC KABINA	1,31	STÁVAJÍCÍ		STÁVAJÍCÍ	SKD PODHLED - STÁVAJÍCÍ			
A_J302360	ČISTÍCÍ MÍSTNOST, DEKONTAMINACE	9,14	STÁVAJÍCÍ		STÁVAJÍCÍ	STÁVAJÍCÍ KAZETOVÝ PODHLED - DEMONTÁŽ-MONTÁŽ			
A_J302370	WC KABINA	1,60	STÁVAJÍCÍ		STÁVAJÍCÍ	SKD PODHLED - STÁVAJÍCÍ			
A_J302380	FILTR PERSONAL	3,12	STÁVAJÍCÍ		STÁVAJÍCÍ	SKD PODHLED IMPREGNOVÁNY - STÁVAJÍCÍ			
A_J302390	CEKÁRNA	28,11	STÁVAJÍCÍ		STÁVAJÍCÍ	KONSTRUKCE-NOVÉ DESKY STÁVAJÍCÍ KAZETOVÝ PODHLED - DEMONTÁŽ-MONTÁŽ + ČÁSTI SNÍŽENÝ SKD PODHLAD S-H 2700		2700	
A_J302400	WC PŘEDSÍN	1,64	STÁVAJÍCÍ		STÁVAJÍCÍ	SKD PODHLED - STÁVAJÍCÍ			
A_J302410	WC KABINA	1,68	STÁVAJÍCÍ		STÁVAJÍCÍ	SKD PODHLED - STÁVAJÍCÍ			
A_J302420	WC PŘEDSÍN	1,56	STÁVAJÍCÍ		STÁVAJÍCÍ	SKD PODHLED - STÁVAJÍCÍ			
A_J302430	WC KABINA	1,60	STÁVAJÍCÍ		STÁVAJÍCÍ	SKD PODHLED - STÁVAJÍCÍ			
A_J302440	APLIKACE / PŘÍPRAVNA	14,93	STÁVAJÍCÍ		STÁVAJÍCÍ	STÁVAJÍCÍ KAZETOVÝ PODHLED - DEMONTÁŽ-MONTÁŽ			
A_J302441	SVLEKACÍ BOX	1,71	STÁVAJÍCÍ		STÁVAJÍCÍ	SKD PODHLED - STÁVAJÍCÍ			
A_J302442	CEKÁRNA	5,28	STÁVAJÍCÍ		STÁVAJÍCÍ	STÁVAJÍCÍ KAZETOVÝ PODHLED - DEMONTÁŽ-MONTÁŽ			
A_J302450	VÝŠETŘOVNA	17,89	ELEKTROSTATICKÝ VODIVĚ	B1	OMITKA, PVC SKL 100 mm, KER. OBKLAD ZA LINKOU v=1500, d=3500, OMYVATELNÝ NÁTER	KAZETOVÝ PODHLED 1, SKD		2900	
A_J302481	SVLEKACÍ BOX	1,46	STÁVAJÍCÍ		STÁVAJÍCÍ	KONSTRUKCE-NOVÉ DESKY			
A_J302490	VÝŠETŘOVNA	12,01	STÁVAJÍCÍ		STÁVAJÍCÍ	KONSTRUKCE-NOVÉ DESKY			
