


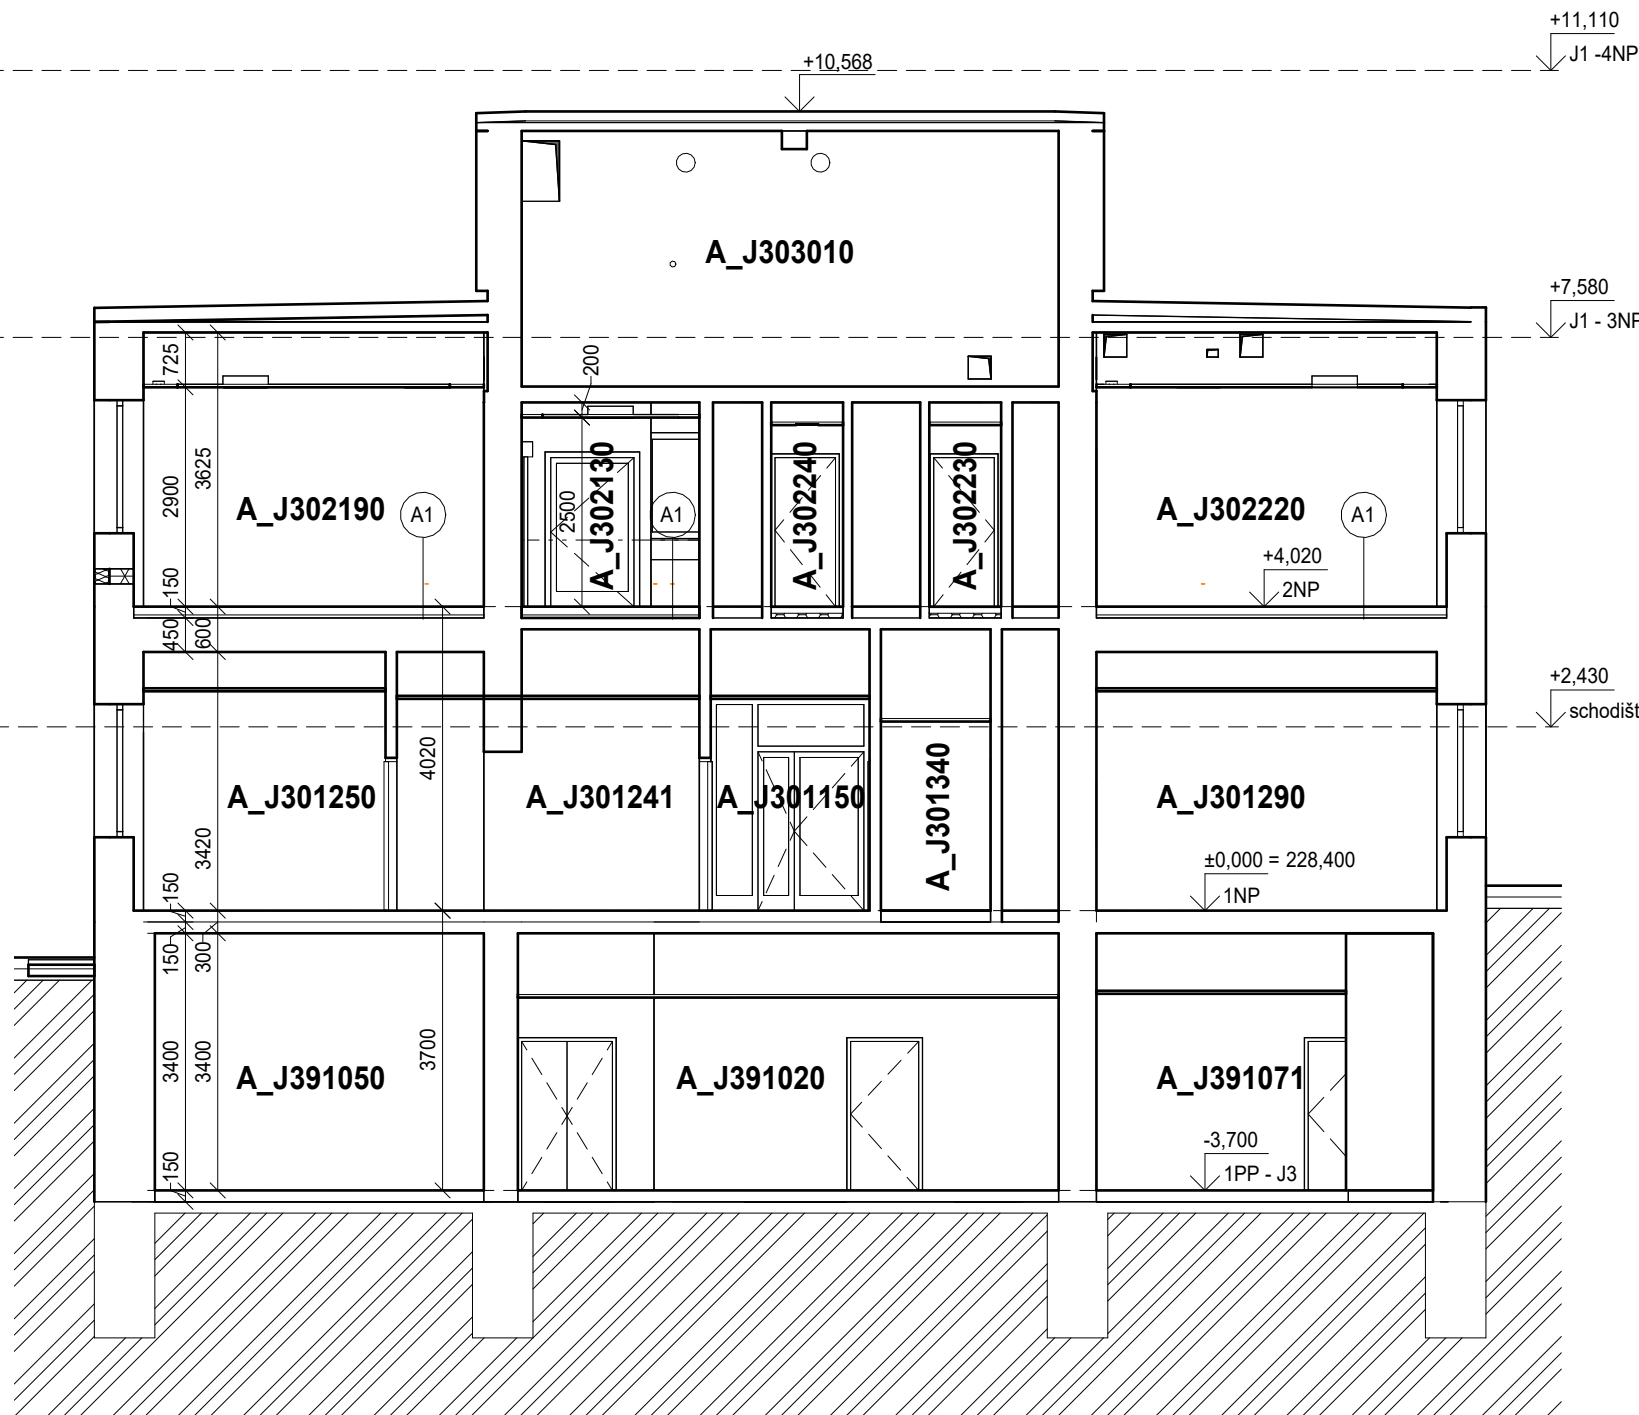

LEGENDA MATERIÁLŮ

	STÁVAJÍCÍ KONSTRUKCE
	ŽELEZOBETONOVÉ KONSTRUKCE MONOLITICKÉ VIZ ČÁST D.1.2 STAVEBNĚ KONSTRUKČNÍ ŘEŠENÍ
	DOZDÍVKY, ZDIVO MATERIÁL A TL. DLE PŮVODNÍHO
	ZDIVO Z PÁLENÝCH CIHELNÝCH BLOKŮ S PEREM A DRÁŽKOU, SKLADEBNÁ TL. ZDIVA 100mm
	ROSTLÝ TERÉN

VŠECHNY KONSTRUKCE, KTERÉ NEJSOU VYZNAČENY NA VÝKRESE SO02, JSOU SOUČÁSTÍ SO01.

±0,000 = 228,400 m n.m.

Revize	Vypracoval	Popis revize	Datum

LT PROJEKT PROJEKTOVÁNÍ ZDRAVOTNICKÉ VÝSTAVBY		Hlavní inženýr projektu: ING. JAN KOCHÁNEK Vedoucí projektant zakázky: ING. VÁCLAV KŘEPELKA	Investor: Fakultní Nemocnice Olomouc Adresa: Zdravotníků 248/7, 779 00 Olomouc Tel: + 420 588 441 111 E-mail: info@fnol.cz	
Profese: ARCH-STAV	Zpracovatel dílu: LT PROJEKT a.s., Kroftova 45, 616 00 Brno Tel.: +420 533 445 502 E-mail: vaclav.krepelka@ltprojekt.cz www: www.ltprojekt.cz		Autorizace:	
Odpovědný projektant: ING. LENKA DROZDOVÁ	Vypracoval: ING. LENKA DROZDOVÁ	Kontroloval: ING. PETRA VÁCLAVKOVÁ		
Akce: PD - STAVEBNÍ ÚPRAVY OBJEKTU J3 - KNM - LŮŽKOVÉ ODDĚLENÍ			Zakázkové číslo: 02 - 2023	Paré:
Objekt: SO 01 + SO 02			Datum: 04 - 2024	
Obsah: PŘÍČNÝ ŘEZ A-A´			Stupeň: DSPS	
			Formát: 2 x A4	Číslo výkresu: D.1.1-201
			Měřítko: 1:50	