


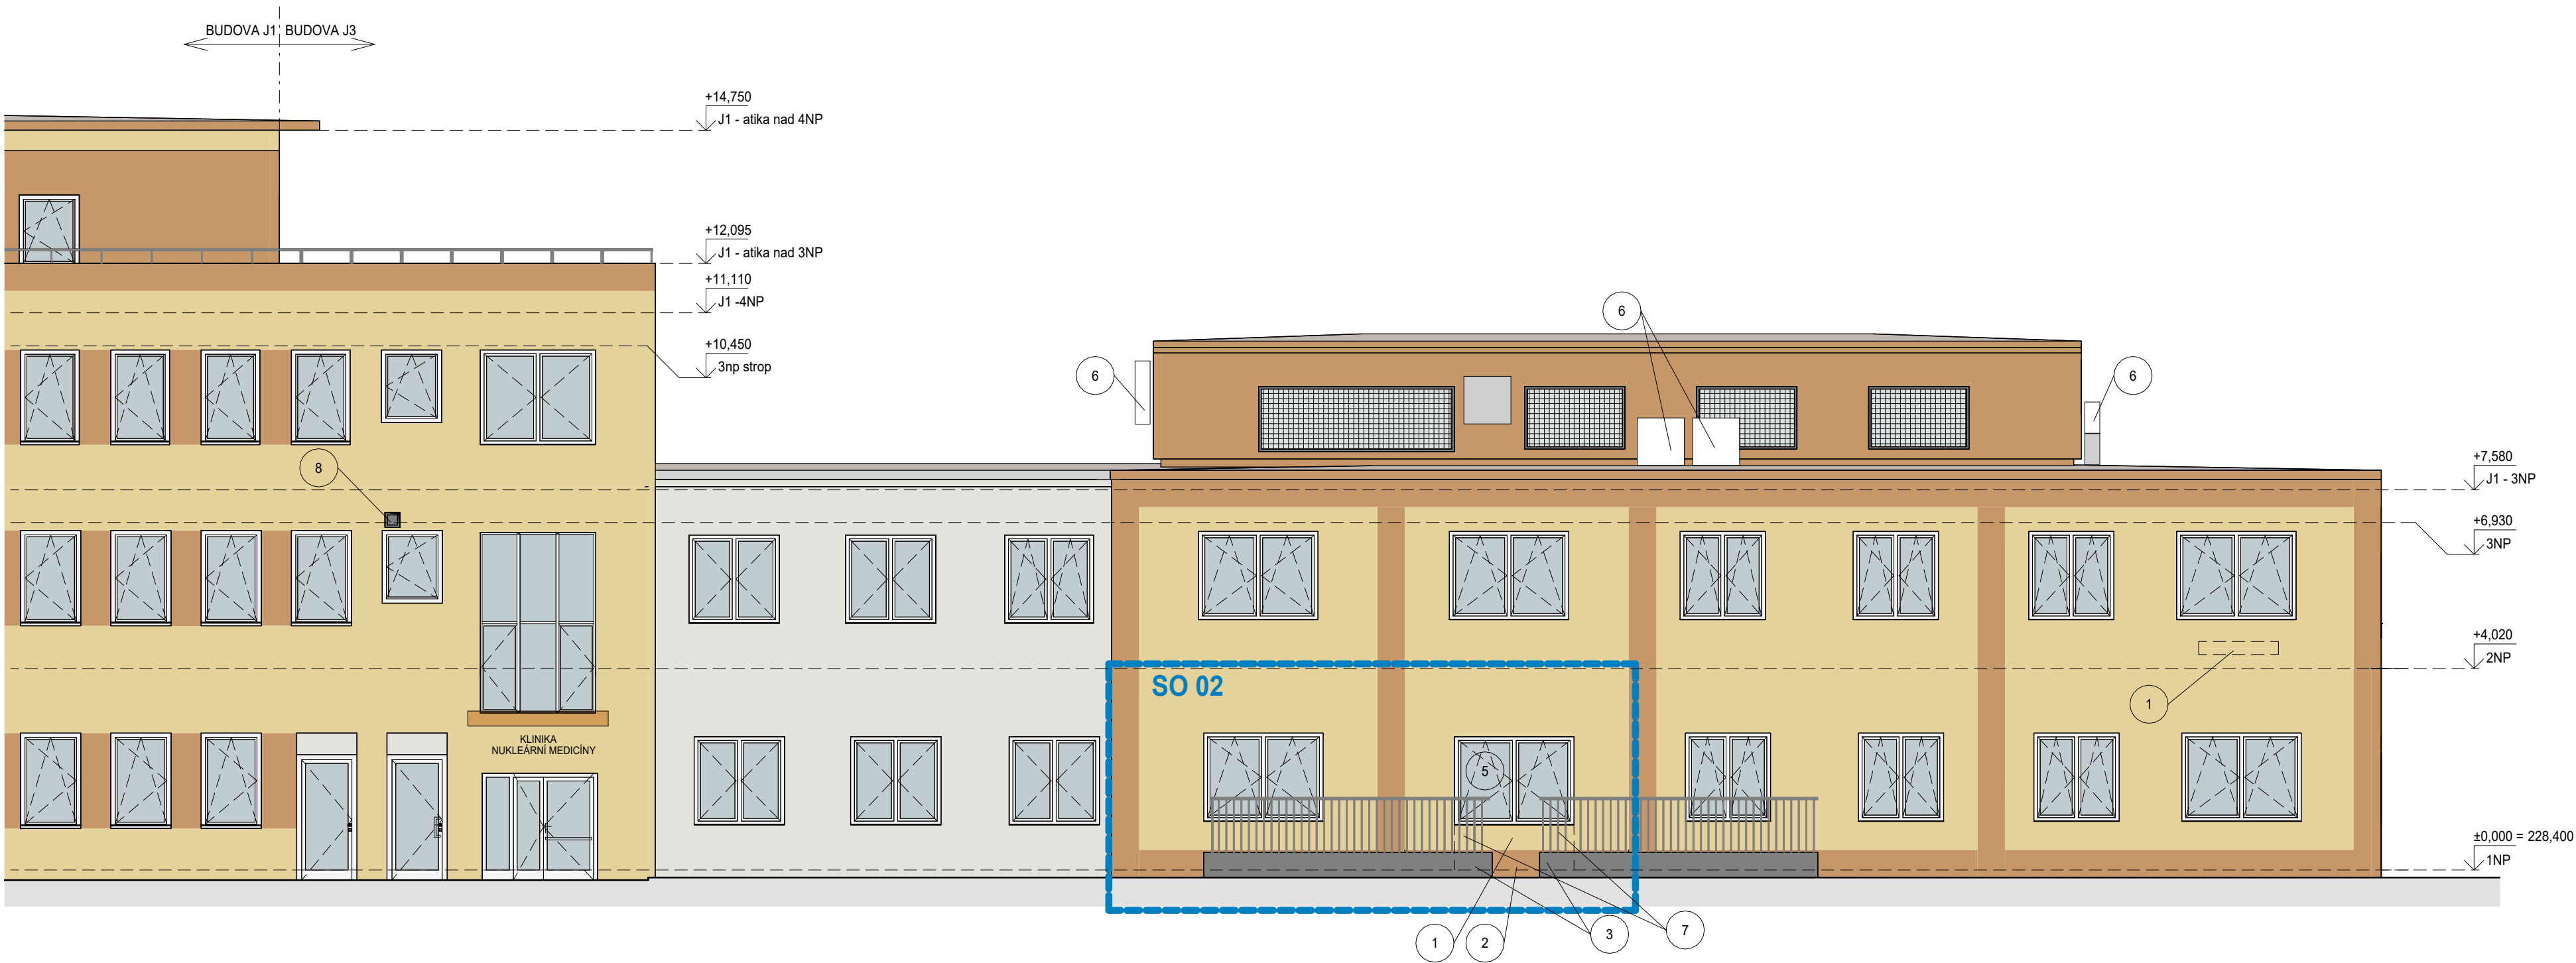

LEGENDA

- 1 KONTAKTNÍ ZATEPLOVACÍ SYSTÉM - PROBARVENÁ TENKOVRSŤVÁ OMÍTKA JEMNOZRNÁ - BARVA ŽLTÁ KONKRÉTNÍ ODSŤÍN, MATERIÁL A ZRNITOST DLE STÁVAJÍCÍ OMÍTKY
- 2 KONTAKTNÍ ZATEPLOVACÍ SYSTÉM - PROBARVENÁ TENKOVRSŤVÁ OMÍTKA JEMNOZRNÁ - BARVA ORANŽOVÁ KONKRÉTNÍ ODSŤÍN, MATERIÁL A ZRNITOST DLE STÁVAJÍCÍ OMÍTKY
- 3 BETONOVÉ KONSTRUKCE, FINÁLNÍ ÚPRAVA TENKOVRSŤVÁ ST ĚRKA, NÁTĚR. BARVA
- 4 RÁMY OKENNÍCH VÝPLNÍ - HLINÍKOVÉ PROFILY- BARVA DLE STÁVAJÍCÍCH OKEN
- 5 RÁMY OKENNÍCH VÝPLNÍ - DŘEVĚNÉ PROFILY- BARVA DLE STÁVAJÍCÍCH OKEN
- 6 TECHNOLOGICKÉ ZAŘÍZENÍ BUDOVY - VZDUCHOTECHNIKA, KLIMATIZACE
- 7 OCELOVÉ ZÁBRADLÍ - DEMONTÁŽ + OPĚTOVNÁ MONTÁŽ, NOVÝ NÁTĚR, BARVA ŠEDÁ DLE STÁVAJÍCÍHO ZÁBRADLÍ
- 8 VĚTRACÍ MŘÍŽKA - MATERIÁL PLAST, BARVA BÍLÁ

POZNÁMKA

VŠECHNY KONSTRUKCE, KTERÉ NEJSOU VYZNA ČENY NA VÝKRESE SO02, JSOU SOUČÁSTÍ SO01.

±0,000 = 228,400 m n.m.

Revize	Vypracoval	Popis revize	Datum

LT PROJEKT PROJEKTOVÁNÍ ZDRAVOTNICKÉ VÝSTAVBY		Hlavní inženýr projektu: ING. JAN KOČMÁNEK Vedoucí projektant zakázky: ING. VÁCLAV KŘEPELKA		Investor: Fakultní Nemocnice Olomouc Adresa: Zdravotník ů 248/7, 779 00 Olomouc Tel: + 420 588 441 111 E-mail: info@fnol.cz	
Profese: ARCH-STAV		Zpracovatel dílu: LT PROJEKT a.s., Křoftova 45, 616 00 Brno Tel.: +420 533 445 502 E-mail: vaclav.krepelka@ltprojekt.cz www: www.ltprojekt.cz		Autorizace:	
Odpovědný projektant: ING. LENKA DROZDOVÁ		Vypracoval: ING. LENKA DROZDOVÁ	Kontroloval: ING. PETRA VÁCLAVKOVÁ		
Akce: PD - STAVEBNÍ ÚPRAVY OBJEKTU J3 - KNM - LŮŽKOVÉ ODDĚLENÍ				Zakázkové číslo: 02 - 2023	Paré:
				Datum: 04 - 2024	
				Stupeň: DSPS	
Objekt: SO 01 + S0 02				Formát: 4 x A4	
Obsah: POHLED SEVEROZÁPADNÍ				Měřítko: 1:100	Číslo výkresu: D.1.1-301