


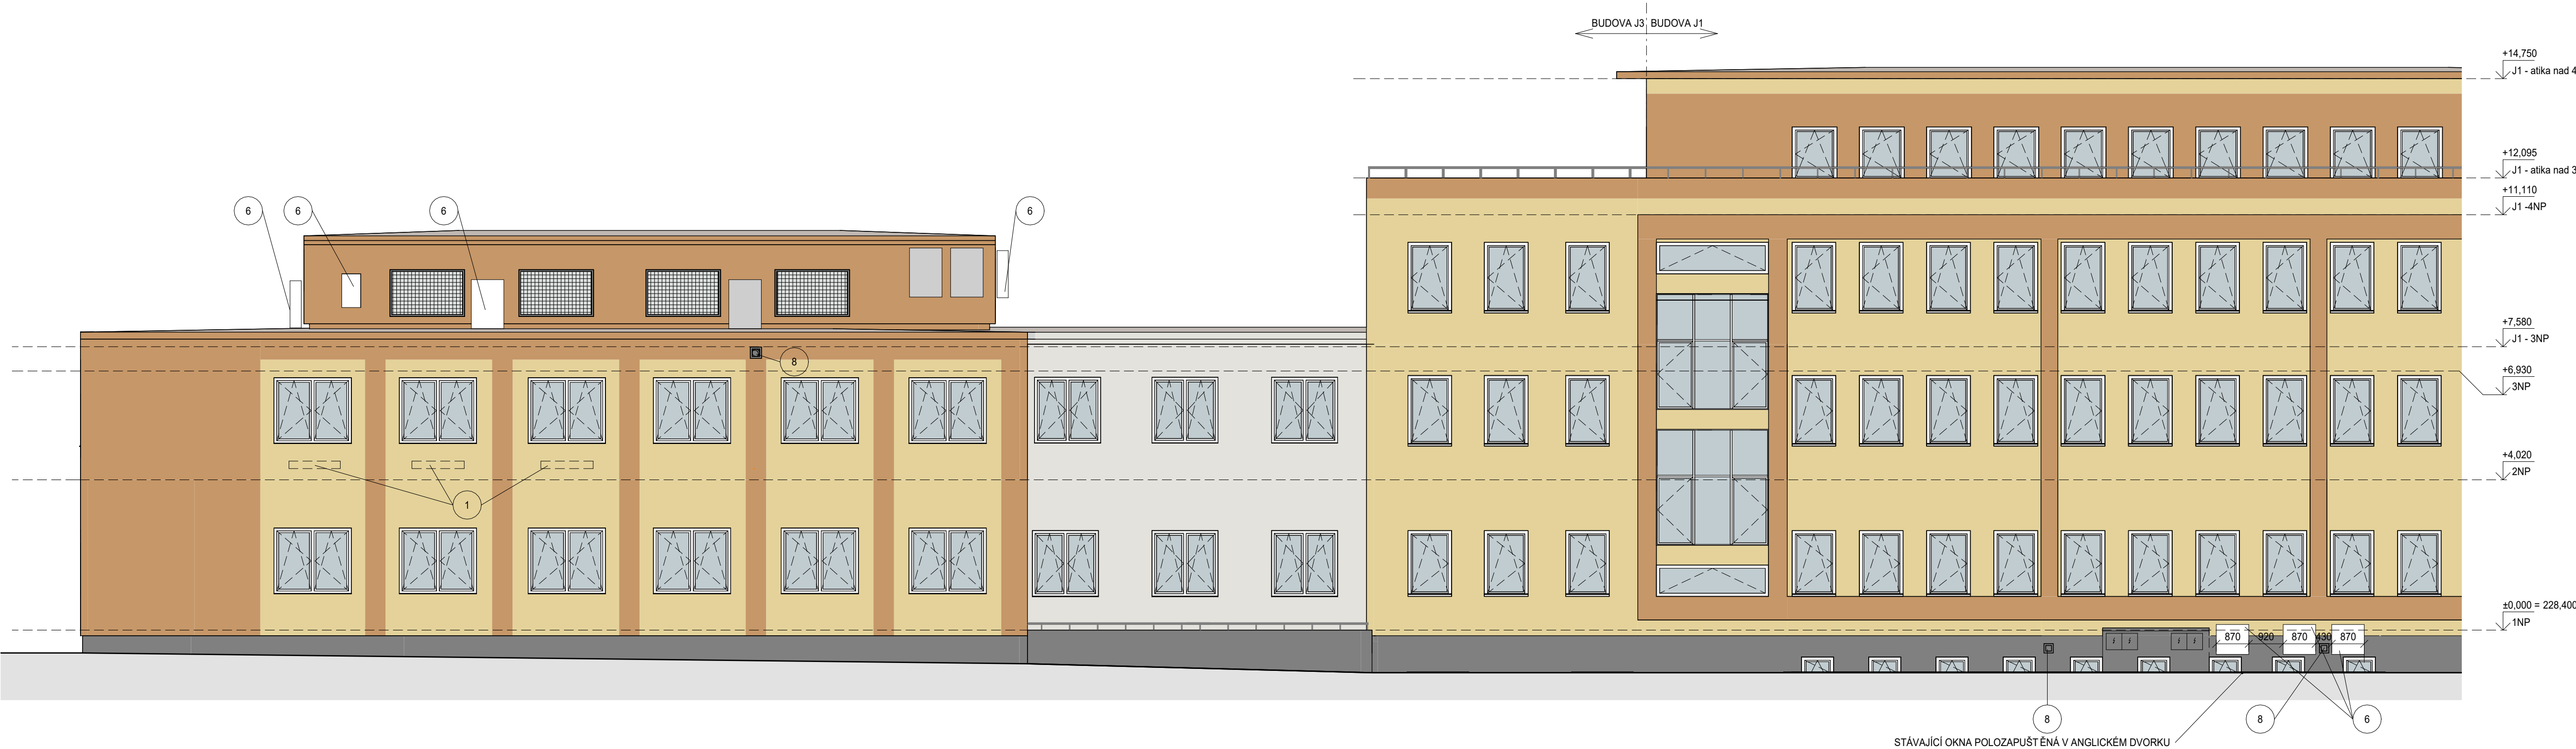

LEGENDA

- 1 KONTAKTNÍ ZATEPLOVACÍ SYSTÉM - PROBARVENÁ TENKOVrstvá omítka jemnozrnná - barva žlutá
konkrétní odstín, materiál a zrnitost dle stávající omítky
- 2 KONTAKTNÍ ZATEPLOVACÍ SYSTÉM - PROBARVENÁ TENKOVrstvá omítka jemnozrnná - barva oranžová
konkrétní odstín, materiál a zrnitost dle stávající omítky
- 3 BETONOVÉ KONSTRUKCE, FINÁLNÍ ÚPRAVA TENKOVrstvá stěrka, nátěr. BARVA
- 4 RÁMY OKENNÍCH VÝPLNÍ - HLINÍKOVÉ PROFILY- BARVA DLE STÁVAJÍCÍCH OKEN
- 5 RÁMY OKENNÍCH VÝPLNÍ - DŘEVĚNÉ PROFILY- BARVA DLE STÁVAJÍCÍCH OKEN
- 6 TECHNOLOGICKÉ ZAŘÍZENÍ BUDOVY - VZDUCHOTECHNIKA, KLIMATIZACE
- 7 OCELOVÉ ZÁBRADLÍ - DEMONTÁŽ + OPĚTOVNÁ MONTÁŽ, NOVÝ NÁTĚR, BARVA ŠEDÁ DLE STÁVAJÍCÍHO ZÁBRADLÍ
- 8 VĚTRACÍ MŘÍŽKA - MATERIÁL PLAST, BARVA BÍLÁ

POZNÁMKA

VŠECHNY KONSTRUKCE, KTERÉ NEJSOU VYZNA ČENY NA VÝKRESE SO02, JSOU SOUČÁSTÍ SO01.

±0,000 = 228,400 m n.m.

Revize	Vypracoval	Popis revize	Datum
--------	------------	--------------	-------

LT PROJEKT PROJEKTOVÁNÍ ZDRAVOTNICKÉ VÝSTAVBY		Hlavní inženýr projektu: ING. JAN KOČMÁNEK Vedoucí projektant zakázky: ING. VÁCLAV KŘEPELKA		Investor: Fakultní Nemocnice Olomouc Adresa: Zdravotníků 248/7, 779 00 Olomouc Tel: + 420 588 441 111 E-mail: info@fnol.cz	
Profese: ARCH-STAV		Zpracovatel dílu: LT PROJEKT a.s., Křoťova 45, 616 00 Brno Tel.: +420 533 445 502 E-mail: vclav.krepelka@lprojekt.cz www: www.lprojekt.cz		Autorizace:	
Odpovědný projektant: ING. LENKA DROZDOVÁ		Vypracoval: ING. LENKA DROZDOVÁ			
		Kontroloval: ING. PETRA VÁCLAVKOVÁ			
Akce: PD - STAVEBNÍ ÚPRAVY OBJEKTU J3 - KNM - LŮŽKOVÉ ODDĚLENÍ		Zakázkové číslo: 02 - 2023		Paré:	
		Datum: 04 - 2024			
		Stupeň: DSPS			
Objekt: SO 01 + SO 02		Formát: 5 x A4			
Obsah: POHLED JIHOVÝCHODNÍ		Měřítko: 1:100		Číslo výkresu: D.1.1-303	