


1. NADZEMNÍ PODLAŽÍ

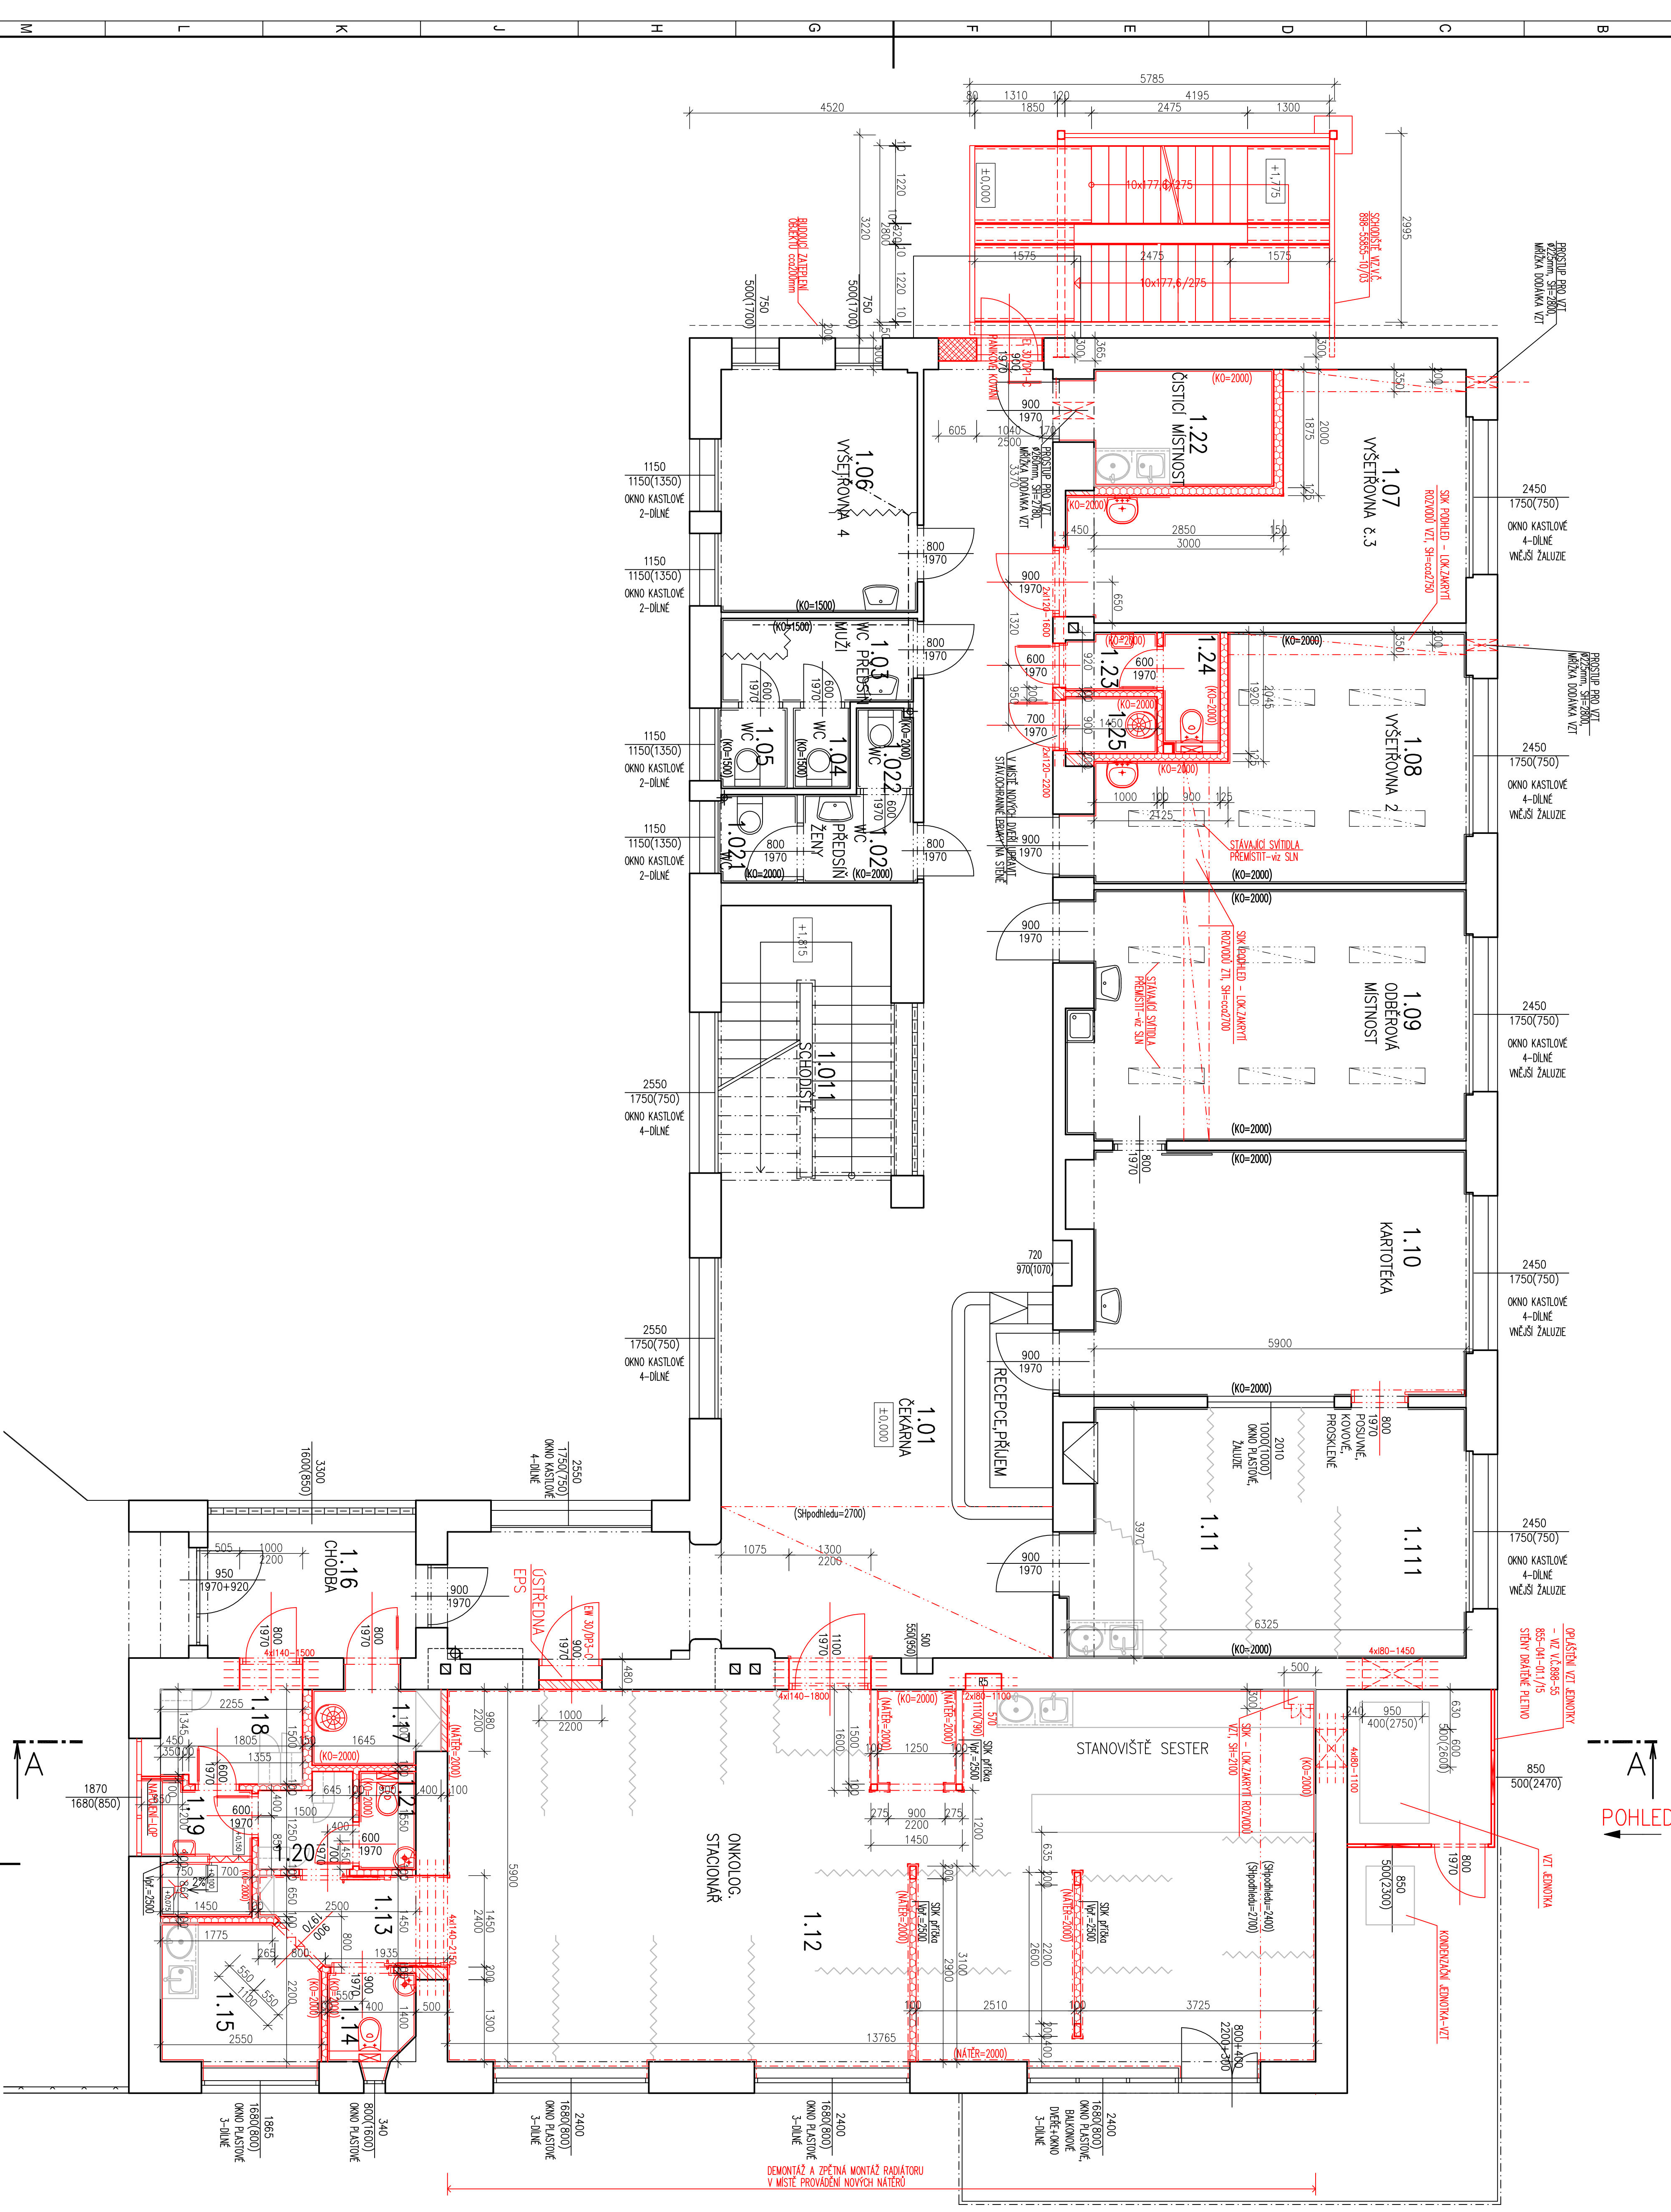

LEGENDA NOVÝCH MÍSTNOSTÍ 1.NP:

KONSTRUKCE STAVAJÍCÍ

KONSTRUKCE BOURANÉ - WZ.V.Ž. - 041-1.1/04 o 05



CHILA PLIVA CP - ROZMER 290x140x65 mm, PEVNOST V
1900kg/m², $\lambda=0,76$ W/mK, $R_w=44dB$, REI 120 DP1,ITR


DESKAMI TL 12,5mm, VÝPLŇ MINERÁLNÍ IZOLACÍ tl.100
R_w=56dB,


 DESKAM TL.12,5mm, VÝPLŇ MINERÁLNÍ IZOLACI TL.50
Rw=51dB Fl 60 max ROZTEČ SVÁZKYH PROFILŮ 6

V MOKREK PROVOZU POUŽIT DESKY IMPREGNOVANE

 DESKAMI TL 12,5mm, VÝPLŇ MINERÁLNÍ IZOLACÍ TL 75

V MOKRÉM PROVOZU POUŽIT DESKY IMPREGNOVANE


[illegible]

DATA	10.4.20


ING. BOŘIV

Kepeňská 234/82, 79 00 Olomouc
Zapsána u KS Ostrava, odd. B, vložka 141
INVESTOR FN OLOMOUČ, I


D.1 DOKUMENTACE STAVEBNÍCH NEBO INŽENÝRSKÝCH

ARCHITEKTONICKO STAVEBNÍ ŘEŠENÍ


