


2. NADZEMNÍ PODLAŽÍ

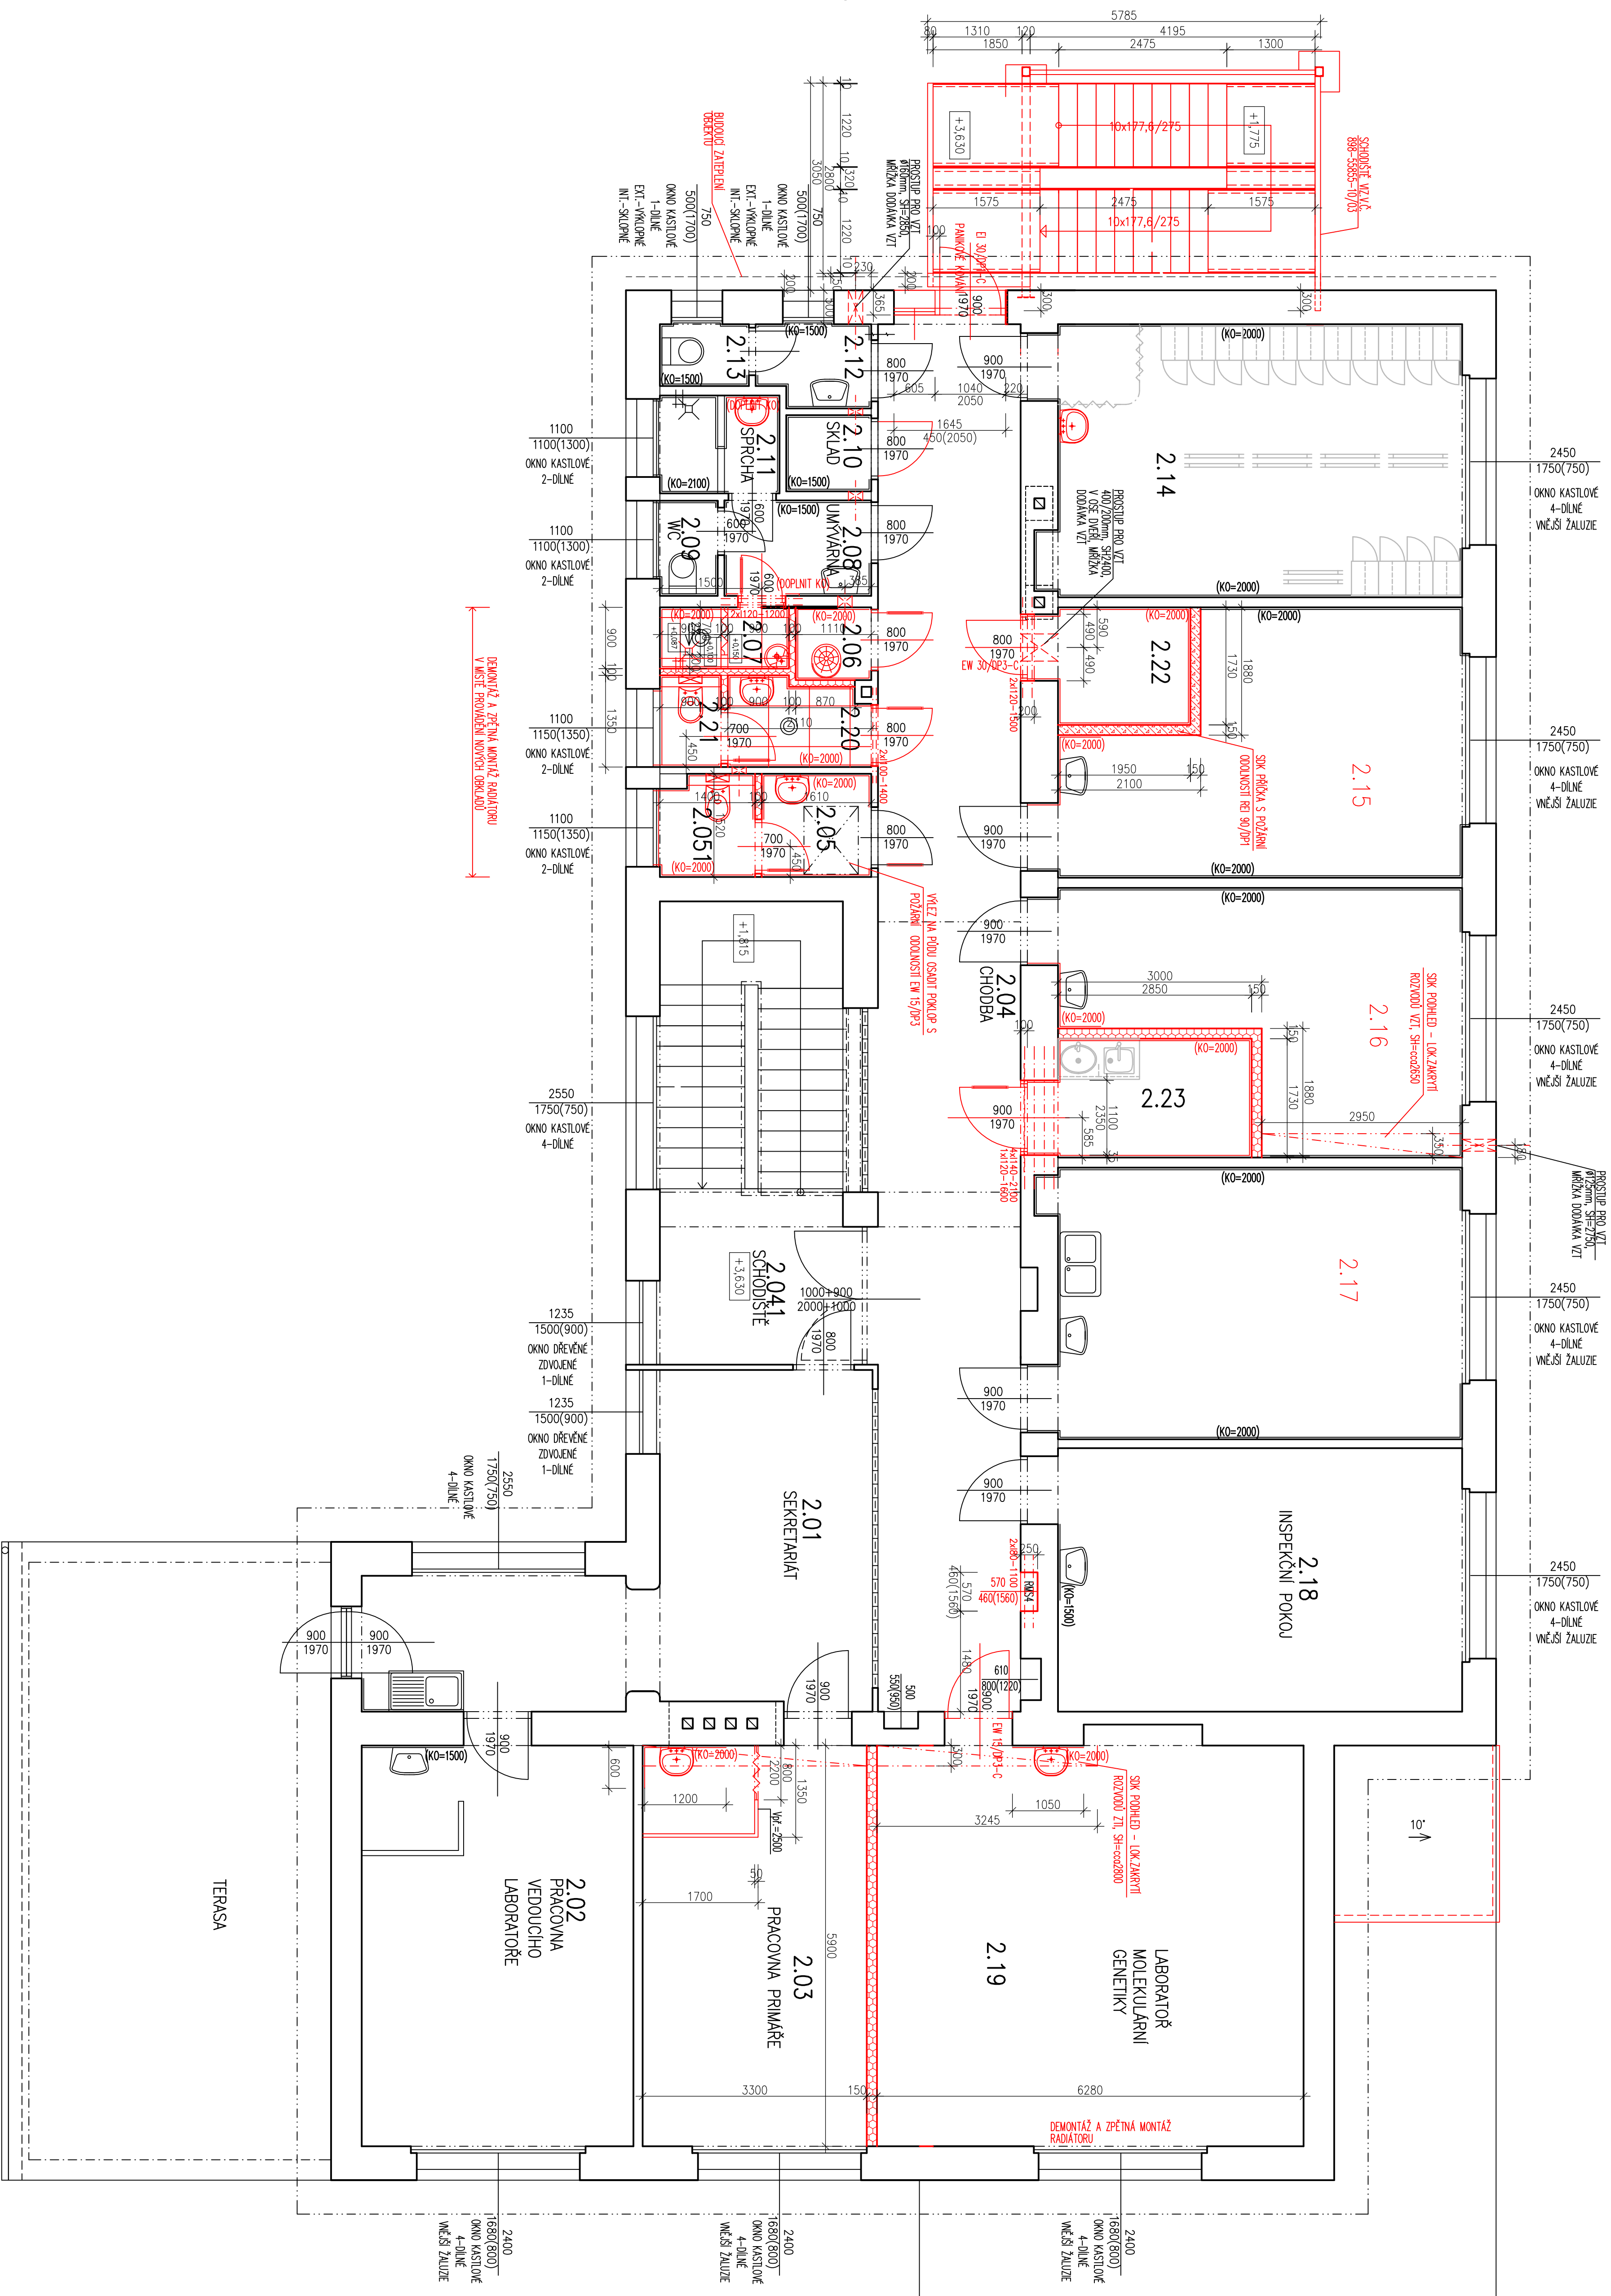

LEGENDA NOVÝCH MÍSTNOSTÍ 2.NP:

[illegible]

VÝPIS OCEL.NOSNÍKŮ

1 80	di. 100	2 ks	hmoth./1/s= 6,54kg	hmoth.cetkern= 13,10 kg
1100	di. 1400	2 ks	hmoth./1/s= 11,05kg	hmoth.cetkern= 23,36 kg
1120	di. 1200	2 ks	hmoth./1/s= 13,32kg	hmoth.cetkern= 26,64 kg
1120	di. 1500	2 ks	hmoth./1/s= 16,56kg	hmoth.cetkern= 33,20 kg
1120	di. 1600	2 ks	hmoth./1/s= 17,87kg	hmoth.cetkern= 35,52 kg
1440	di. 2100	4 ks	hmoth./1/s= 30,03kg	hmoth.cetkern= 120,12 kg

LEGENDA MATERIALU:

[illegible]

POZNÁMKY:

- [illegible]

[illegible]