


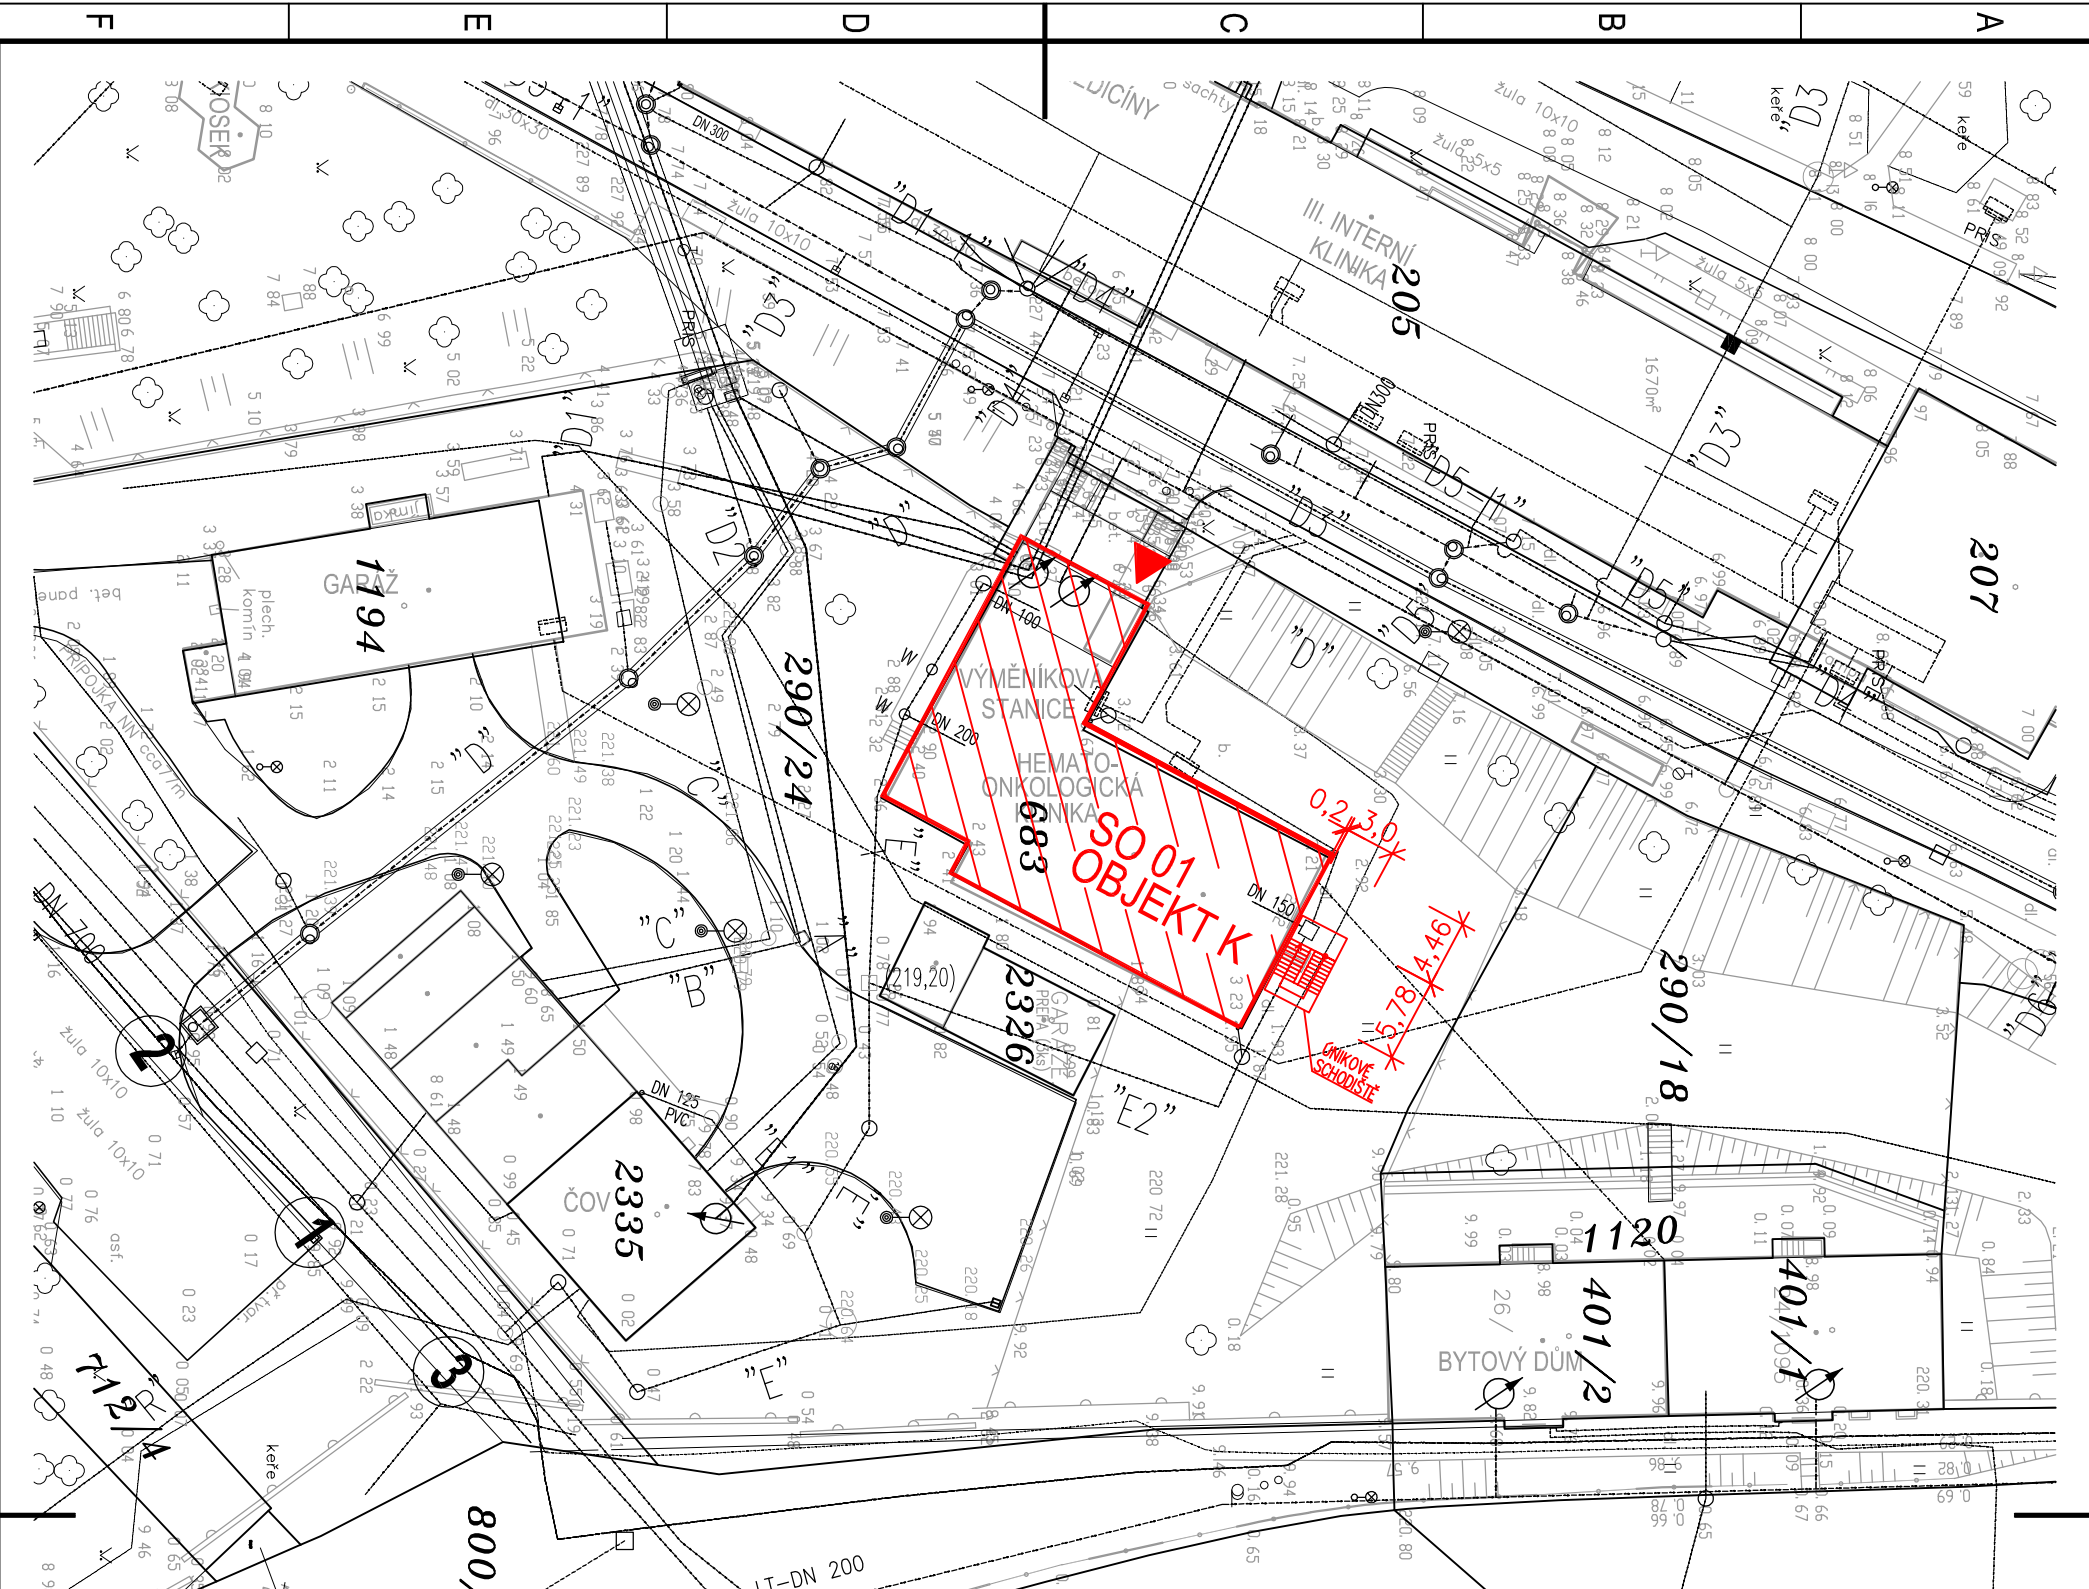

LEGENDA:

VSTUP DO OBJEKTU

ZELEN – STÁVAJÍCÍ

DRÁTĚNÝ PLOT NA PODEZDŮNCE – STÁVAJÍCÍ

LEGENDA:

STÁVAJÍCÍ OBJEKTY

OBJEKTY URČENÉ PRO STAVEBNÍ ÚPRAVY

LEGENDA INŽENÝRSKÝCH SÍTÍ

STÁVAJÍCÍ SÍŤ:

- KATASTR – HRANICE PARCEL
- KATASTR – VNITŘNÍ HRANICE PARCEL
- KANALIZACE DO 1000 kPa – STÁVAJÍCÍ
- KANALIZACE STÁVAJÍCÍ – JEDNOTNÁ
- KANALIZACE STÁVAJÍCÍ – DEŠŤOVÁ
- KANALIZACE STÁVAJÍCÍ – SPLAŠKOVÁ
- VODOVOD
- PAROVOD – PRŮZKUM
- ELEKTRO
- ČEZ – VN
- VODOMĚRY

POZNÁMKY:

POZOR !!

- PŘI PROVADĚNÍ STAVBY DBÁT VŠECH BEZPEČNOSTNÍCH PŘEDPISŮ, ZVLÁŠTĚ VŠAK "NAŘÍZENÍ VLÁDY 591/2000sb.", "NAŘÍZENÍ VLÁDY 362/2005sb.", "NAŘÍZENÍ VLÁDY 101/2005sb.". "ZAKON č.309/2006sb"—ŘEŠÍ POŽADAVEK PŘÍTOMNOSTI KOORDINÁTORA BEZPEČNOSTI PRÁCE NA STAVBĚ A POVINNOST INVESTORA OZNAČIT V PŘEDSTIHU ZAHAJENÍ STAVEBNÍCH PRACÍ. V PŘÍPADĚ JINÝCH SKUTEČNOSTÍ NEŽ JSOU PŘEDPOKLADY V PROJEKTOVÉM ŘEŠENÍ, JE NUTNO PŘÍZVAT ZPRACOVATELE PROJEKTU A VYBRANÉHO KOORDINÁTORA BEZPEČNOSTI PRÁCE K POSOUZENÍ TĚCHTO ZMĚN.
- PŘED ZAPOČETÍM VÝKOPOVÝCH PRACÍ JE INVESTOR POVINEN NECHAT VYTÝČIT A BAREVNĚ OZNAČIT VŠEKERÉ INŽENÝRSKÉ SÍŤ, KTERÉ SE NACHÁZEJÍ V PROSTORU STAVENIŠTĚ.

ZMĚNA

a

DODATEK č.1a - VŠETŘROVNÝ VE 2.NP A SCHODIŠTĚ

DATUM

10.4.2014

PROVEDL

ING.NEVRLÁ

PODPIS

VYPRACOVAL

ING.EVA NEVRLÁ

ODP. PROJEKTANT

ING.EVA NEVRLÁ

KONTROLOVAL

ING.BOŘIVOJ KLEČKA

MÍSTO

FN OLOMOUC

INVESTOR

FN OLOMOUC, I.P.PAVLOVA 18516, 775 20 OLOMOUC

akciová společnost

Řepčinská 234/82, 779 00 Olomouc

Zapsána u KS Ostrava, odd. B, vložka 141

STAVBA

STAVEBNÍ ÚPRAVY OBJEKTU HEMATOLOGICKÉ KLINIKY - K

DATUM

3.2.2014

DODATEK č.1a

ZMĚNA STAVBY PŘED DOKONČENÍM

POČET A4

2

MĚŘÍTKO

1:500

ZAK. ČÍSLO

898-55 855

VÝKRES

SITUACE - DODATEK č.1a

ARCH. ČÍSLO

898-55 855-10/02