


VÝKRESOVÁ PŘÍLOHA Č.1

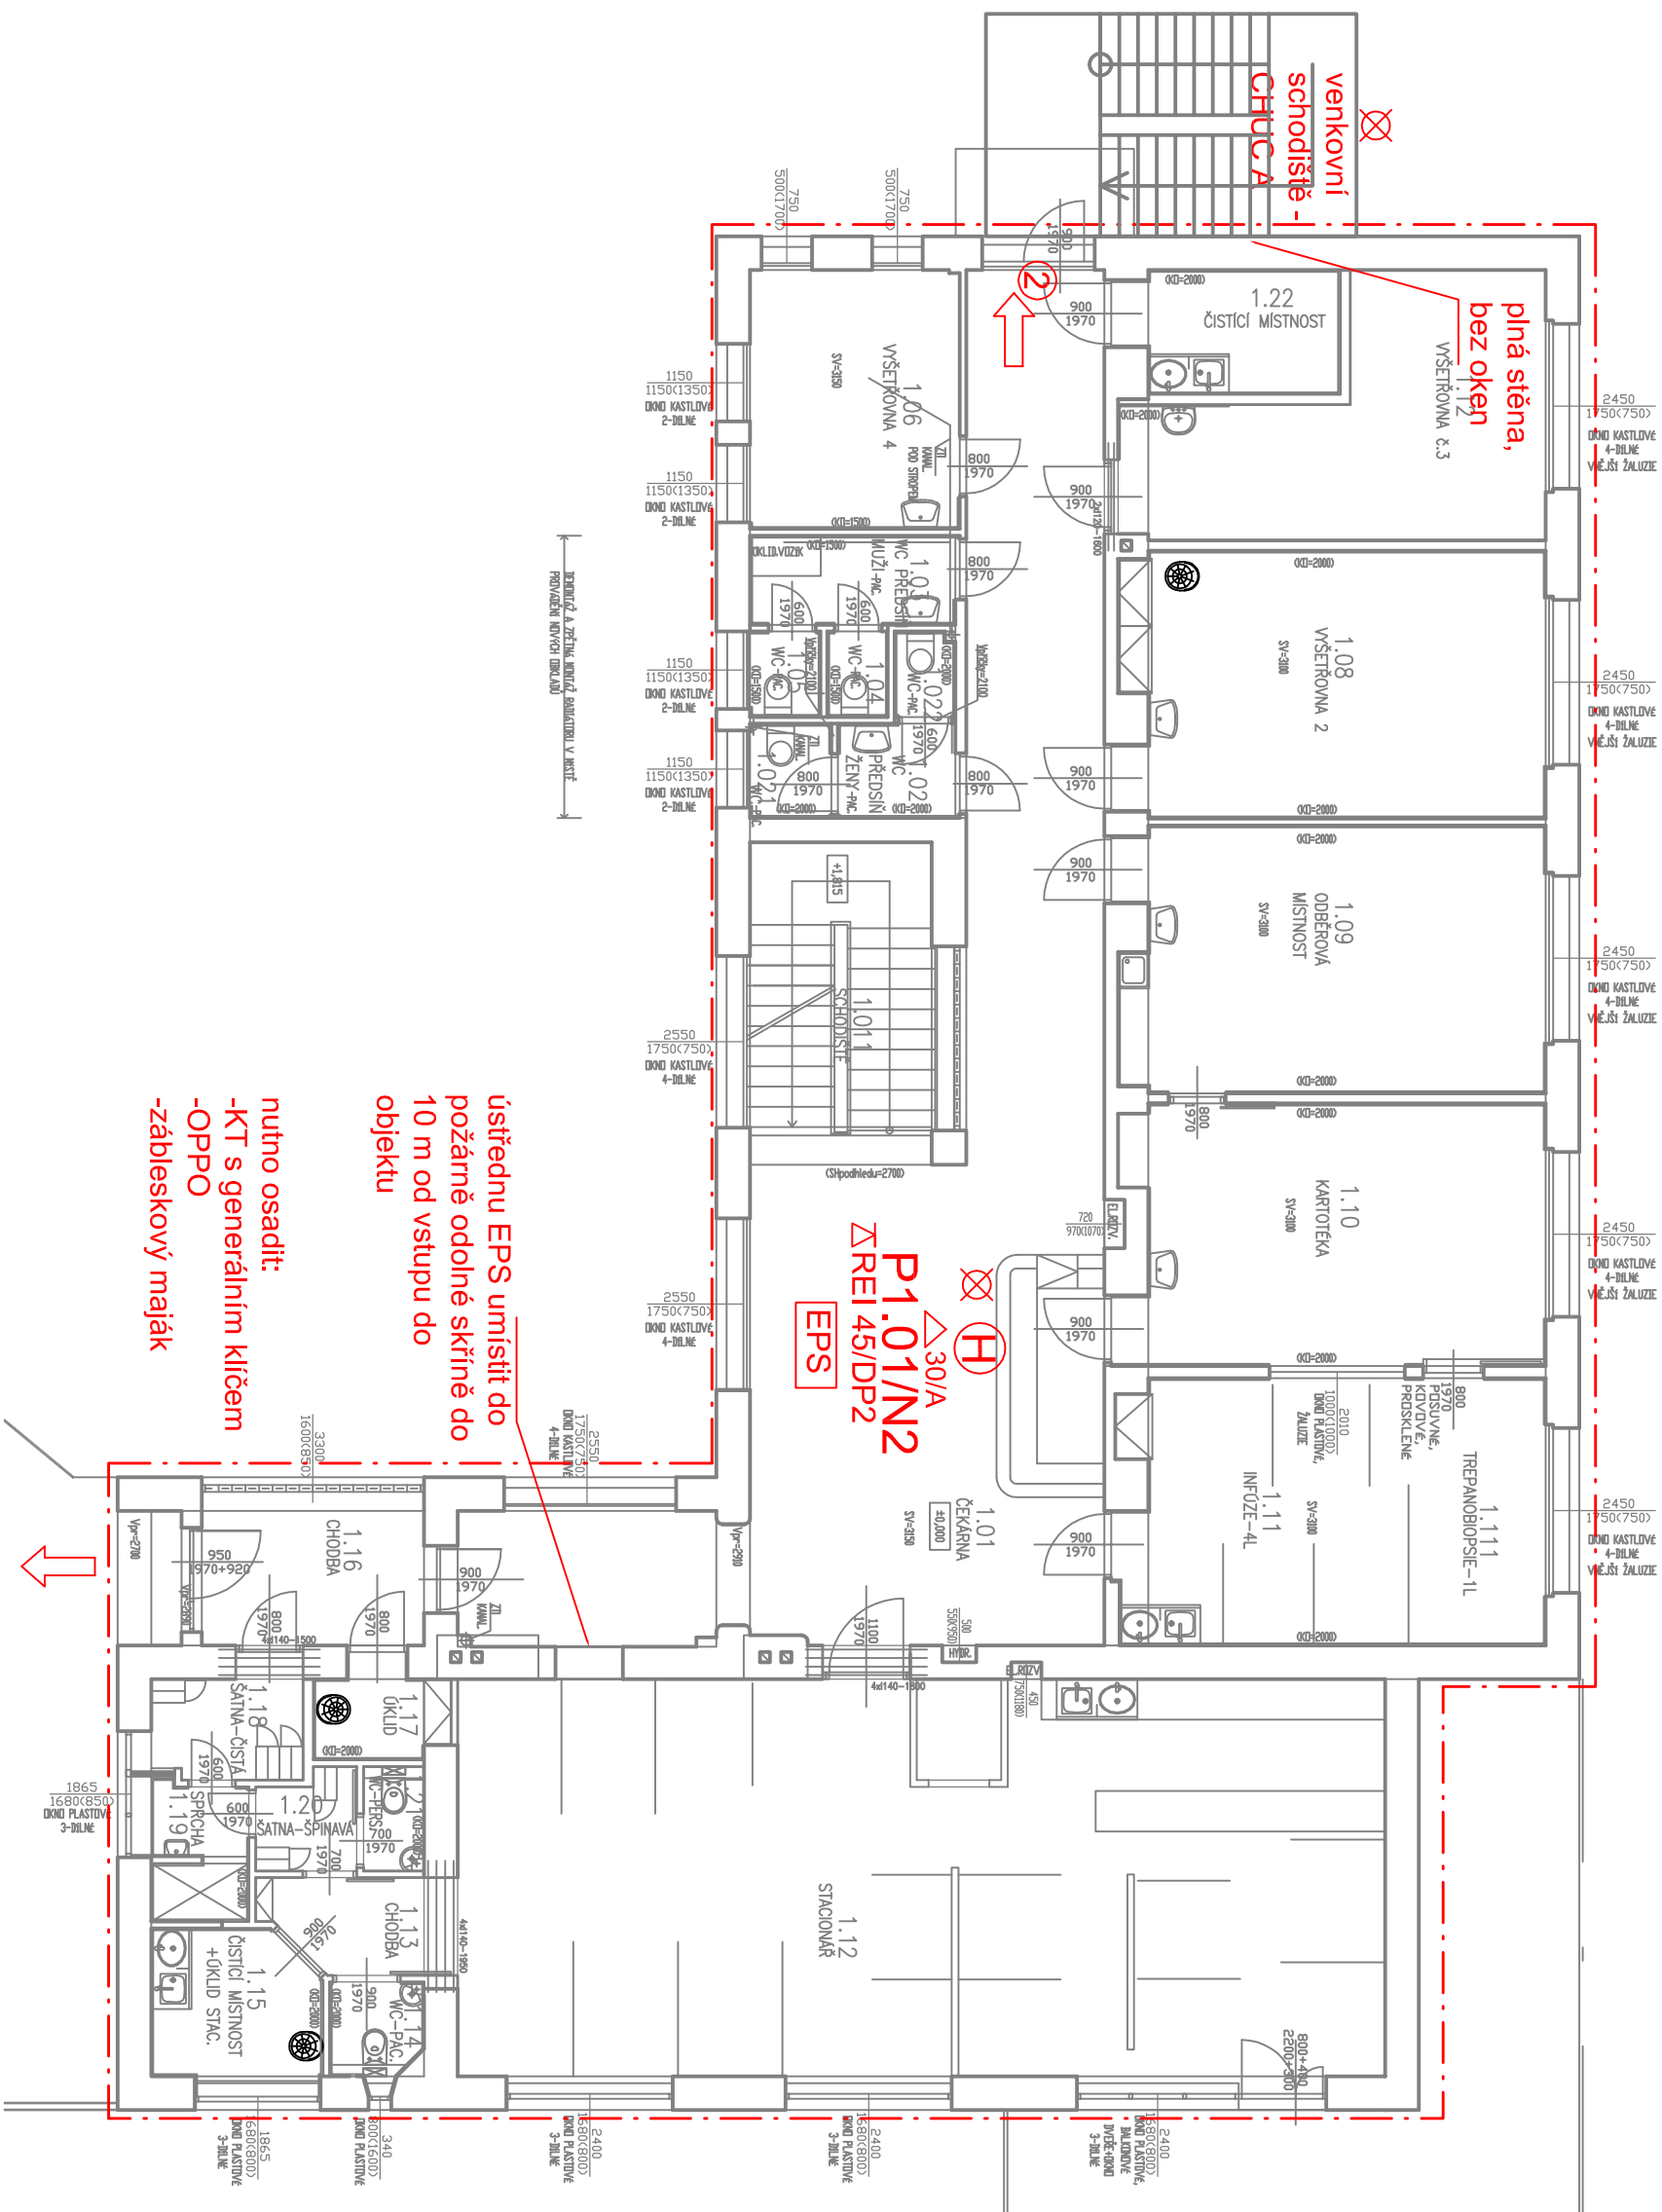

POŽÁRNÍ DVEŘE

①EW 15/DP3-C

② EI 30/DP1-C

LEGENDA

POŽÁRNÍ ÚSEK, KTERÝ MUSÍ BÝT VYBAVEN NOUZOVÝM OSVĚTLENÍM

[illegible]

HRANICE POŽARNIHO USEKU

▶▶▶

PŘEN HAS PŘÍSTROJŮ/TRÍDA POŽÁRU

↓

SMER UNIKU NA VOLNE PROSTORSTVI





1

1
 2
MÍSTO:	OLOMOUC	PROJEKTANT:	ING. JAROMÍR DEJL
KRAJ:	OLOMOUCKÝ	STUPEŇ:	DSP
INVESTOR:	Fakultní nemocnice Olomouc, I. P. Pavlova 185/6, 77900 Olomouc • Nová Ulice		
NÁZEV AKCE:	FN OLOMOUC, STAVEBNÍ ÚPRAVY OBJEKTŮ HEMATOLOGICKÉ KLINIKY (K), PARC.Č. st.683, K.Ú. NOVÁ ULICE		
OBSAH VÝKRESU:	Požární bezpečnostní řešení	ČÍSLO ZAKÁZKY:	2987-VER1
1.NP	-	ČÍSLO VÝKRESU:	-