


VÝKRESOVÁ PŘÍLOHA Č.1

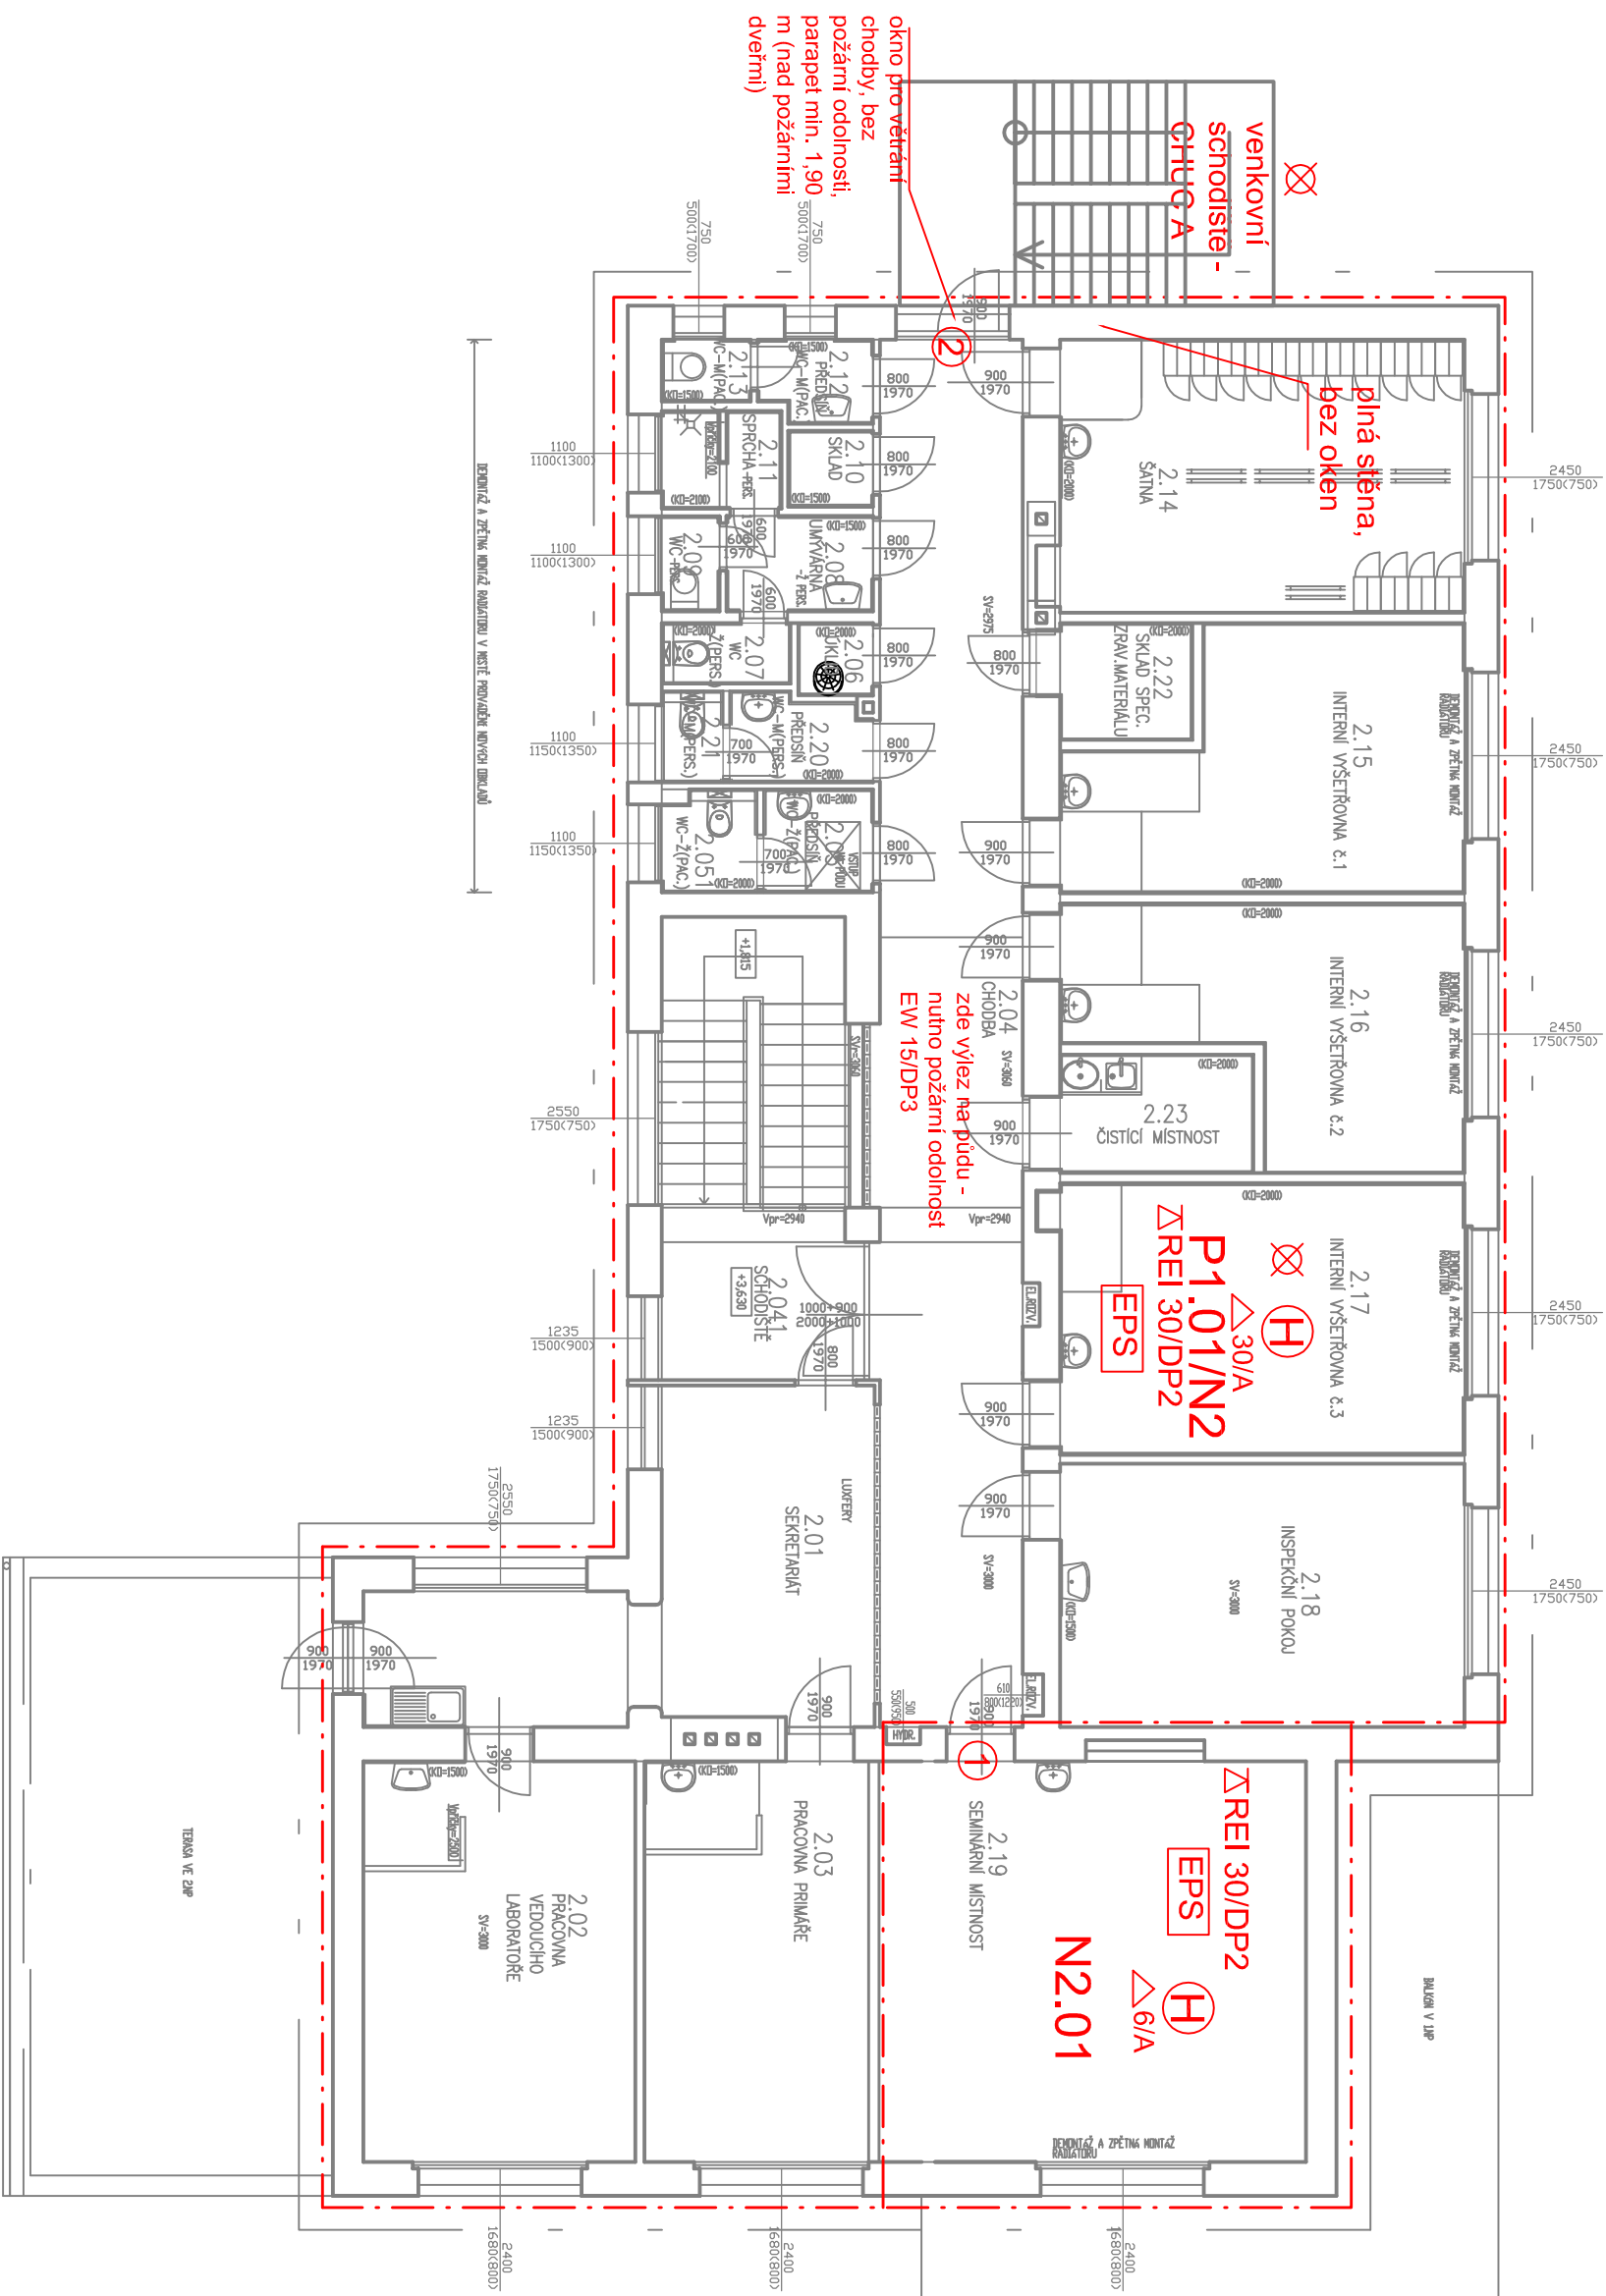

LEGENDA

POŽÁRNÍ ÚSEK, KTERÝ MUSÍ BÝT VYBAVEN
NOUZOVÝM OSVĚTLENÍM

NOUZOVM OSVEILENIMI

HRANICE POŽÁRNÍHO ÚSEKU

CĚLKOVÝ POČET HASÍČIČ JEDNOTEK

PREN.HAS.PRISTROJU/TRIDA POZARU

SMĚR ÚNIKU

POŽÁRNÍ ÚSEK, KDE MUSÍ BÝT ZAJIŠTĚN

ZASAH POMOCI VNITŘNÍHO HYDRANTOVÉHO SYSTÉMU

HRANICE POŽ. NEBEZPEČ. PROSTORU

POŽÁRNÍ ŽEBŘÍK

POŽÁRNÍ DVEŘE

①EW 15/DP3-C

② EI 30/DP1-C

MÍSTO: OLOMOUC	PROJEKTANT: ING. JAROMÍR DEJL	ING. JAROMÍR DEJL autorizovaný technik pro požární inženýrování staveb NA TABULOVÉM VRCHU 5, 779 00 OLOMOUC IČ: 66126495
KRAJ: OLOMOUCKÝ	STUPEŇ: DSP	
INVESTOR: Fakultní nemocnice Olomouc, I. P. Pavlova 185/6, 77900 Olomouc • Nová Ulice		
NÁZEV AKCE: FN OLOMOUC, STAVEBNÍ ÚPRAVY OBJEKTŮ HEMATOLOGICKÉ KLINIKY (K), PARC.Č. st.683, K.Ú. NOVÁ ULICE		
OBSAH VÝKRESU: POŽÁRNĚ BEZPEČNOSTNÍ ŘEŠENÍ		ČÍSLO ZAKÁZKY: 2987-VER3
2.NP		-