


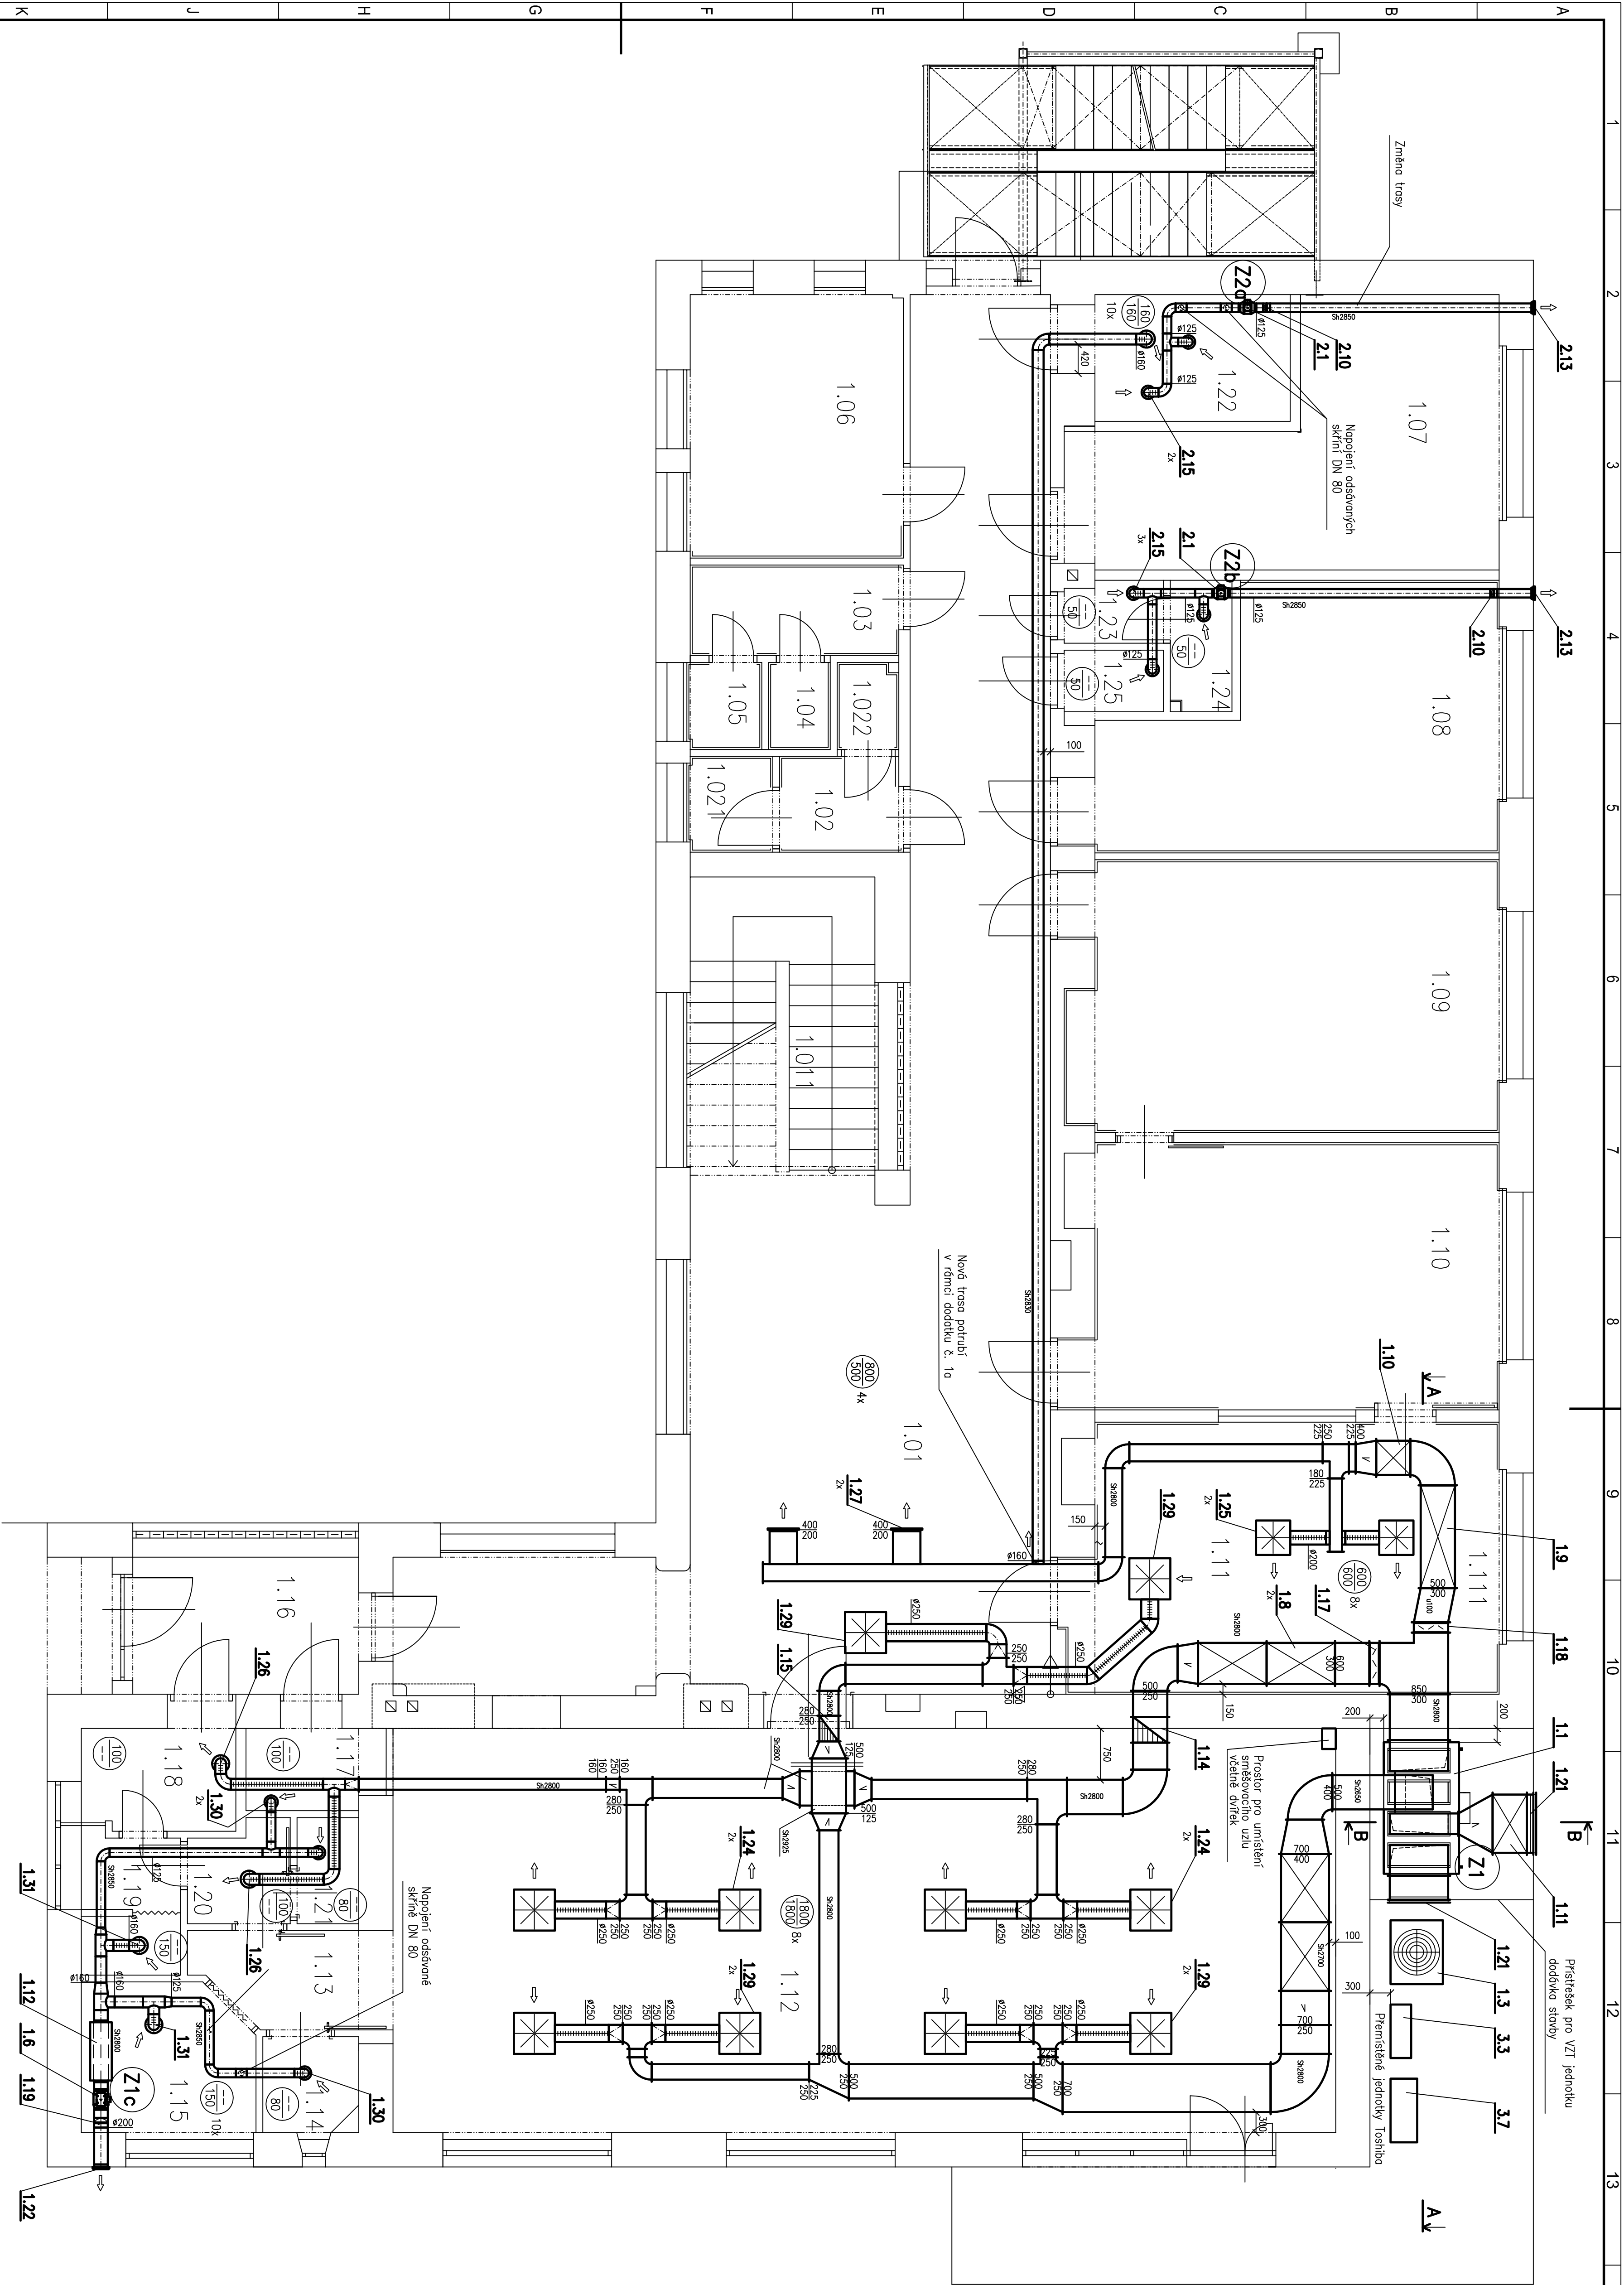

Poznámka:

- rozmístění anemostatů do rostru 600x600 viz výkres podhledů
- přírodní vztl. potrubí bude tepelně izolováno
- vztl. potrubí vedené venkovním prostorem bude tepelně izolováno s oplechováním
- zověšy a uložení vztl. potrubí je nutné zhotovit max. po 3m

LEGENDA ZAŘÍZENÍ:

- Z1 Větrání stacionáře včetně zázemí v 1.NP
- Z2 Větrání čistících místností a soc.zařízení v 1. a 2.NP
- Z3 Úprava stávajících chladících jednotek

ZMĚNA		ZMĚNA		ZMĚNA	
A		ÚPRAVA VZT POTRUBÍ		ÚPRAVA VZT POTRUBÍ	
03/2014		03/2014		03/2014	
ING.PETRA BEČKOVÁ		ING.PETRA BEČKOVÁ		ING.PETRA BEČKOVÁ	
ING.ZDENĚK ŠMOLKA		ING.ZDENĚK ŠMOLKA		ING.ZDENĚK ŠMOLKA	
ING.BORVOJ KLIEGA		ING.BORVOJ KLIEGA		ING.BORVOJ KLIEGA	
ING.FN OLOMOUČ		ING.FN OLOMOUČ		ING.FN OLOMOUČ	
188/6, 7/5 20 OLOMOUČ		188/6, 7/5 20 OLOMOUČ		188/6, 7/5 20 OLOMOUČ	
30.10.2013		30.10.2013		30.10.2013	
8		8		8	
898-55 855		898-55 855		898-55 855	
898-55 855-10/12		898-55 855-10/12		898-55 855-10/12	