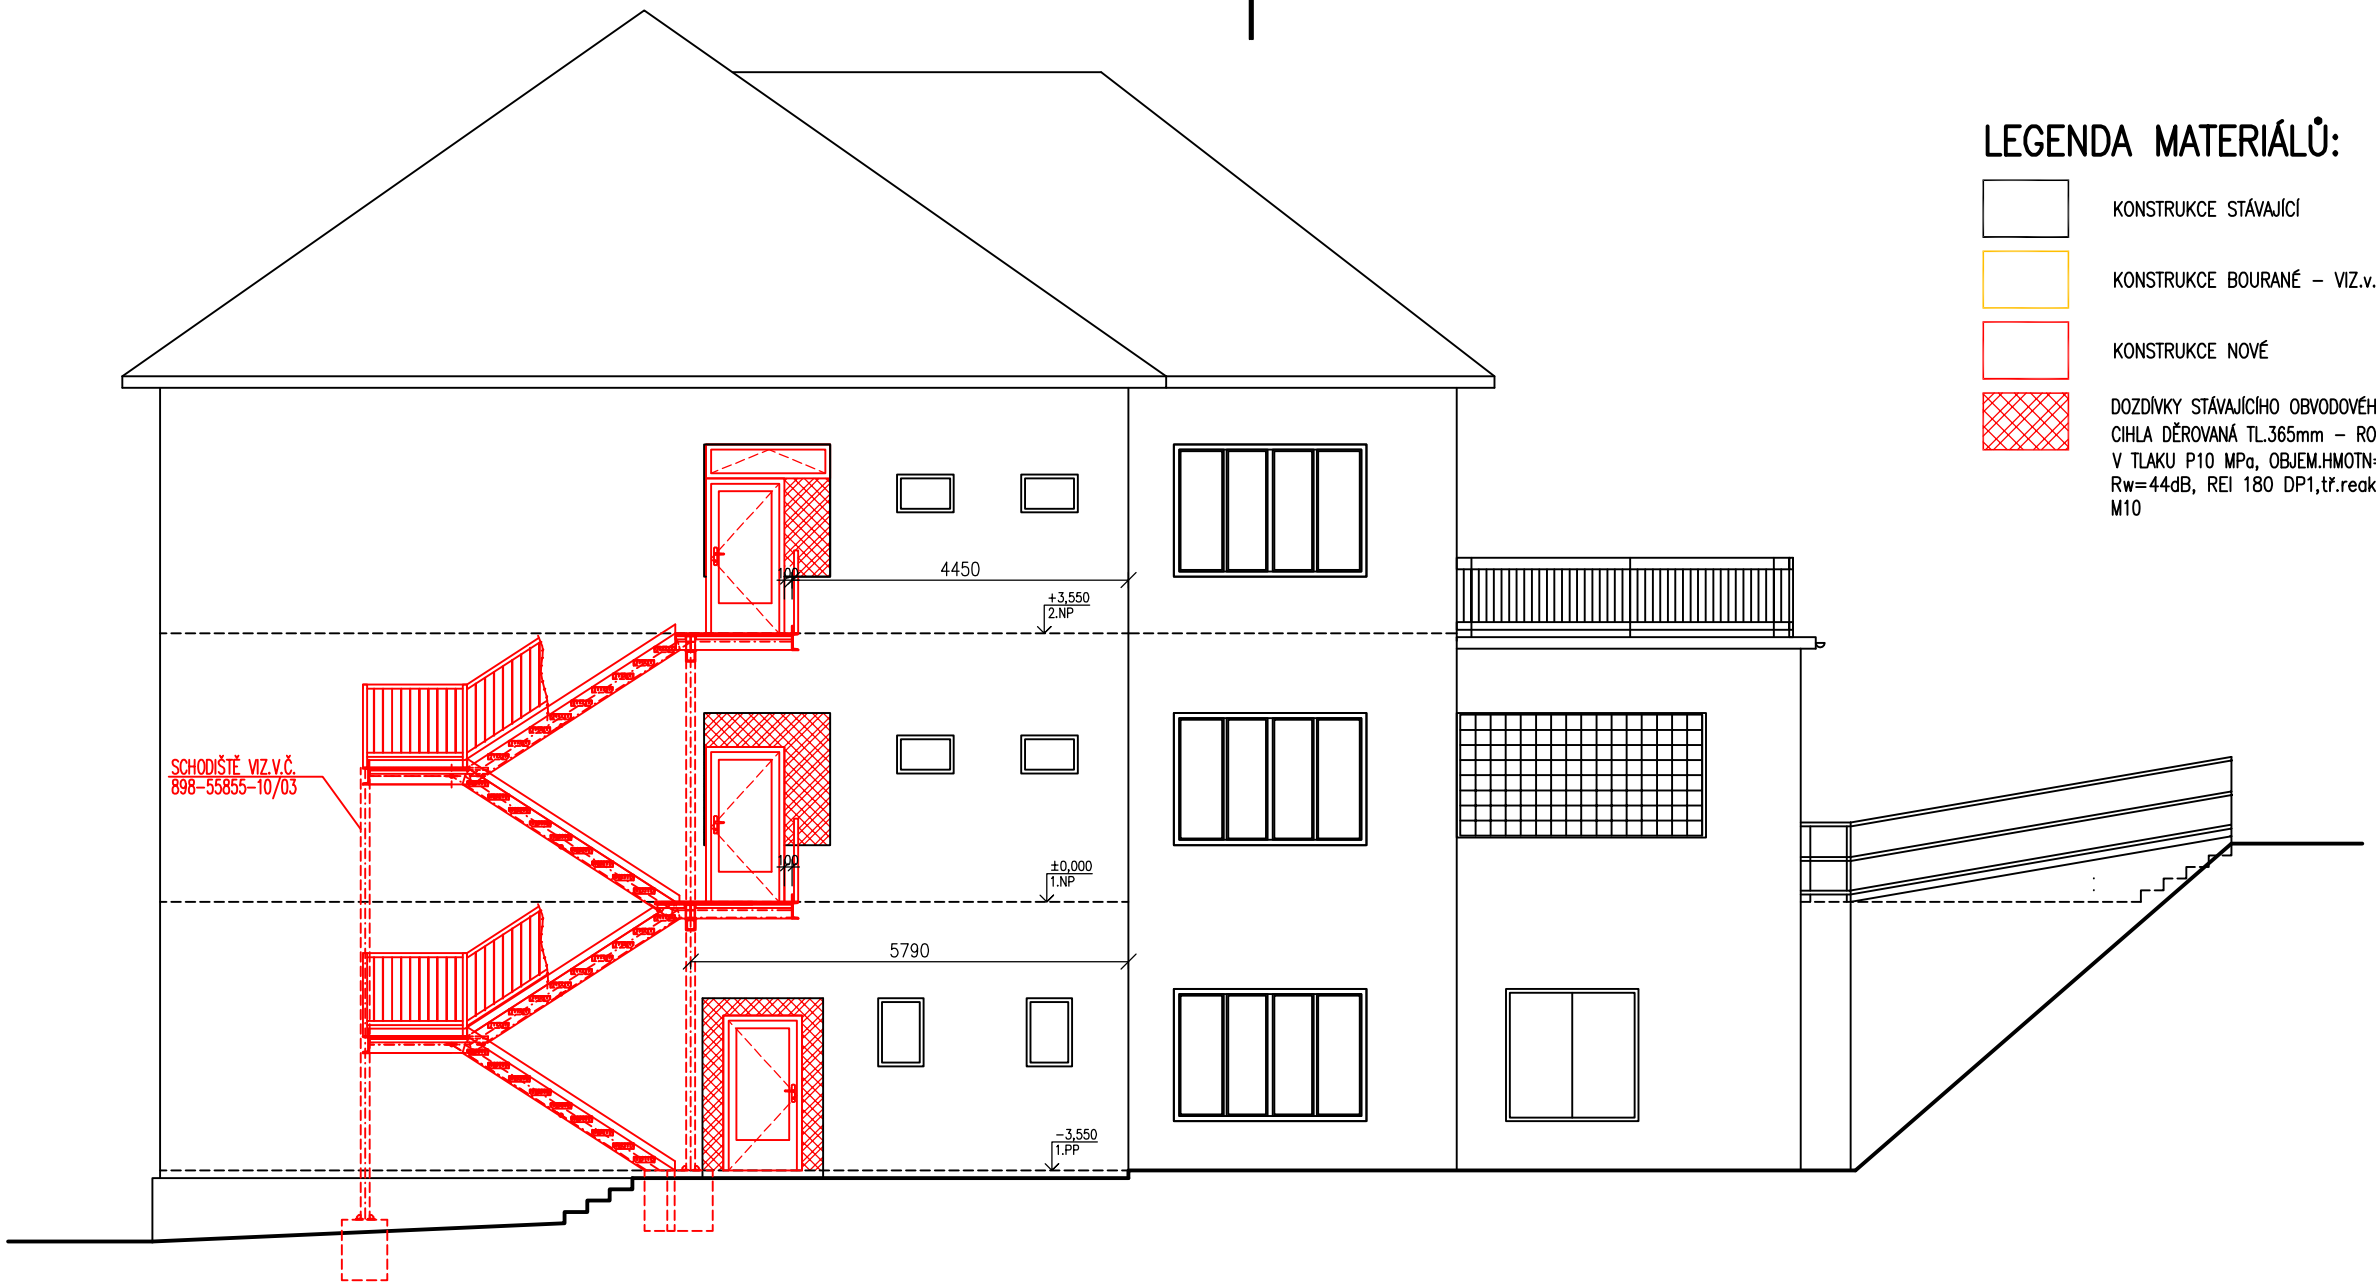

LEGENDA MATERIÁLŮ:

- KONSTRUKCE STÁVAJÍCÍ
- KONSTRUKCE BOURANÉ – VIZ.v.č. –041–1.1/04 a 05
- KONSTRUKCE NOVÉ
- DOZDÍVKY STÁVAJÍCÍHO OBVODOVÉHO ZDIVA
  CIHLA DĚROVANÁ TL.365mm – ROZMĚR 247x365x249 mm, PEVNOST V TLAKU P10 MPa, OBJEM.HMOTN= max.78kg/m^3, λ=0,135 W/mK, Rw=44dB, REI 180 DP1,tř.reakce na oheň A1, NA MALTU MVC M10

ZMĚNA		DATUM	PROVEDL	PODPIS
a	DODATEK č.1a - vyšetřovny 2.NP a schodiště	10.4.2014	ING.NEVRLÁ	

IDOP Olomouc, akciová společnost
Řepčínská 234/82, 779 00 Olomouc
Zapsána u KS Ostrava, odd. B, vložka 141

VYPRACOVAL	ING.EVA NEVRLÁ	VEP	ING.EVA NEVRLÁ
ODP. PROJEKTANT	ING.EVA NEVRLÁ	HIP	ING.BOŘIVOJ KLEČKA
KONTROLOVAL	ING.BOŘIVOJ KLEČKA		
MÍSTO	FN OLOMOUC		
INVESTOR	FN OLOMOUC, I.P.PAVLOVA 185/6, 775 20 OLOMOUC		

STAVBA STAVEBNÍ ÚPRAVY OBJEKTŮ HEMATOLOGICKÉ KLINIKY - K

D. DOKUMENTACE OBJEKTŮ A TECHNICKÝCH A TECHNOLOGICKÝCH ZAŘÍZENÍ
D.1 DOKUMENTACE STAVEBNÍCH NEBO INŽENÝRSKÝCH OBJEKTŮ

SO-PS SO 01 STAVEBNÍ ÚPRAVY OBJEKTU K

ARCHITEKTONICKO STAVEBNÍ ŘEŠENÍ

DATUM	30.10.2013
STUPEŇ	DSP+DPS
POČET A4	12
MĚŘÍTKO	1:50
ZAK. ČÍSLO	898-55 855

VÝKRES

POHLED SV

ARCH. ČÍSLO 898-55 855-10/16