


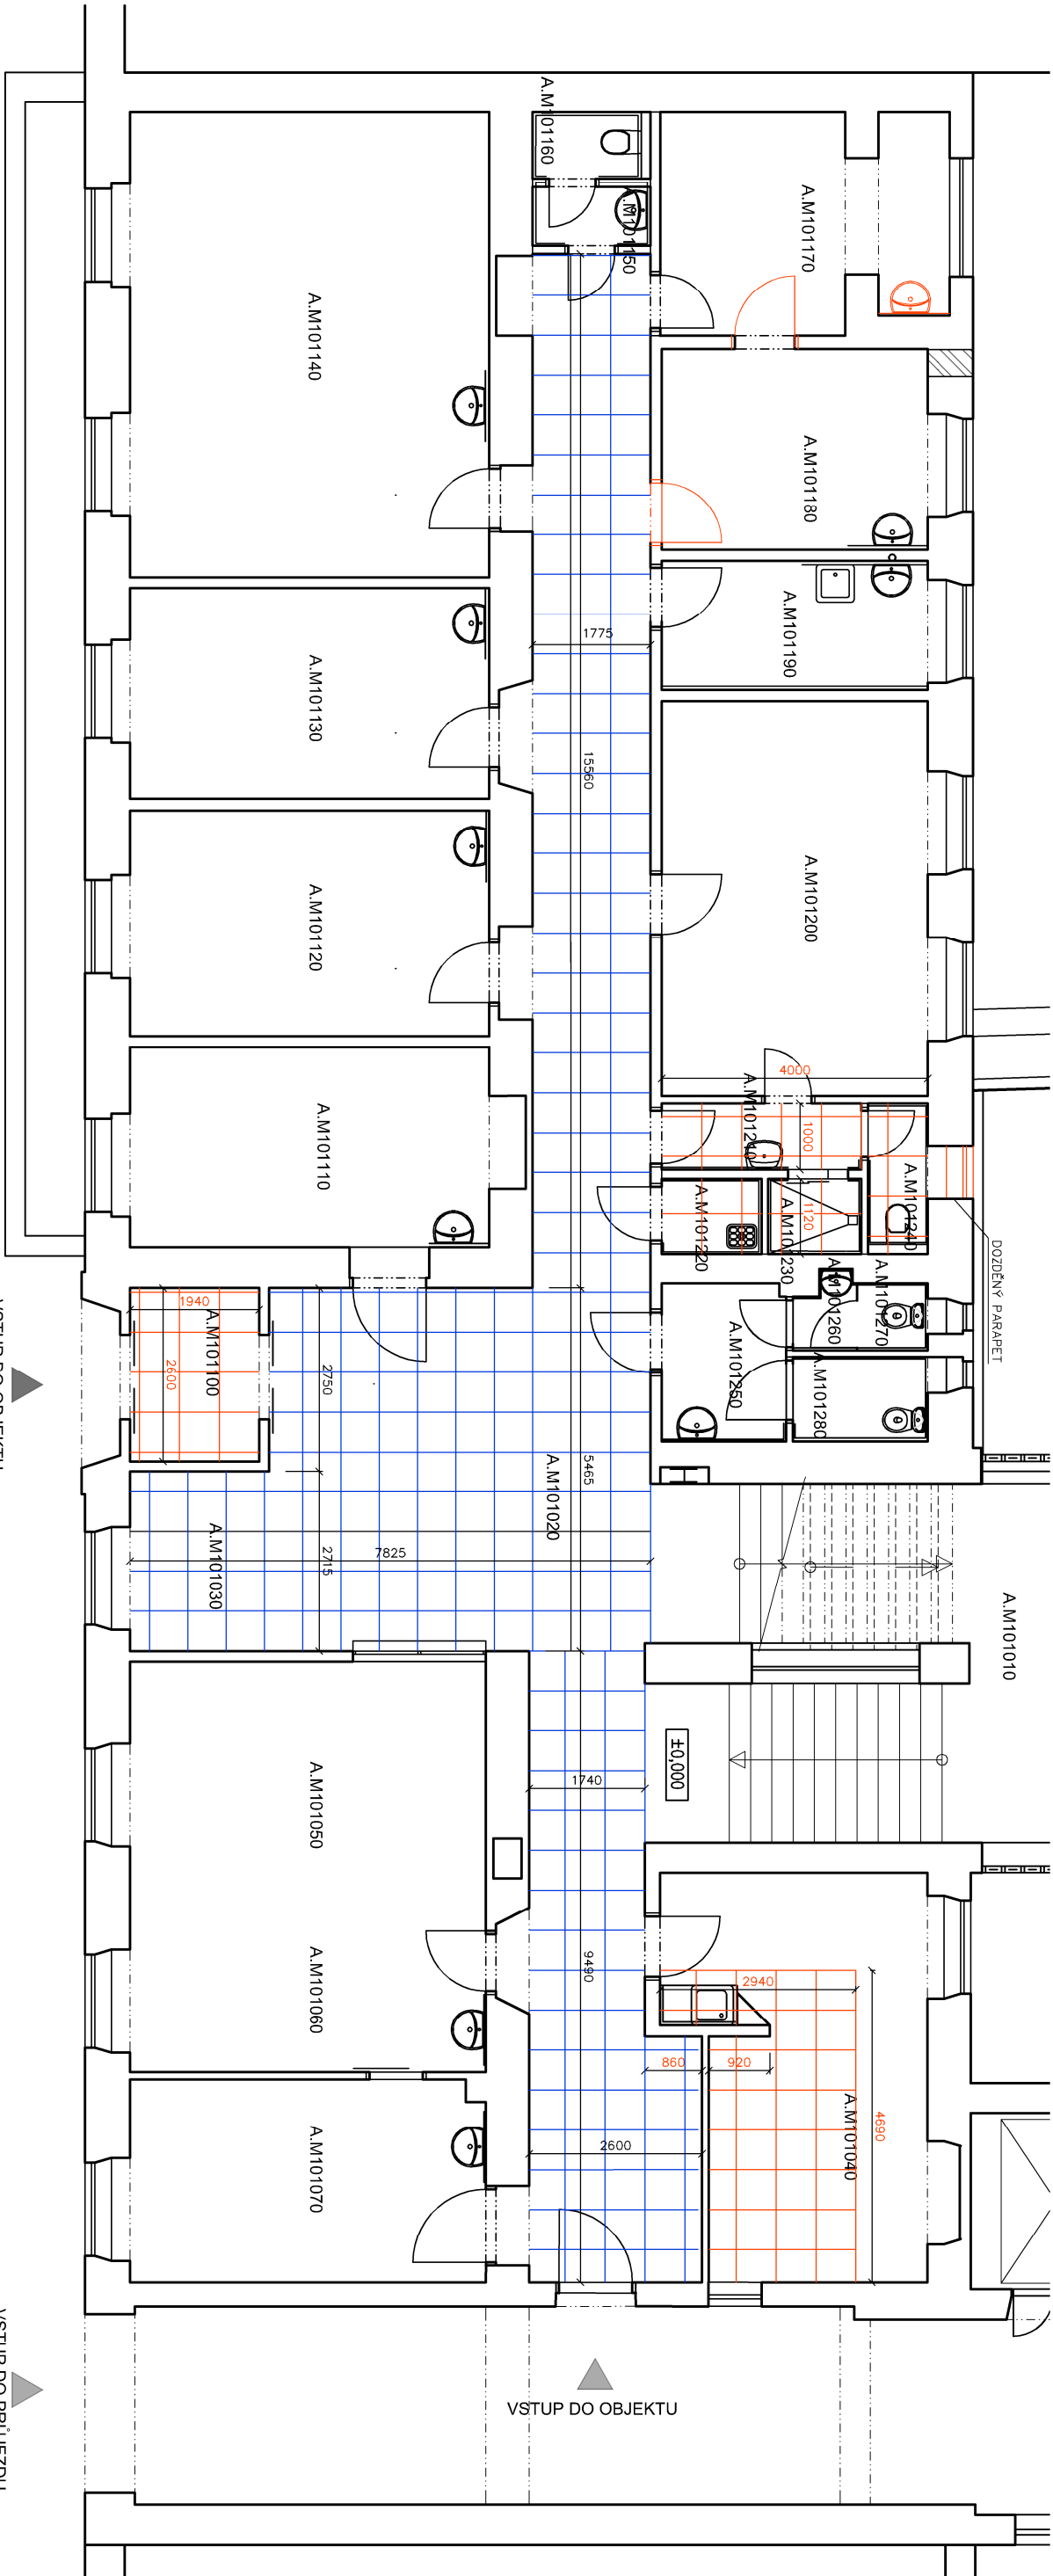

POZNÁMKA:

- PODHLEDOVÁ DESKA Z MINERÁLNÍ VLNY, ROZMĚR 600/600/15mm
PLOCHA 86,9m² + 27,5m²

VYPRACOVAL:	Ing. Pavel Malínek	ZOD. PROJEKTANT:	Ing. Pavel Malínek	TECH. KONTROLA:	Ing. Pavel Malínek
INVESTOR:	Fakultní nemocnice Olomouc, I.P. Pavlova 6, Olomouc 775 20	Ing. Pavel MALÍNEK Jakoubka ze Stříbra 44, OLOMOUČ IČ 46616373			
AKCE:	STAVEBNÍ ÚPRAVY NEUROLOGIE BUDOVA M1 - skutečné provedení stavby	FORMÁT:	2xA4	DATUM:	09/2016
MÍSTO:	Budova M1, parc.č. 127/1, k.ú. Nová Ulice	ÚČEL:	DPS	Č. KOPIE:	
VÝKRES:	PŮDORYS 1.NP - PODHLED	MĚŘÍTKO:	1:100	Č. VÝKRESU:	D.1.1.B.6