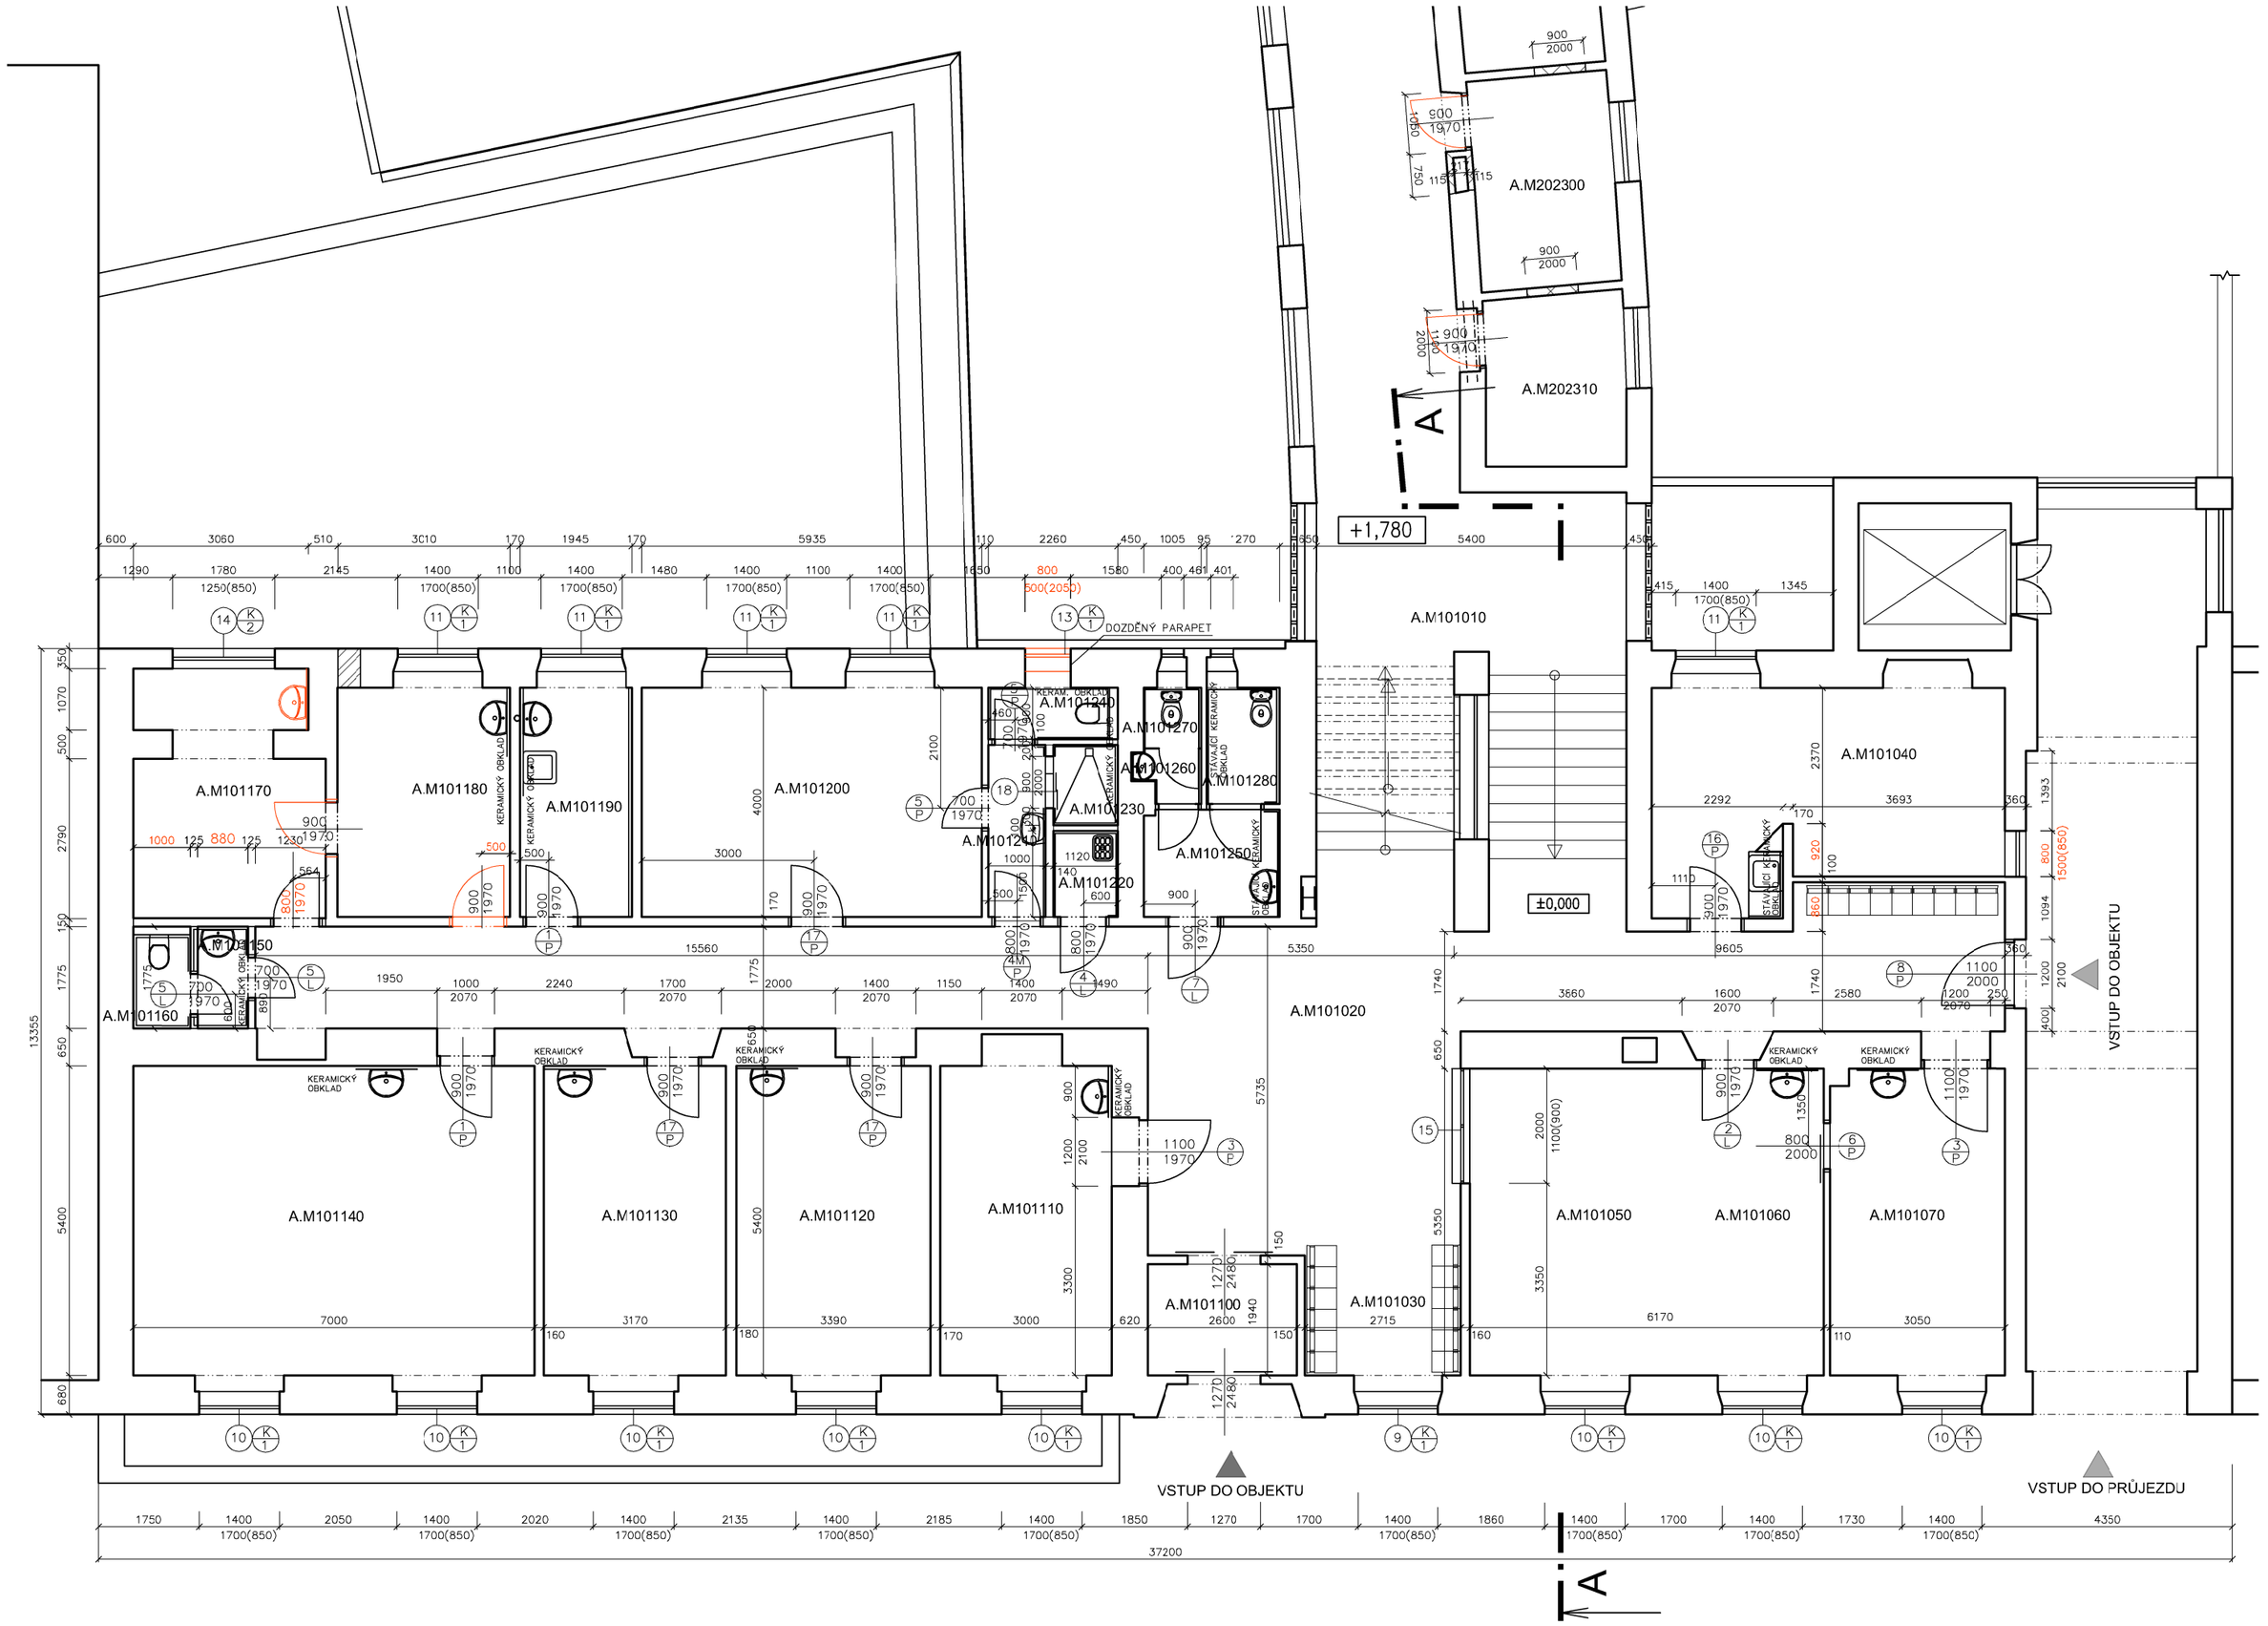

LEGENDA MÍSTNOSTÍ

Č.M.	NÁZEV MÍSTNOSTI	PLOCHA m²	DRUH PODLAHY	POVRCHY STĚN	STROP	POZNÁMKA
A.M101010	SCHODIŠTĚ	37,41	STÁVAJÍCÍ PVC	STÁVAJÍCÍ VÁP. OMÍTKA	STÁVAJÍCÍ VÁPENNÁ OMÍTKA	
A.M101020	CHODBA	77,51	NOVÉ PVC	STÁVAJÍCÍ VÁP. OMÍTKA	NOVÝ KAZETOVÝ PODHLED	SOKL 50mm PVC
A.M101030	ČEKÁRNA	5,64	NOVÉ PVC	NOVÁ VÁP. OMÍTKA	NOVÝ KAZETOVÝ PODHLED	SOKL 50mm PVC
A.M101040	KANCELÁŘ PŘÍJEM	21,92	NOVÉ PVC	STÁVAJÍCÍ VÁP. OMÍTKA	STÁVAJÍCÍ VÁPENNÁ OMÍTKA	SOKL 50mm PVC
A.M101050	RECEPCE	19,01	NOVÉ PVC	NOVÁ VÁP. OMÍTKA	STÁVAJÍCÍ VÁPENNÁ OMÍTKA	SOKL 50mm PVC
A.M101060	KARTOTÉKA	13,65	NOVÉ PVC	STÁVAJÍCÍ VÁP. OMÍTKA	STÁVAJÍCÍ VÁPENNÁ OMÍTKA	SOKL 50mm PVC
A.M101070	VYŠETŘOVNA	16,23	NOVÉ PVC ANTISTATIK	STÁVAJÍCÍ VÁP. OMÍTKA	STÁVAJÍCÍ VÁPENNÁ OMÍTKA	SOKL 50mm PVC
A.M101100	ZÁDVEŘÍ	5,05	NOVÉ PVC	STÁVAJÍCÍ VÁP. OMÍTKA	STÁVAJÍCÍ VÁPENNÁ OMÍTKA	SOKL 50mm PVC
A.M101110	VYŠETŘOVNA	16,07	NOVÉ PVC ANTISTATIK	STÁVAJÍCÍ VÁP. OMÍTKA	STÁVAJÍCÍ VÁPENNÁ OMÍTKA	SOKL 50mm PVC
A.M101120	VYŠETŘOVNA	18,30	NOVÉ PVC	STÁVAJÍCÍ VÁP. OMÍTKA	STÁVAJÍCÍ VÁPENNÁ OMÍTKA	SOKL 50mm PVC
A.M101130	VYŠETŘOVNA	17,10	NOVÉ PVC	STÁVAJÍCÍ VÁP. OMÍTKA	STÁVAJÍCÍ VÁPENNÁ OMÍTKA	SOKL 50mm PVC
A.M101140	VÝUKOVÁ MÍSTNOST	37,80	NOVÉ PVC	STÁVAJÍCÍ VÁP. OMÍTKA	STÁVAJÍCÍ VÁPENNÁ OMÍTKA	SOKL 50mm PVC
A.M101150	PŘEDSÍŇ WC PERSONÁL ŽENY	1,70	NOVÁ KERAM. DLAŽBA	NOVÝ KERAM. OBKLAD	STÁVAJÍCÍ VÁPENNÁ OMÍTKA	keram. obklad v=2,1m
A.M101160	WC PERSONÁL ŽENY	1,47	NOVÁ KERAM. DLAŽBA	NOVÝ KERAM. OBKLAD	STÁVAJÍCÍ VÁPENNÁ OMÍTKA	keram. obklad v=2,1m
A.M101170	SKLAD	13,52	NOVÉ PVC	STÁVAJÍCÍ VÁP. OMÍTKA	STÁVAJÍCÍ VÁPENNÁ OMÍTKA	SOKL 50mm PVC
A.M101180	VYŠETŘOVNA	13,00	NOVÉ PVC	STÁVAJÍCÍ VÁP. OMÍTKA	STÁVAJÍCÍ VÁPENNÁ OMÍTKA	SOKL 50mm PVC
A.M101190	ODBĚROVÁ MÍSTNOST	7,73	NOVÉ PVC	NOVÝ KERAM. OBKLAD	STÁVAJÍCÍ VÁPENNÁ OMÍTKA	keram. obklad v=2,1m
A.M101200	PRACOVNA LÉKAŘE	23,74	NOVÉ PVC	STÁVAJÍCÍ VÁP. OMÍTKA	STÁVAJÍCÍ VÁPENNÁ OMÍTKA	SOKL 50mm PVC
A.M101210	PŘEDSÍŇ WC PERSONÁL MUŽI	2,92	NOVÁ KERAM. DLAŽBA	NOVÝ KERAM. OBKLAD	VYSPRAVENÁ VÁPENNÁ OMÍTKA	keram. obklad v=2,1m
A.M101220	ÚKLIDOVÁ KOMORA	1,66	NOVÁ KERAM. DLAŽBA	NOVÝ KERAM. OBKLAD	VYSPRAVENÁ VÁPENNÁ OMÍTKA	keram. obklad v=2,1m
A.M101230	SPRCHA lékař	1,53	NOVÁ KERAM. DLAŽBA	NOVÝ KERAM. OBKLAD	VYSPRAVENÁ VÁPENNÁ OMÍTKA	keram. obklad v=2,1m
A.M101240	WC PERSONÁL MUŽI	1,90	NOVÁ KERAM. DLAŽBA	NOVÝ KERAM. OBKLAD	VYSPRAVENÁ VÁPENNÁ OMÍTKA	keram. obklad v=2,1m
A.M101250	CHODBA	4,35	STÁVAJÍCÍ KERAM. DLAŽBA	STÁVAJÍCÍ KERAM. OBKLAD	STÁVAJÍCÍ VÁPENNÁ OMÍTKA	
A.M101260	PŘEDSÍŇ WC PACIENTI MUŽI	1,00	STÁVAJÍCÍ KERAM. DLAŽBA	STÁVAJÍCÍ KERAM. OBKLAD	STÁVAJÍCÍ VÁPENNÁ OMÍTKA	
A.M101270	WC PACIENTI MUŽI	1,03	STÁVAJÍCÍ KERAM. DLAŽBA	STÁVAJÍCÍ KERAM. OBKLAD	STÁVAJÍCÍ VÁPENNÁ OMÍTKA	
A.M101280	WC PACIENTI ŽENY + IMOBILNÍ	2,58	STÁVAJÍCÍ KERAM. DLAŽBA	STÁVAJÍCÍ KERAM. OBKLAD	STÁVAJÍCÍ VÁPENNÁ OMÍTKA	
A.M202300	VYŠETŘOVNA	9,03	STÁVAJÍCÍ PVC	STÁVAJÍCÍ KERAM. OBKLAD	STÁVAJÍCÍ VÁPENNÁ OMÍTKA	
A.M202310	VYŠETŘOVNA	7,33	STÁVAJÍCÍ PVC	STÁVAJÍCÍ KERAM. OBKLAD	STÁVAJÍCÍ VÁPENNÁ OMÍTKA	

VYPRACOVAL:	ZOD. PROJEKTANT:	TECH. KONTROLA:	atelier ing. Pavel MALÍNEK Jakoubka ze Stříbra 44, OLOMOUC IČ 46616373	
Ing. Pavel Malínek	Ing. Pavel Malínek	Ing. Pavel Malínek		
INVESTOR: Fakultní nemocnice Olomouc, I.P.Pavlova 6, Olomouc 775 20 IČO:00098892			FORMÁT:	3xA4
AKCE: STAVEBNÍ ÚPRAVY NEUROLOGIE BUDOVA M1 - skutečné provedení stavby			DATUM:	09/2016
MÍSTO: budova M1, parc.č. 127/1, k.ú. Nová Ulice			ÚČEL:	DPS
			Č. KOPIE:	
VÝKRES: PŮDORYS 1.NP			MĚŘÍTKO: 1:100	Č. VÝKRESU: D.1.1.B.1