SO-06 Podélný profil přípojky vody na areálový rozvod - M 1:75/1:75

KATASTR. ÚZEMÍ	Nová Ulice [710717]					
PARCELA	132/94	132/99		132/98		
VLASTNÍK	Vlastnické právo: Česká republiky; Příslušnost hospodařit s majetkem státu: Fakultní nemocnice Olomouc, I. P. Pavlova 185/6, Nová Ulice, 77900 Olomouc					
DRUH POVRCHU	DLAŽBA	ZATRAVNĚNÁ PLOCHA	ASFALT	DLAŽBA	ZATRAVNĚNÁ PLOCHA	OBJEKT

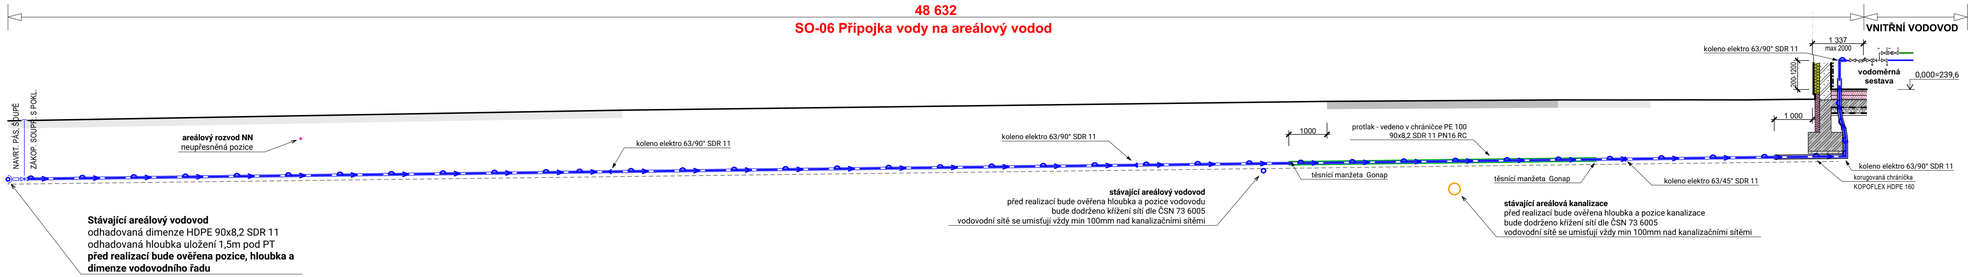

hloubka dna výkopu (k původnímu terénu)	1,653				1,738				1,740				1,681				1,638
výšková kóta dna výkopu	237,117				237,315				237,486				237,646				237,707
hloubka dna potrubí (k původnímu terénu)	1,563				1,638				1,640				1,581				1,538
výšková kóta dna potrubí	237,217				237,415				237,586				237,746				237,807
Kóta původního terénu	238,780				239,054				239,227				239,327				239,345
SROVNÁVACÍ ROVINA 230,0 m n.m. staničení	0,00				15,79				29,57				42,37				47,28
																	47,76
délka, sklon potrubí	1,7 % 47,76 m																
materiál zemní práce	AREÁLOVÝ VODOVOD: PE 100 63x5,8 SDR 11 PN16 RC																
	OTEVŘENÝ VÝKOP - STAVEBNÍ RÝHA									BEZVÝKOPOVÁ TECHNOLOGIE -ZEMNÍ PROTLAK						OTEVŘENÝ VÝKOP - STAV. RÝHA	

Areálový vodovod je odhadován v hloubce 1,5m pod PT

Před provedením vodovodní přípojky bude zažádáno o zaměření přesné trasy, dimenze a hloubky areálového vodovodu v místě napojení. Zároveň bude ověřen hydrodynamický přetlak v místě napojení (na nejbližším hydrantu)

Vyhledávací vodič CY 4mm² je v celé délce areálového vodovodu/vodovodní přípojky s vodivým propojením až do spotřebiště

Minimální krytí areálového vodovodu ve vozovce 1,5m (povrchu potrubí od terénu)

Minimální krytí vodovodní přípojky ve volném terénu 1,2m (povrchu potrubí od terénu)

PŘED ZAPOČETÍM VÝKOPOVÝCH PRACÍ INVESTOR STAVBY SPOLU S DODAVATELEM STAVBY ZAJISTÍ VYTÝČENÍ VŠECH PODZEMNÍCH INŽENÝRSKÝCH SÍTÍ. Odstupy a křížení sítí technického vybavení bude provedeno v souladu s ČSN 73 6005.

V období před provedením terenních úprav se vodovodní přípojka může nacházet v zámrzné hloubce, pokud tato situace nastane bude provedeno dodatečné krytí zeminou (nadloží zeminy min 1,2m nad povrchem vodovodního potrubí nebo jiné opatření proti zmrznutí např. TI - XPS.

Prostup vodovodního potrubí do objektu bude opatřen chráničkou s přesahem min 1m za základ. Mezikruží mezi chráničkou a trubním materiálem přípojky je nutné utěsnit vhodným způsobem (např. tvarovatelnou hmotou na vytěsňování spár, densopáskou odolnou proti vodě, gonap manžetou ....)

TATO DOKUMENTACE SLOUŽÍ JAKO DOKUMENTACE ZMĚN A SKUTEČNÉHO PROVEDENÍ STAVBY

±0,000 = 239,6 m.n.m. Bpv

ARCHITEKT ING.ARCH.P.GOTTWALD	ZODP.PROJEKTANT ING.M.OŠŤÁDAL	PROJEKTANT ING. PETR VALEČEK BC. MARTIN JAŠEK	STYLE STUDIO s.r.o. Újezd 2175/9a, 796 01 Prostějov IČ: 485 32 894 DIČ: CZ485328 94
INVESTOR : Fakultní nemocnice Olomouc, I. P. Pavlova 185/6, 779 00 Olomouc			
MÍSTO STAVBY : parc.č.132/97,132/98,132/99,132/100,132/120,st.2252, k.ú. Nová Ulice [710717], Olomouc			
AKCE : STAVEBNÍ POVOLENÍ Novostavba budovy "G" parc.č. 132/97,132/98,132/99,132/100,132/120,st.2252, k.ú. Nová Ulice [710717], Olomouc			
OBSAH : Přípojka vody Podélný profil vodovodní přípojky			

VÝTISK Č.		
FORMÁT	900x297 mm	
STUPEŇ	ZSPD-DSPS	
ARCH. Č.	SS/2022/007/ZSPD	
DATUM	02/2023	
MĚŘÍTKO 1:75	Č. V. 01	

Příloha dle 499/2006 sb. v platném znění SO 06.