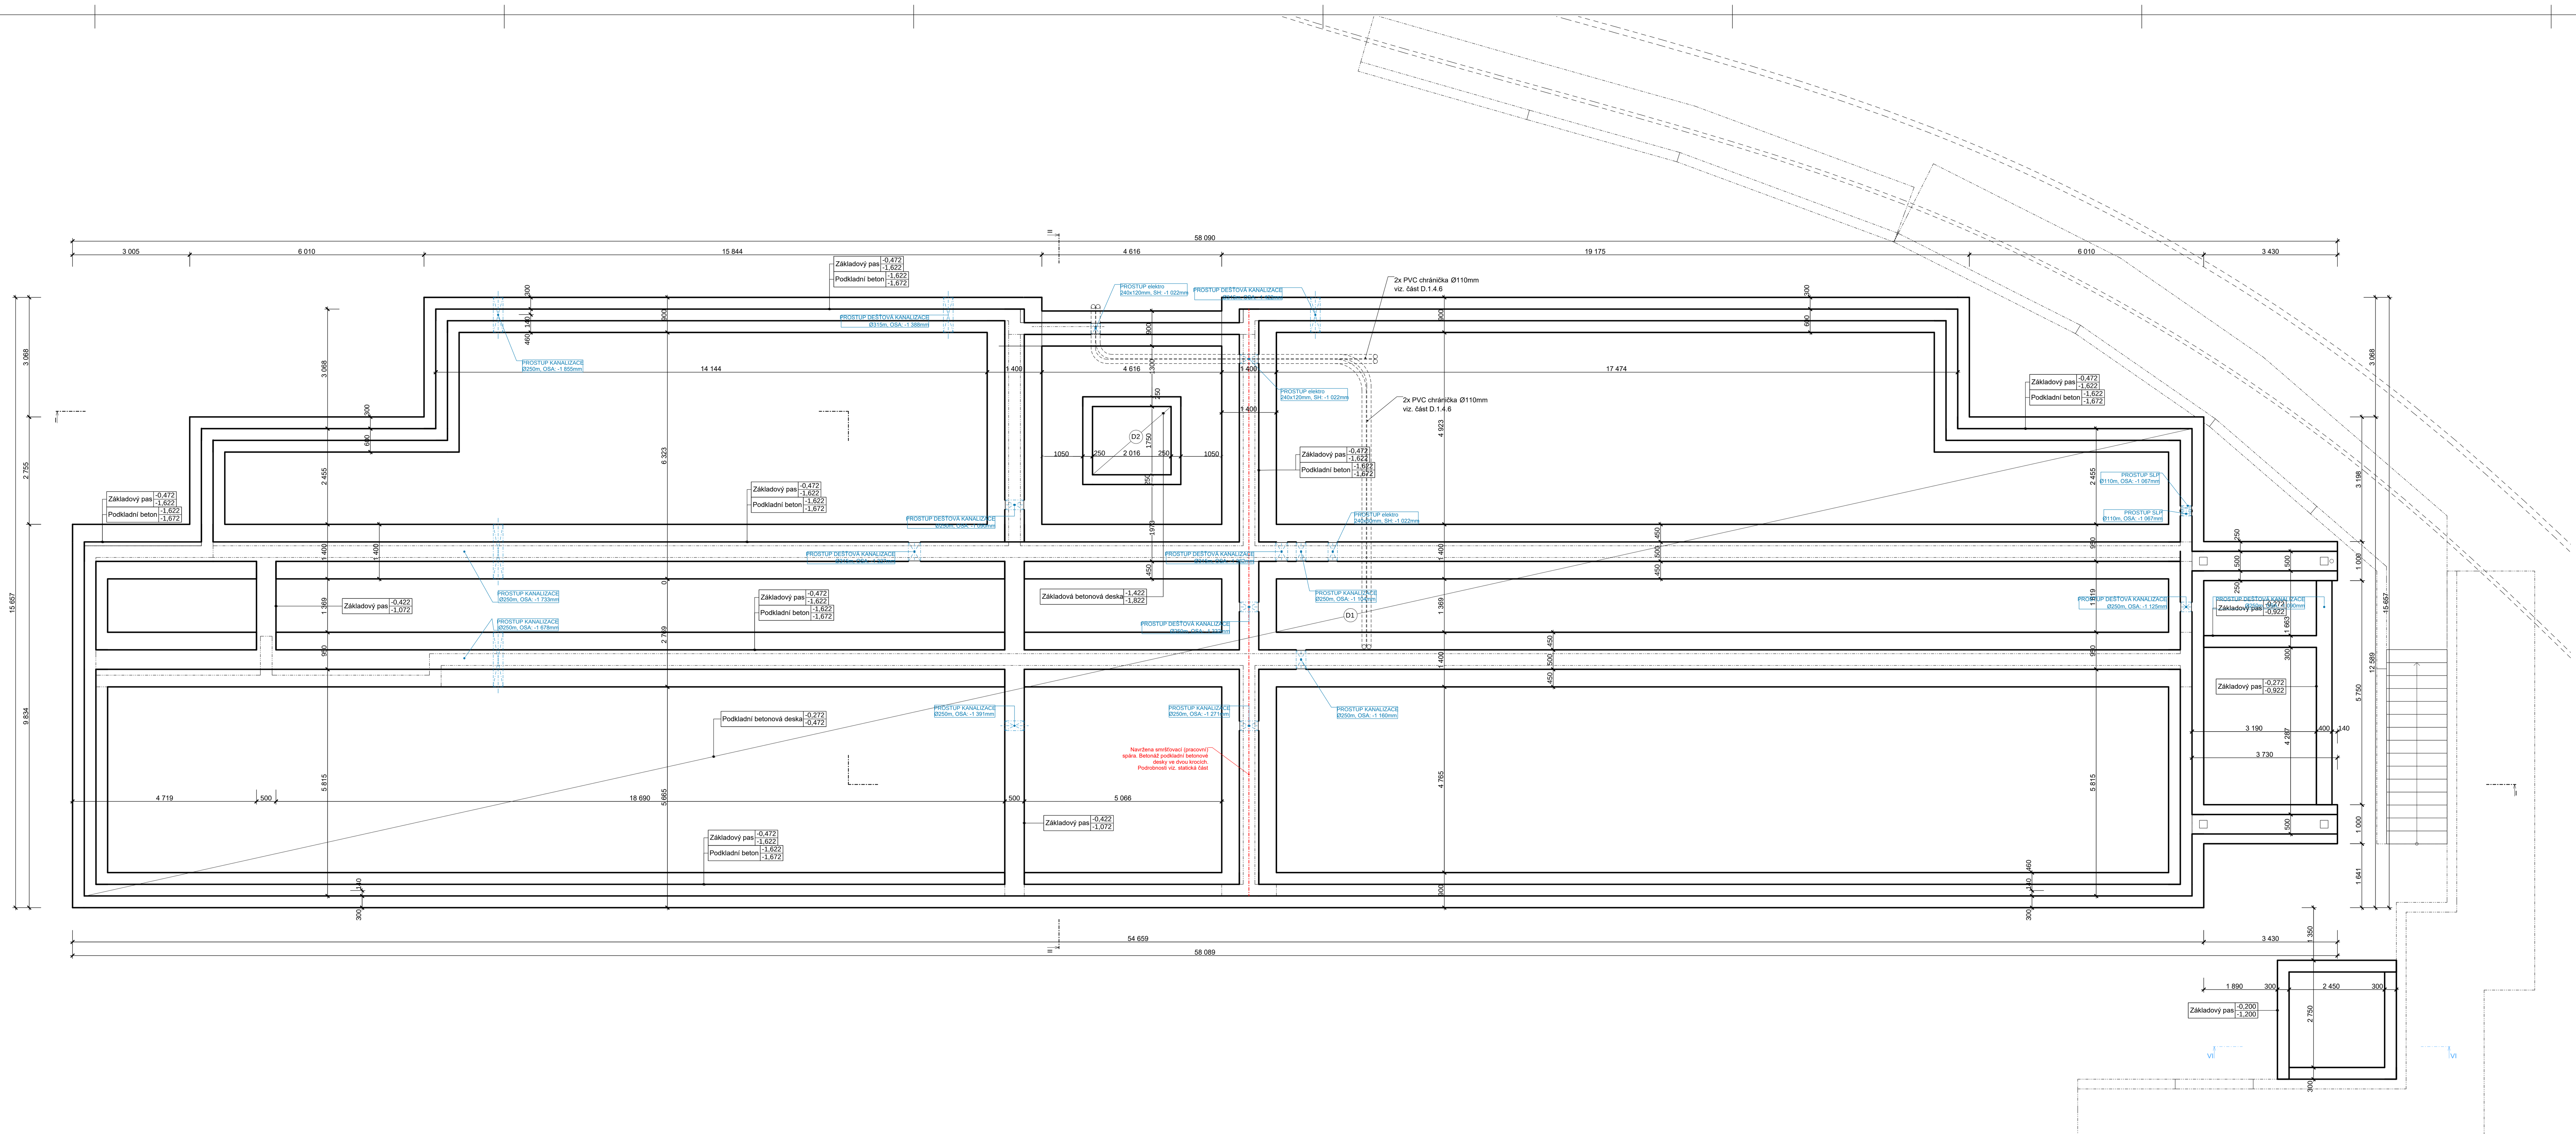

±0,000 = 239,6 m.n.m. Bpv

ARCHITEKT	ZODP.PROJEKTANT	PROJEKTANT	STYLE STUDIO s.r.o. Újezd 2175/9a, 796 01 Prostějov IČ: 485 32 894 DIČ: CZ48532894	VÝTISK Č.
ING.ARCH.P.GOTTWALD	ING.M.OŠŤÁDAL	LUKÁŠ KAMRÁD		
		ING. PETR BLAŽEK		

INVESTOR : Fakultní nemocnice Olomouc, I. P. Pavlova 185/6, 779 00 Olomouc

MÍSTO STAVBY parc.č.132/97,132/98,132/99,132/100,132/120,st.2252, k.ú. Nová Ulice [710717], Olomouc

AKCE : Novostavba budovy "G" parc.č. 132/97,132/98,132/99,132/100,132/120,st.2252, k.ú. Nová Ulice [710717], Olomouc

OBSAH : Architektonicko stavební řešení Půdorys základů

FORMÁT	1 580x594 mm
STUPEŇ	ZSPD+DSPS
ARCH. Č.	SS/2022/007/ZSPD
DATUM	02/2023
MĚŘÍTKO 1:50	Č. V. 02

Příloha dle 499/2006 sb. v platném znění D 1.1 b.