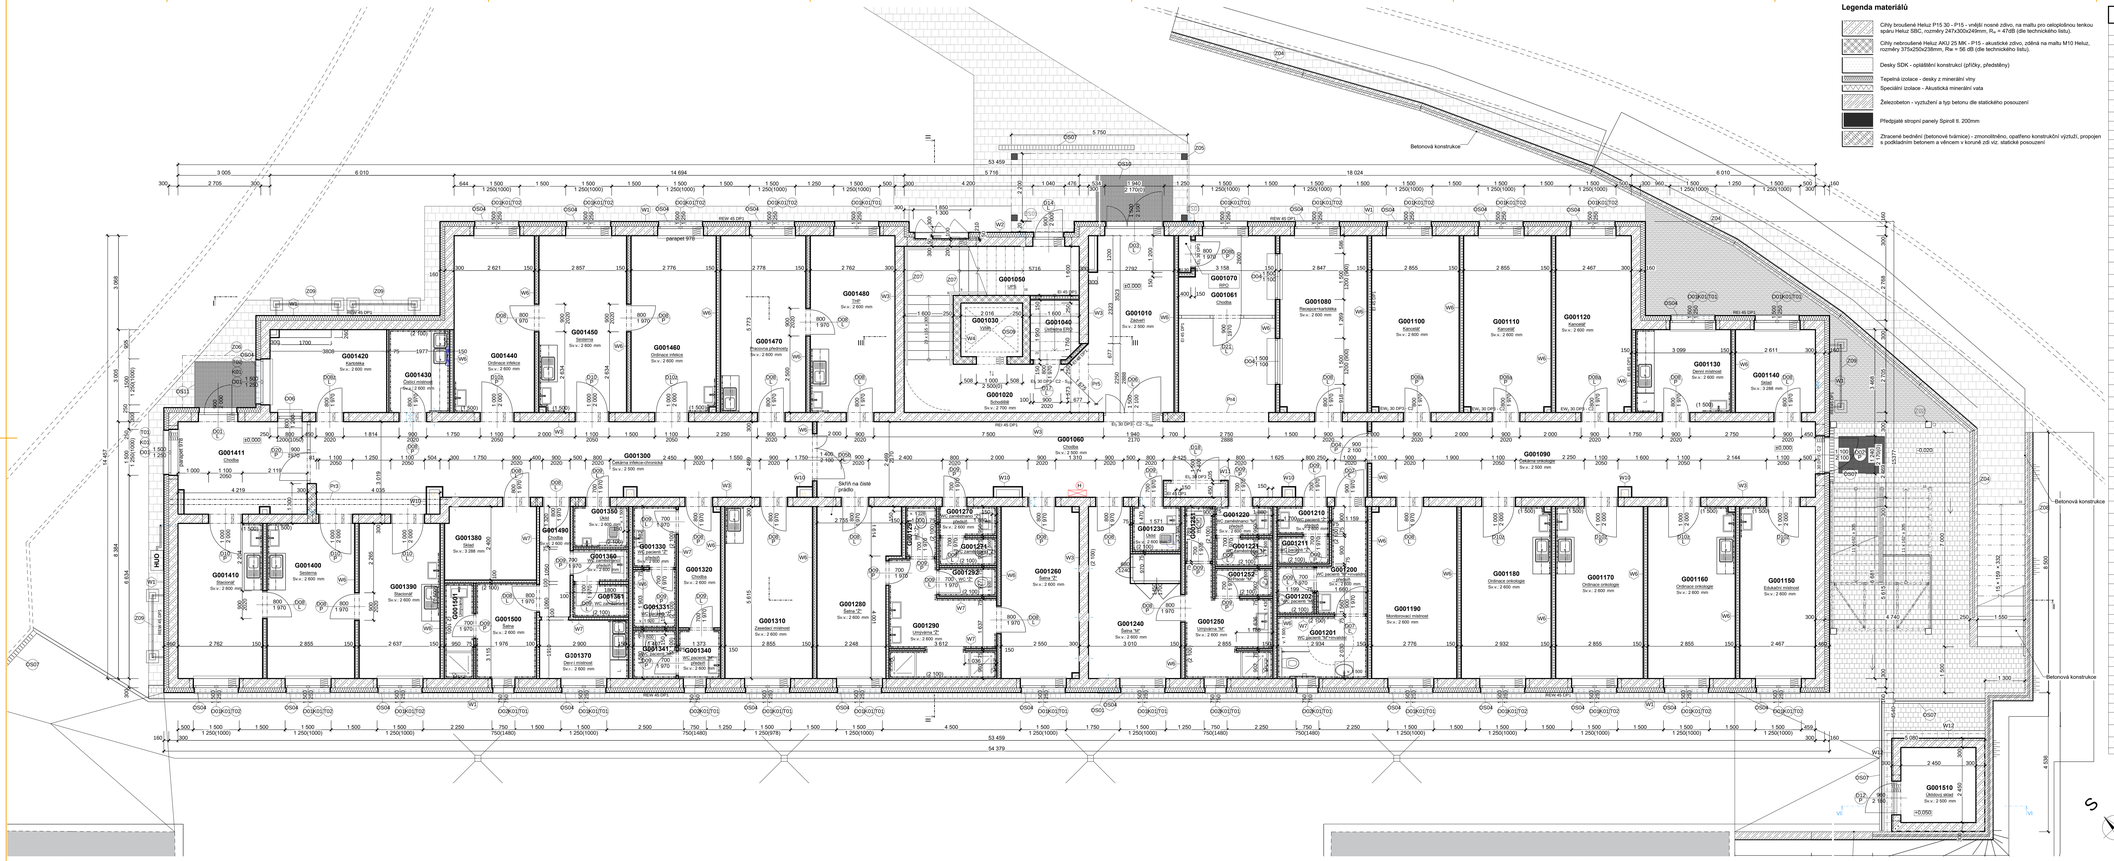

Legenda materiálů

- Cihly broušené Heluz P15 30 - P15 - vnější nosné zdivo, na maltu pro celoplošnou tenkou spáru Heluz SBC, rozměry 247x300x249mm, R_k = 47dB (dle technického listu).
- Cihly nebroušené Heluz AKU 25 MK - P15 - akustické zdivo, zděná na maltu M10 Heluz, rozměry 375x250x238mm, Rw = 56 dB (dle technického listu).
- Desky SDK - opláštění konstrukcí (příčky, předstěny)
- Tepelná izolace - desky z minerální vlny
- Speciální izolace - Akustická minerální vata
- Železobeton - vyztužení a typ betonu dle statického posouzení
- Předpjaté stropní panely Spiroll tl. 200mm
- Zřracené bednění (betonové trámce) - zmonolitněno, opatřeno konstrukční výztuží, propojen s podkladním betonem a věncem v koruně zdi viz. statické posouzení

Legenda místností

Ozn.	Název místnosti	Plocha (m2)	S.V.	Skladba	Nášlapná vrstva	Povrchová úprava zdí	Povrchová úprava stropu
G001010	Zádveří	16,20	2 500	F1	Vinyl	SDK	Kazetový podhled
G001020	Schodiště	10,20	2 700	F1	Vinyl	Omítka	Kazetový podhled
G001030	Výtah	3,53	0	-	-	Omítka	Betonový stropní panel
G001040	Ústředna ERO	3,02	3 288	F1	Vinyl	SDK	Betonový stropní panel
G001050	UPS	12,25	0	F1	Vinyl	SDK	Betonový stropní panel
G001060	Chodba	54,94	2 500	F1	Vinyl	SDK	Kazetový podhled
G001061	Chodba	7,56	2 500	F1	Vinyl	SDK	Kazetový podhled
G001070	RPO	0,60	3 288	F1	Vinyl	SDK	Betonový stropní panel
G001080	Recepce+kartotéka	16,44	2 600	F1	Vinyl	SDK	Kazetový podhled
G001090	Čekárna onkologie	38,69	2 500	F1	Vinyl	SDK	Kazetový podhled
G001100	Kancelář	16,44	2 600	F1	Vinyl	SDK	Kazetový podhled
G001110	Kancelář	16,44	2 600	F1	Vinyl	SDK	Kazetový podhled
G001120	Kancelář	14,20	2 600	F1	Vinyl	SDK	Kazetový podhled
G001130	Denní místnost	8,38	2 600	F1	Vinyl	SDK	Kazetový podhled
G001140	Sklad	7,06	3 288	F1	Vinyl	SDK	Betonový stropní panel
G001150	Edukační místnost	13,85	2 600	F1	Vinyl	SDK	Kazetový podhled
G001160	Ordinace onkologie	15,98	2 600	F1	Vinyl	SDK	Kazetový podhled
G001170	Ordinace onkologie	16,03	2 600	F1	Vinyl	SDK	Kazetový podhled
G001180	Ordinace onkologie	16,42	2 600	F1	Vinyl	SDK	Kazetový podhled
G001190	Monitorovací místnost	15,54	2 600	F1	Vinyl	SDK	Kazetový podhled
G001200	WC pacienti "M" + invalidní předsíň	5,12	2 600	F4	Keramická dlažba	Keramický obklad	Kazetový podhled
G001201	WC pacienti "M" + invalidní	6,02	2 600	F4	Keramická dlažba	Keramický obklad	Kazetový podhled
G001202	WC pacienti "M"	1,92	2 600	F4	Keramická dlažba	Keramický obklad	Kazetový podhled
G001210	WC pacienti "Ž" - předsíň	1,74	2 600	F4	Keramická dlažba	Keramický obklad	Kazetový podhled
G001211	WC pacienti "Ž"	1,45	2 600	F4	Keramická dlažba	Keramický obklad	Kazetový podhled
G001220	WC zaměstnanci "M" - předsíň	2,05	2 600	F4	Keramická dlažba	Keramický obklad	Kazetový podhled
G001221	WC zaměstnanci "M"	1,74	2 600	F4	Keramická dlažba	Keramický obklad	Kazetový podhled
G001230	Úklid	2,51	2 600	F4	Keramická dlažba	Keramický obklad	Kazetový podhled
G001240	Šatna "M"	12,76	2 600	F4	Keramická dlažba	Omítka+Malby Combi	Kazetový podhled
G001250	Umývárna "M"	8,62	2 600	F4	Keramická dlažba	Keramický obklad	Kazetový podhled
G001251	Umývárna "M" - WC	1,53	2 600	F4	Keramická dlažba	Keramický obklad	Kazetový podhled
G001252	Umývárna "M" - pisoár	1,70	2 600	F4	Keramická dlažba	Keramický obklad	Kazetový podhled
G001260	Šatna "Ž"	14,23	2 600	F4	Vinyl	Omítka+Malby Combi	Kazetový podhled
G001270	WC zaměstnanci "Ž" - předsíň	2,05	2 600	F4	Keramická dlažba	Keramický obklad	Kazetový podhled
G001271	WC zaměstnanci "Ž"	1,56	2 600	F4	Keramická dlažba	Keramický obklad	Kazetový podhled
G001280	Šatna "Ž"	13,51	2 600	F4	Vinyl	Omítka+Malby Combi	Kazetový podhled
G001290	Umývárna "Ž"	11,24	2 600	F4	Keramická dlažba	Keramický obklad	Kazetový podhled
G001291	Umývárna "Ž" - WC	1,49	2 600	F4	Keramická dlažba	Keramický obklad	Kazetový podhled
G001292	Umývárna "Ž" - WC	1,74	2 600	F4	Keramická dlažba	Keramický obklad	Kazetový podhled
G001300	Čekárna infekce-chronická	44,80	2 500	F1	Vinyl	SDK	Kazetový podhled
G001310	Zasedací místnost	16,03	2 600	F1	Vinyl	SDK	Kazetový podhled
G001320	Chodba	5,39	2 600	F4	Keramická dlažba	Keramický obklad	Kazetový podhled
G001330	WC pacienti "Ž" - předsíň	2,79	2 600	F4	Keramická dlažba	Keramický obklad	Kazetový podhled
G001331	WC pacienti "Ž"	2,52	2 600	F4	Keramická dlažba	Keramický obklad	Kazetový podhled
G001340	WC pacienti "M" - předsíň	2,28	2 600	F4	Keramická dlažba	Keramický obklad	Kazetový podhled
G001341	WC pacienti "M"	2,01	2 600	F4	Keramická dlažba	Keramický obklad	Kazetový podhled
G001350	Úklid	2,27	2 600	F4	Keramická dlažba	Keramický obklad	Kazetový podhled
G001360	WC zaměstnanci - předsíň	1,80	2 600	F4	Keramická dlažba	Keramický obklad	Kazetový podhled
G001361	WC zaměstnanci	1,82	2 600	F4	Keramická dlažba	Keramický obklad	Kazetový podhled
G001370	Denní místnost	5,24	2 600	F1	Vinyl	SDK	Kazetový podhled
G001380	Sklad	7,36	3 288	F1	Vinyl	SDK	Betonový stropní panel
G001390	Stacionář	13,48	2 600	F1	Vinyl	SDK	Kazetový podhled
G001400	Sestersna	14,46	2 600	F1	Vinyl	SDK	Kazetový podhled
G001410	Stacionář	14,10	2 600	F1	Vinyl	SDK	Kazetový podhled
G001411	Chodba	13,10	2 600	F1	Vinyl	SDK	Kazetový podhled
G001420	Kartotéka	9,78	2 600	F4	Keramická dlažba	Keramický obklad	Kazetový podhled
G001430	Čistící místnost	5,35	2 600	F4	Keramická dlažba	Keramický obklad	Kazetový podhled
G001440	Ordinace infekce	15,13	2 600	F1	Vinyl	SDK	Kazetový podhled
G001450	Sestersna	16,45	2 600	F1	Vinyl	SDK	Kazetový podhled
G001460	Ordinace infekce	16,02	2 600	F1	Vinyl	SDK	Kazetový podhled
G001470	Pracovna přednosty	16,04	2 600	F1	Vinyl	SDK	Kazetový podhled
G001480	THP	15,95	2 600	F1	Vinyl	SDK	Kazetový podhled
G001490	Chodba	3,60	2 600	F1	Vinyl	SDK	Kazetový podhled
G001500	Šatna	6,20	2 600	F4	Keramická dlažba	Keramický obklad	Kazetový podhled
G001501	Umývárna	2,89	2 600	F4	Keramická dlažba	Keramický obklad	Kazetový podhled
G001510	Úklidový sklad	6,3	2 500	F6	Keramická dlažba	Omítka+Malby Combi	Podhled Cetris
		681,37 m²					

TATO DOKUMENTACE SLOUŽÍ JAKO DOKUMENTACE ZMĚN A SKUTEČNÉHO PROVEDENÍ STAVBY

±0.000 = 239,6 m.n.m. Bpv

ARCHITEKT	ZODP. PROJEKTANT	PROJEKTANT	
ING.ARCH.F.GOTTWALD	ING.M.ŠTRÁDAL	LUKÁŠ KMÍNEK	VYTISK Č.

STYLE STUDIO s.r.o.
Úpoot 217/34, 746 01 Opava-Kateřinky
IČO: 60 72 69 84
DIČ: CZ48253094

INVESTOR: Fakultní nemocnice Olomouc, I. P. Pavlova 185/6, 779 00 Olomouc

MÍSTO STAVBY: parc.č. 132/97, 132/98, 132/99, 132/100, 132/101,132/102, 132/104, 132/105, 132/106, 132/108, 132/109, 132/110, 132/112, 132/113, 132/114, 132/151,