Legenda materiálů

- Cihly broušené Heluz P15.30 - P15 - vnější nosné zdivo, na maltu pro celoplošnou tenkou spáru Heluz BBC, rozměry 247x300x249mm, R_w = 47dB (dle technického listu).
- Cihly nebroušené Heluz AKU 25 MK - P15 - akustické zdivo, zděná na maltu M10 Heluz, rozměry 375x250x238mm, Rw = 56 dB (dle technického listu).
- Desky SDK - opláštění konstrukcí (příčky, předstěny)
- Tepelná izolace - desky z minerální vlny
- Speciální izolace - Akustická minerální vata
- Cihly nebroušené Heluz 20 - P10 - atikové zdivo, na maltu M10 Heluz, rozměry 497x250x238mm, Rw = 49 dB (dle technického listu).

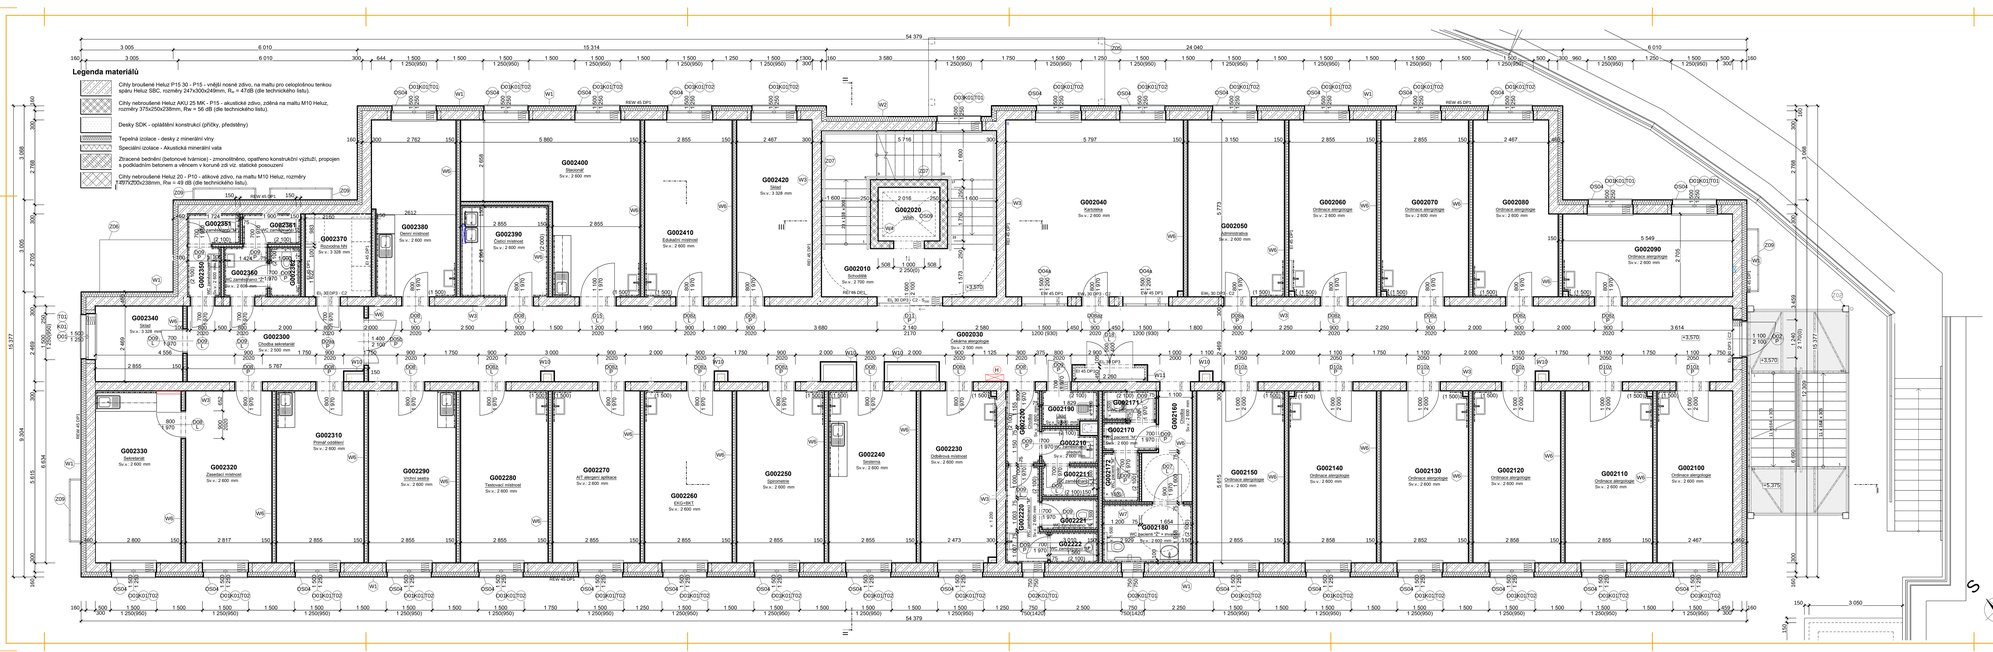

Legenda místností

Ozn.	Název místnosti	Plocha (m2)	S.V.	Skladba	Nášlapná vrstva	Povrchová úprava zdí	Povrchová úprava stropu
G002010	Schodiště	25,97	2 700	F2	Vinyl	Omítka	Kazetový podhled
G002020	Výtah	3,53	0	-		Omítka	Betonový stropní panel
G002030	Čekárna alergologie	113,3	2 500	F2	Vinyl	SDK	Kazetový podhled
G002040	Kartotéka	33,43	2 600	F2	Vinyl	SDK	Kazetový podhled
G002050	Administrativa	18,19	2 600	F2	Vinyl	SDK	Kazetový podhled
G002060	Ordinace alergologie	16,45	2 600	F2	Vinyl	SDK	Kazetový podhled
G002070	Ordinace alergologie	16,45	2 600	F2	Vinyl	SDK	Kazetový podhled
G002080	Ordinace alergologie	15,08	2 600	F2	Vinyl	SDK	Kazetový podhled
G002090	Ordinace alergologie	14,98	2 600	F2	Vinyl	SDK	Kazetový podhled
G002100	Ordinace alergologie	13,85	2 600	F2	Vinyl	SDK	Kazetový podhled
G002110	Ordinace alergologie	15,99	2 600	F2	Vinyl	SDK	Kazetový podhled
G002120	Ordinace alergologie	16,05	2 600	F2	Vinyl	SDK	Kazetový podhled
G002130	Ordinace alergologie	15,98	2 600	F2	Vinyl	SDK	Kazetový podhled
G002140	Ordinace alergologie	16,01	2 600	F2	Vinyl	SDK	Kazetový podhled
G002150	Ordinace alergologie	16,03	2 600	F2	Vinyl	SDK	Kazetový podhled
G002160	Chodba	9,00	2 600	F5	Vinyl	SDK	Kazetový podhled
G002170	WC pacienti "M" předsíň	1,72	2 600	F5	Keramická dlažba	Keramický obklad	Kazetový podhled
G002171	WC pacienti "M" WC	1,52	2 600	F5	Keramická dlažba	Keramický obklad	Kazetový podhled
G002172	WC pacienti "M" předsíň	1,75	2 600	F5	Keramická dlažba	Keramický obklad	Kazetový podhled
G002180	WC pacienti "Ž" + invalidní	5,19	2 600	F5	Keramická dlažba	Keramický obklad	Kazetový podhled
G002190	Úklid	2,07	2 600	F5	Keramická dlažba	Keramický obklad	Kazetový podhled
G002200	Chodba	2,68	2 600	F5	Keramická dlažba	Keramický obklad	Kazetový podhled
G002210	WC zaměstnanci "Ž" předsíň	1,88	2 600	F5	Keramická dlažba	Keramický obklad	Kazetový podhled
G002211	WC zaměstnanci "Ž"	1,68	2 600	F5	Keramická dlažba	Keramický obklad	Kazetový podhled
G002220	WC zaměstnanci "M" předsíň	3,81	2 600	F5	Keramická dlažba	Keramický obklad	Kazetový podhled
G002221	WC zaměstnanci "M" WC	1,68	2 600	F5	Keramická dlažba	Keramický obklad	Kazetový podhled
G002222	WC zaměstnanci "M" předsíň	1,47	2 600	F5	Keramická dlažba	Keramický obklad	Kazetový podhled
G002230	Odběrová místnost	13,36	2 600	F2	Vinyl	SDK	Kazetový podhled
G002260	EKG+SKT	16,03	2 600	F2	Vinyl	SDK	Kazetový podhled
G002280	Testovací místnost	16,03	2 600	F2	Vinyl	SDK	Kazetový podhled
G002300	Chodba sekretariát	14,59	2 600	F2	Vinyl	SDK	Kazetový podhled
G002320	Zasedací místnost	15,78	2 600	F2	Vinyl	SDK	Kazetový podhled
G002330	Sekretariát	15,62	2 600	F2	Vinyl	SDK	Kazetový podhled
G002340	Sklad	7,05	3 328	F2	Vinyl	SDK	Betonový stropní panel
G002350	WC zaměstnanci "Ž" předsíň	2,07	2 600	F5	Keramická dlažba	Keramický obklad	Kazetový podhled
G002351	WC zaměstnanci "Ž" WC	1,55	2 600	F5	Keramická dlažba	Keramický obklad	Kazetový podhled
G002360	WC zaměstnanci "Ž" předsíň	2,59	2 600	F5	Keramická dlažba	Keramický obklad	Kazetový podhled
G002361	WC zaměstnanci "Ž" WC	1,87	2 600	F5	Keramická dlažba	Keramický obklad	Kazetový podhled
G002362	WC zaměstnanci "Ž" WC	1,53	2 600	F5	Keramická dlažba	Keramický obklad	Kazetový podhled
G002370	Rozvodna NN	6,05	3 328	F2	Vinyl	SDK	Betonový stropní panel
G002380	Denní místnost	15,51	2 600	F2	Vinyl	SDK	Kazetový podhled
G002390	Čistící místnost	8,46	2 600	F5	Keramická dlažba	Keramický obklad	Kazetový podhled
G002400	Stacionář	24,47	2 600	F2	Vinyl	SDK	Kazetový podhled
G002410	Edukační místnost	16,48	2 600	F2	Vinyl	SDK	Kazetový podhled
G002420	Sklad	14,24	3 328	F2	Vinyl	SDK	Betonový stropní panel
	celkem	1 654,17					

TATO DOKUMENTACE SLOUŽÍ JAKO DOKUMENTACE ZMĚN A SKUTEČNÉHO PROVEDENÍ STAVBY

±0,000 = 239,6 m.n.m. Bpv

ARCHITEKT ING.ARCH.P.GOTTWALD	ZODP.PROJEKTANT ING.M.ŠÚTOVÁ	PROJEKTANT LUKÁŠ KAMÁRÁŠ	STYLE STUDIO s.r.o. Sport 317/3a, 746 01 Hlavnoškolní IČ: 489 32 694 DIČ: CZ48932694
INVESTOR :	Fakultní nemocnice Olomouc, I. P. Pavlova 185/6, 779 00 Olomouc		
MÍSTO STAVBY	pers.č.1329/1,1329/8,1329/9,1329/10,1329/12,1329/13,1329/14,2252, k.ú. Nová Ulice [710717], Olomouc		
	pers.č. 1329/1,1329/8,1329/9,1329/10,1329/12,1329/13,1329/14,2252, k.ú. Nová Ulice [710717], Olomouc		STUPEŇ ZSPD-DSPS
			ARCH. Č. 5312/2007/ZSPD
OBSAH :	Architektonicko stavební řešení Půdorysy 2.NP		DATUM 02/2023
			MĚŘÍTKO 1:50 Č. V. 03

Příloha dle 499/2006 sb. v platném znění D 1.1 b.