Legenda materiálů

- Cihly broušené Heluz P15 30 - P15 - vnější nosné zdivo, na maltu pro celoplošnou tenkou spáru Heluz SBC, rozměry 247x300x249mm, R_e = 47dB (dle technického listu).
- Cihly nebroušené Heluz AKU 25 MK - P15 - akustické zdivo, zděná na maltu M10 Heluz, rozměry 375x250x238mm, Rw = 56 dB (dle technického listu).
- Desky SDK - opláštění konstrukcí (příčky, předsklony)
- Tepelná izolace - desky z minerální vlny
- Speciální izolace - Akustická minerální vata
- Cihly nebroušené Heluz 20 - P10 - stěrové zdivo, na maltu M10 Heluz, rozměry 497x250x238mm, Rw = 49 dB (dle technického listu).

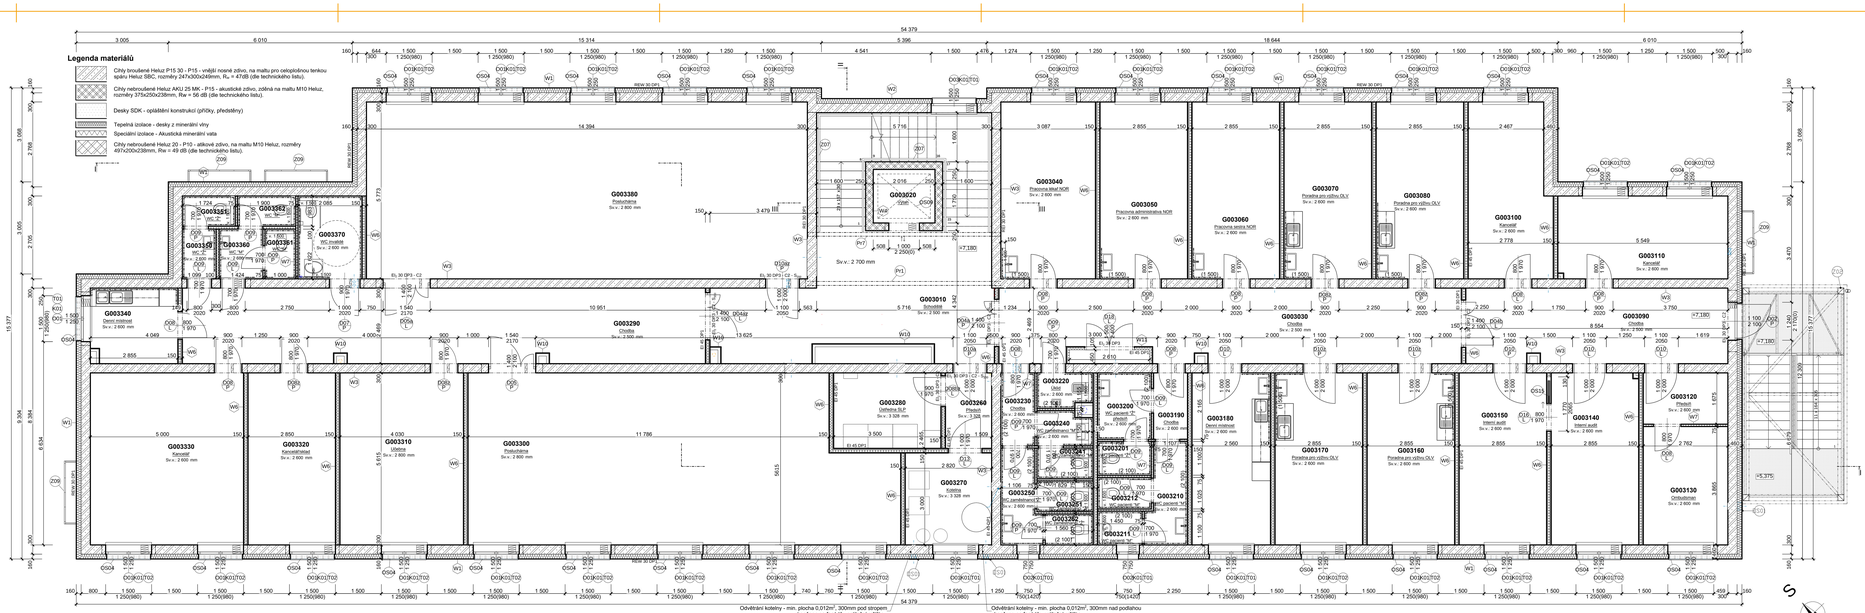

Legenda místností

Ozn.	Název místnosti	Plocha (m2)	S.V.	Skladba	Nášlapná vrstva	Povrchová úprava zdí	Povrchová úprava stropu
G003010	Schodiště	47,45	2 500	F2	Vinyl	Omítka	Kazetový podhled
G003020	Vstup	3,53	0			Omítka	Betonový stropní panel
G003030	Chodba	38,14	2 500	F2	Vinyl	SDK	Kazetový podhled
G003040	Pracovna lékař NOR	17,56	2 600	F2	Vinyl	SDK	Kazetový podhled
G003050	Pracovna administrativa NOR	16,48	2 600	F2	Vinyl	SDK	Kazetový podhled
G003060	Pracovna sestra NOR	16,48	2 600	F2	Vinyl	SDK	Kazetový podhled
G003070	Poradna pro výživu OLV	16,48	2 600	F2	Vinyl	SDK	Kazetový podhled
G003080	Poradna pro výživu OLV	16,48	2 600	F2	Vinyl	SDK	Kazetový podhled
G003090	Chodba	22,64	2 500	F2	Vinyl	SDK	Kazetový podhled
G003100	Kancelář	15,08	2 600	F2	Vinyl	SDK	Kazetový podhled
G003110	Kancelář	14,97	2 600	F2	Vinyl	SDK	Kazetový podhled
G003120	Předsíň	4,63	2 600	F2	Vinyl	SDK	Kazetový podhled
G003130	Ordinéřman	10,68	2 600	F2	Vinyl	SDK	Kazetový podhled
G003140	Interní audit	15,99	2 600	F2	Vinyl	SDK	Kazetový podhled
G003150	Interní audit	16,03	2 600	F2	Vinyl	SDK	Kazetový podhled
G003160	Poradna pro výživu OLV	16,03	2 600	F2	Vinyl	SDK	Kazetový podhled
G003170	Poradna pro výživu OLV	16,03	2 600	F2	Vinyl	SDK	Kazetový podhled
G003180	Denní místnost	14,37	2 600	F2	Vinyl	SDK	Kazetový podhled
G003190	Chodba	2,40	2 600	F5	Keramická dlažba	Keramický obklad	Kazetový podhled
G003200	WC pacient "Ž" - předsíň	3,79	2 600	F5	Keramická dlažba	Keramický obklad	Kazetový podhled
G003210	WC pacient "Ž"	3,81	2 600	F5	Keramická dlažba	Keramický obklad	Kazetový podhled
G003330	Kancelář	28,08	2 600	F2	Vinyl	SDK	Kazetový podhled
G003340	Denní místnost	6,90	2 600	F2	Vinyl	SDK	Kazetový podhled
G003350	WC "Ž" - předsíň	1,94	2 600	F5	Keramická dlažba	Keramický obklad	Kazetový podhled
G003351	WC "Ž"	1,55	2 600	F5	Keramická dlažba	Keramický obklad	Kazetový podhled
G003360	WC "M" - předsíň	2,59	2 600	F5	Keramická dlažba	Keramický obklad	Kazetový podhled
G003361	WC "M"	3,47	2 600	F5	Keramická dlažba	Keramický obklad	Kazetový podhled
G003362	WC "M"	3,72	2 600	F5	Keramická dlažba	Keramický obklad	Kazetový podhled
G003370	WC invalidé	5,64	2 600	F5	Keramická dlažba	Keramický obklad	Kazetový podhled
G003380	Prostorhama	83,10	2 800	F2	Vinyl	SDK	Kazetový podhled
		667,7 m²					

TATO DOKUMENTACE SLOUŽÍ JAKO DOKUMENTACE ZMĚN A SKUTEČNÉHO PROVEDENÍ STAVBY

±0,000 = 239,6 m.n.m. Bpv

ARCHITEKT ING.ARCH.P.GOTTWALD	ZODP.PROJEKTANT ING.M.ŠOŤÁLOVÁ	PROJEKTANT LUKÁŠ KAMÁŘÍK	STYLE STUDIO s.r.o. Gorkij 217/Dita, 796 01 Prostějov IČ: 489 32 694 DIČ: CZ48532694
INVESTOR :	Fakulta rehenicka Olomouc, L.P. Pavlova 1858, 779 00 Olomouc		VÝTISK Č.
MÍSTO STAVBY	pers.č. 1325/7,1325/8,1329/8,1328/10,1327/10,1410/1,1325/1,1410/2,1325/3,1410/3,1325/2,1325/4,1325/5,1325/6,1329/7,1329/9,1328/11,1327/11,1410/4,1410/5,1410/6,1410/7,1410/8,1410/9,1410/10,1410/11,1410/12,1410/13,1410/14,1410/15,1410/16,1410/17,1410/18,1410/19,1410/20,1410/21,1410/22,1410/23,1410/24,1410/25,1410/26,1410/27,1410/28,1410/29,1410/30,1410/31,1410/32,1410/33,1410/34,1410/35