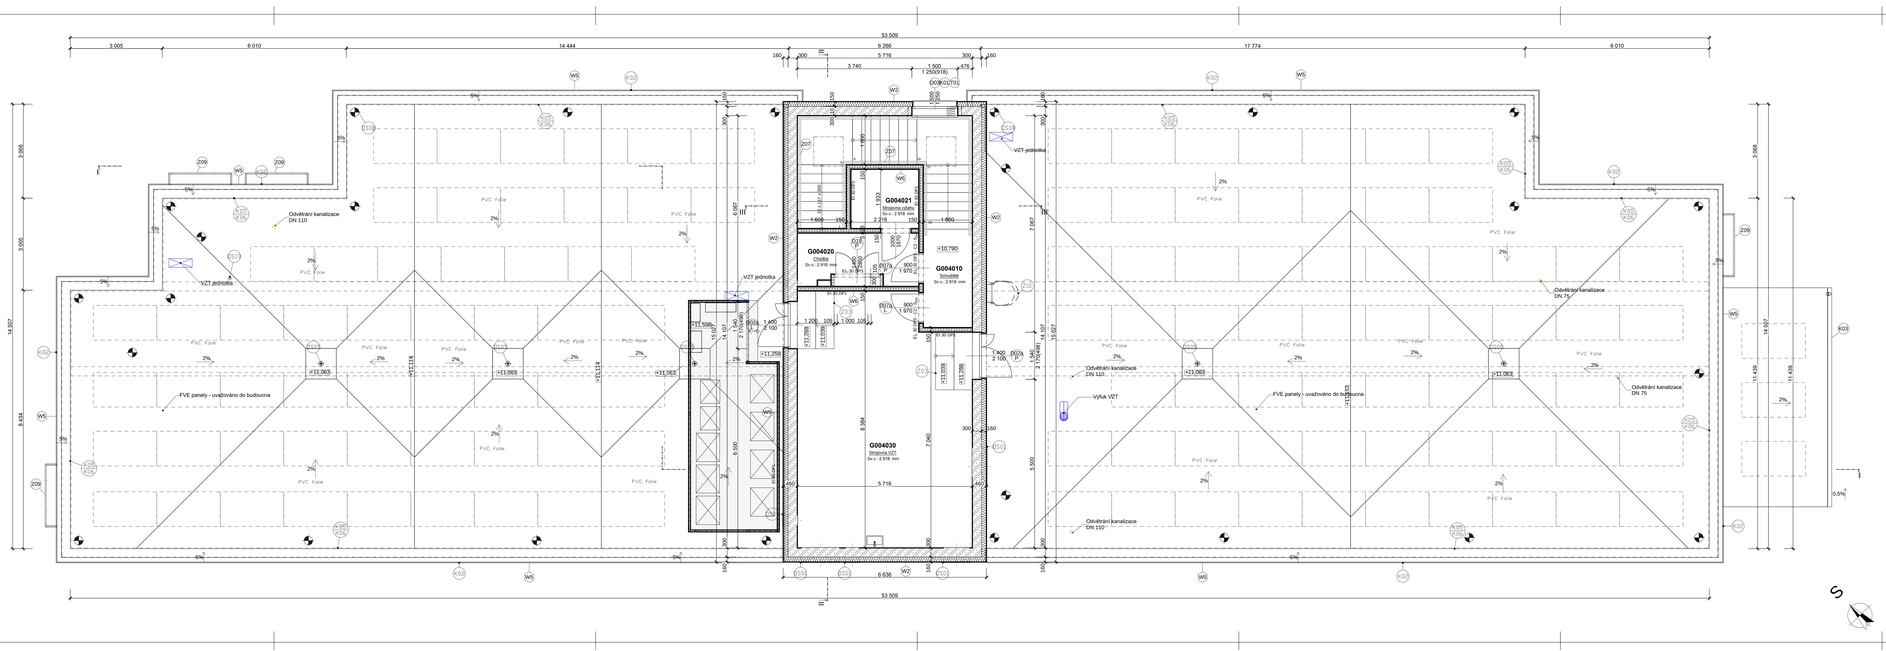

Legenda místností

Opn.	Název místnosti	Plocha (m2)	S.V.	Skladba	Nášlapná vrstva	Povrchová úprava zdí	Povrchová úprava stropu
G004010	Schodiště	21,24	2 918	F2	Vinyl	SDK	Betonový stropní panel
G004020	Chodba	6,20	2 918	F5	Keramická dlažba	SDK	Betonový stropní panel
G004021	Strojovna výtahu	4,28	2 918	F5	Keramická dlažba	SDK	Betonový stropní panel
G004030	Strojovna VZT	45,57	2 918	F5	Keramická dlažba	SDK	Betonový stropní panel
		N.Ř m²					

Legenda materiálů

- Cihly broušené Heluz P15 30 - P15 - vnější nosné zdivo, na maltu pro celoplošnou tenkou spáru Heluz SBC, rozměry 247x300x249mm, R_w = 47dB (dle technického listu).
- Cihly nebroušené Heluz AKU 25 MK - P15 - akustické zdivo, zděná na maltu M10 Heluz, rozměry 375x250x238mm, Rw = 56 dB (dle technického listu).
- Desky SDK - opláštění konstrukcí (příčky, předstěny)
- Tepelná izolace - desky z minerální vlny
- Speciální izolace - Akustická minerální vata

TATO DOKUMENTACE SLOUŽÍ JAKO DOKUMENTACE ZMĚN A SKUTEČNÉHO PROVEDENÍ STAVBY

±0,000 = 239,6 m.n.m. Bpv

ARCHITEKT ING.ARCH.P.GOTTWALD	ZODP.PROJEKTANT ING.M.ČEŠÍCHAL	PROJEKTANT LUKÁŠ KAMRÁD	STYLE STUDIO s.r.o. Úprkova 2177/24a, 796 01 Prostějov IČ: 489 32 894 DIČ: CZ48932894	VÝTISK Č.
		ING. PETR SLAŽÁK		
MÍSTO STAVBY: parc.č.1329/7,1329/8,1329/9,1329/10,1321/20 a 2253, k.ú. Nová Ulice (710717), Olomouc				
			STUPEŇ	ZSPD-DSPS
parc.č. 1329/7,1329/8,1329/9,1329/10,1321/20 a 2253, k.ú. Nová Ulice (710717), Olomouc			ARCH. Č.	55/2022/007/ZSPD
OBSAH : Architektonicko stavební řešení Půdorysy 4.NP			DATUM	02/2023
			MĚŘÍTKO 1:50	Č. V. 06

Příloha dle 499/2006 sb. v plném znění D 1.1 S.