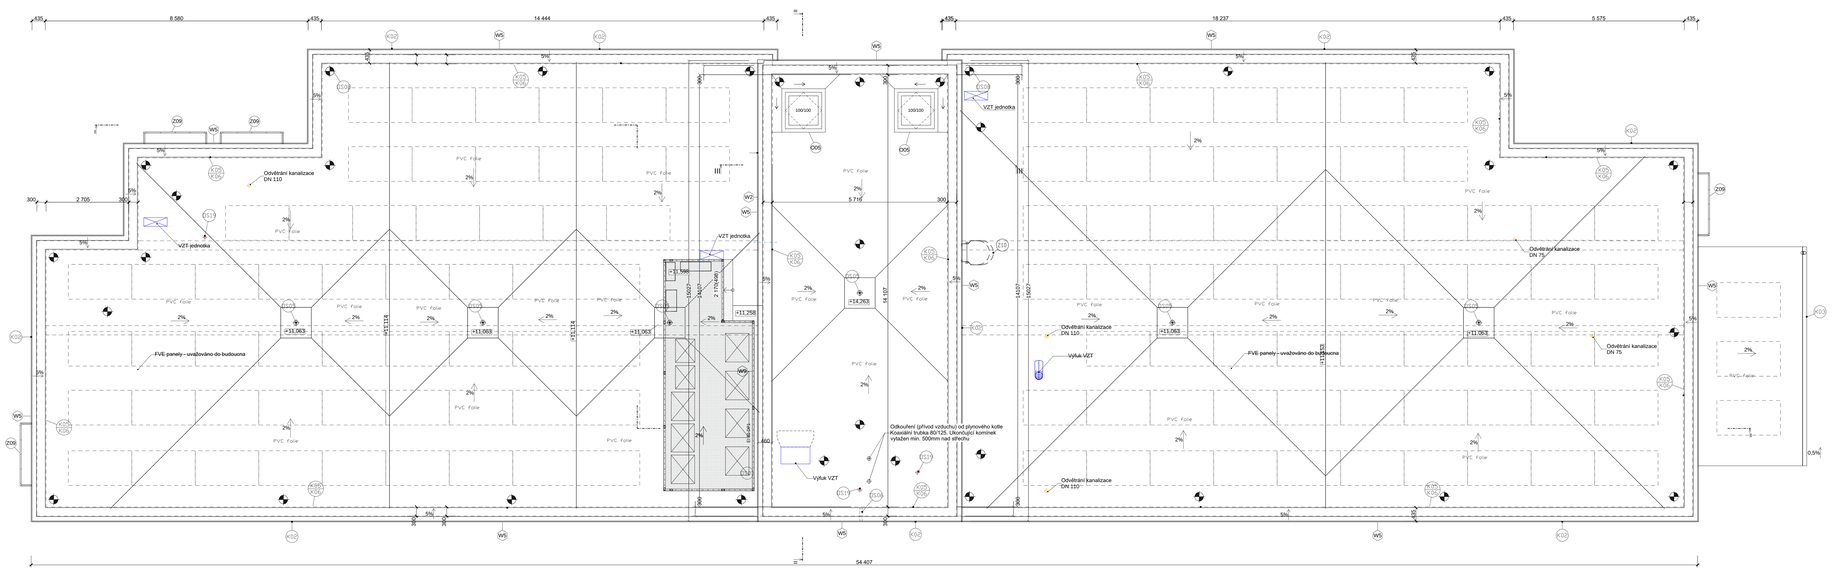

TATO DOKUMENTACE SLOUŽÍ JAKO DOKUMENTACE ZMĚN A SKUTEČNÉHO PROVEDENÍ STAVBY

±0,000 = 239,6 m.n.m. Bpv

ARCHITEKT	ZODP. PROJEKTANT	PROJEKTANT		VÝTISK Č.
ING.ARCH.P.GOTTWALD	ING.M.ČEŠÍGAL	LUKÁŠ KAMRAD	STYLE STUDIO s.r.o. Úprkova 778/19, 796 01 Prostějov IČ: 489 32 694 DIČ: CZ48532694	
		ING. PETR SLAŽÁK		
INVESTOR : Fakultní nemocnice Olomouc, I. P. Pavlova 185/6, 779 00 Olomouc				
MÍSTO STAVBY parc.č.1329/7,1329/8,1329/9,1321/10,1321/12,1321/13,1321/14,2253, k.ú. Nová Ulice (710717), Olomouc				
NÁZEV Novostavba budovy "D"			FORMÁT	1 500x420 mm
			STUPEŇ	ZSPD-DSPS
			zakázka Č.	5312022/007/ZSPD
OBSAH : Architektonicko stavební řešení Půdorys na střešní rovinu			DATUM	02/2023
			MĚŘÍTKO 1:50	Č. V. 07

Příloha dle 499/2006 sb. v plném znění D.1.1 S.