

Legenda místností


POZNAMKA





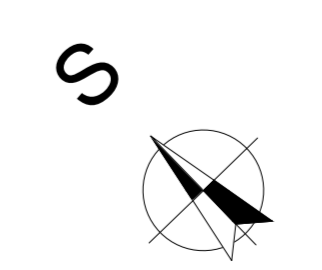

TATO DOKUMENTACE JE SOUČÁSTÍ DOKUMENTACE ŽENIA				a0.000 = 230,6 m.n.m. Bpiv	
SKUTEČNĚ PROVĚZENÉ STAVBY					
Měřítko 1:50					