POZNÁMKA


- podhledy omezující usazování prachu a umožňující snadné čištění
- obrátelné mokrou tkaninou a čistitelné vysavačem (odolnost proti vlhkosti)
- opakovaně rozebíratelný umožňující přístup k instalacím bez poškození konstrukce podhledu

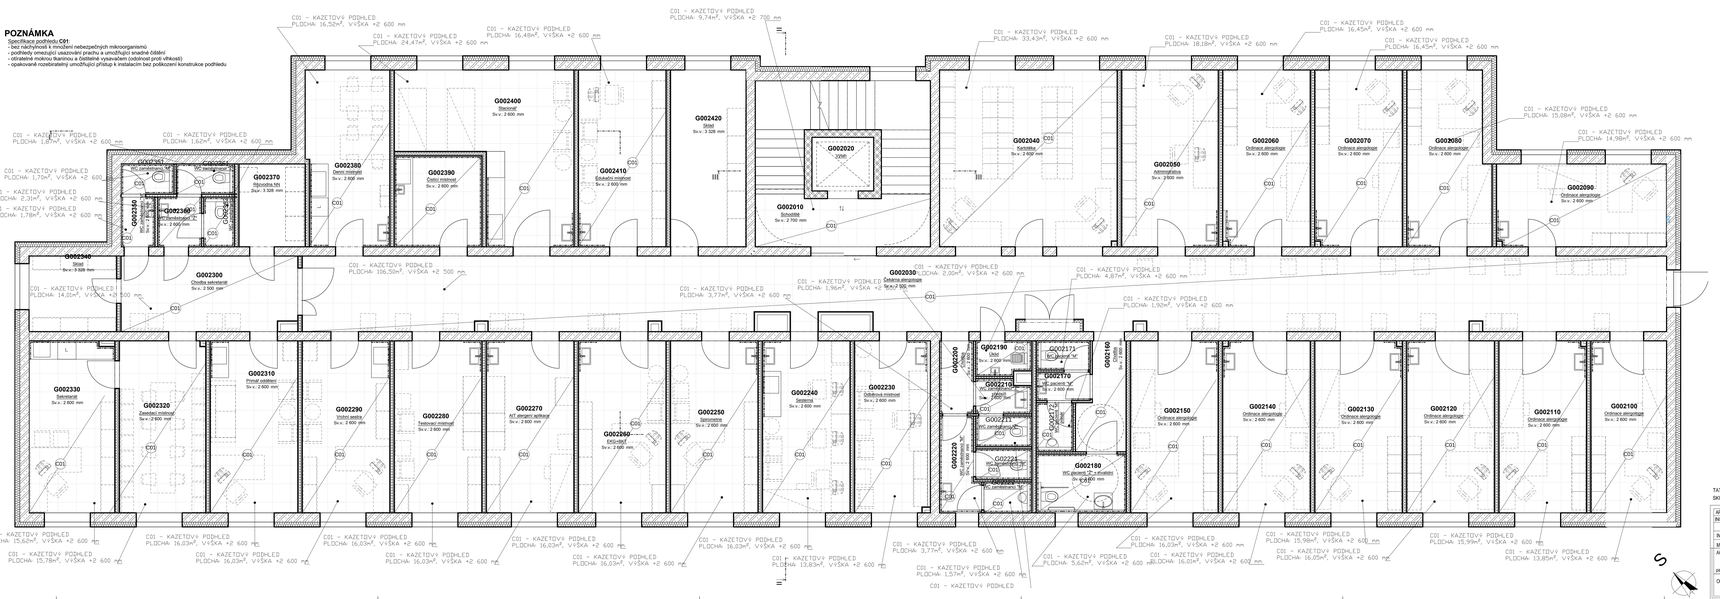

TATO DOKUMENTACE SLOUŽÍ JAKO DOKUMENTACE ZMĚN A SKUTEČNÉHO PROVEDENÍ STAVBY

±0,000 = 239,6 m.n.m. Bpv

ARCHITEKT	ZODP.PROJEKTANT	PROJEKTANT	STYLE STUDIO s.r.o. Lipová 2173/5a, 796 01 Prostějov IČ: 485 32 894 DIČ: CZ48532894	VYTISK Č.
ING.ARCH.P.ČOTTRALD	ING.M.ŽÁLSKÁ	LUKÁŠ KAMRÁD		
		ING. PETR BLÁŽEK		
INVESTOR : Fakultní nemocnice Olomouc, I. P. Pavlova 185/6, 779 00 Olomouc				
MÍSTO STAVBY: parc.č. 132/97,132/98,132/100,132/124,2252, k.ú. Nové Ulice [710717], Olomouc				
			STUPEŇ :	ZRP/D-DSPS
parc.č. 132/97,132/98,132/100,132/124,2252, k.ú. Nové Ulice [710717], Olomouc			AKČN. Č. :	55/2022/OR/ZRPD
OBSAH : Architektonicko stavební řešení Podhledy ZÁKP			DATUM :	02/2023
			MĚŘÍTKO : 1:50	Č. V. : 14

Příloha dle 499/2006 sb. v platném znění D.1.1 b.