POZNÁMKA

Specifikace podhledu **C01**:
- bez nachytávání a množení nebezpečných mikroorganismů
- podhledy omezující usazování prachu a umožňující snadné čištění
- otíratelné mokrou tkaninou a čištěním vysavačem (odolnost proti vlhkosti)
- opakovaná rozebratelnity umožňující přístup k instalacím bez poškození konstrukce podhledu

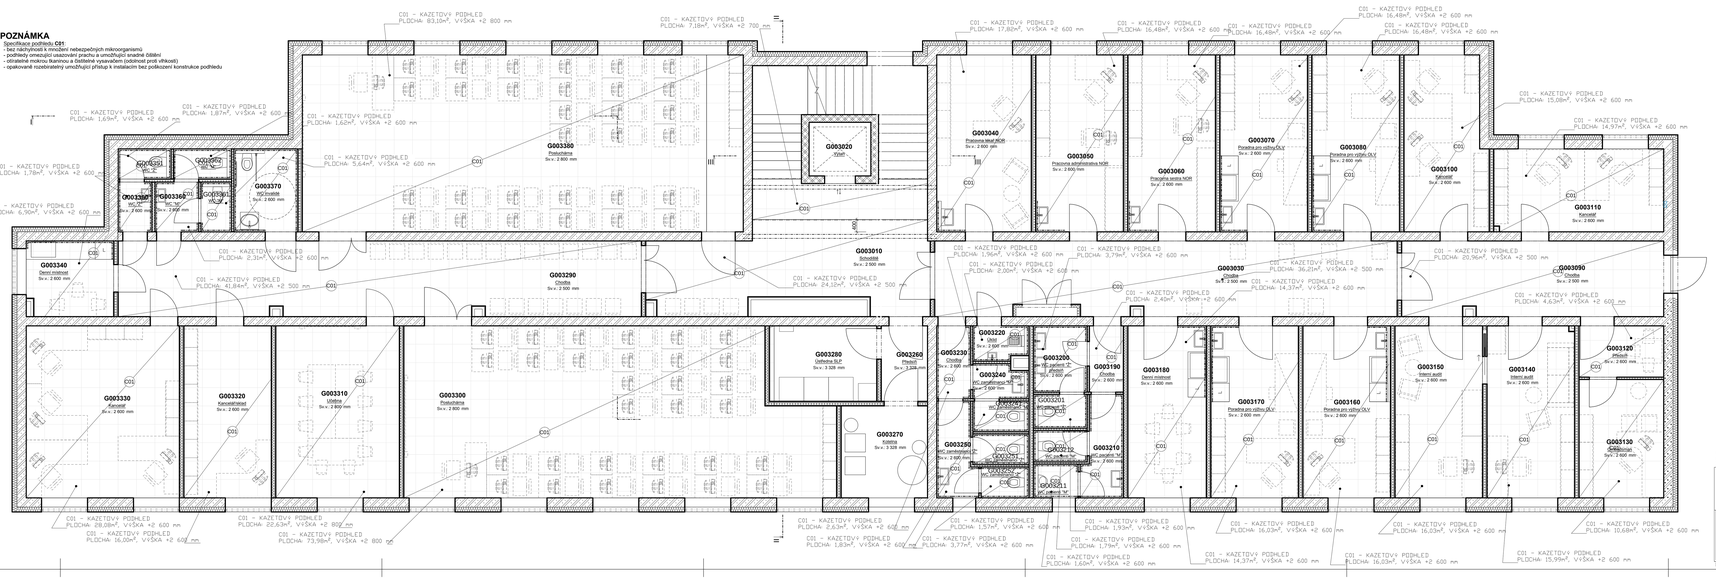

TATO DOKUMENTACE SLOUŽÍ JAKO DOKUMENTACE ZMĚN A SKUTEČNÉHO PROVEDENÍ STAVBY

±0,000 = 239,6 m.n.m. Bpv

ARCHITEKT	ZODP.PROJEKTANT	PROJEKTANT		VÝTISK Č.
ING.ARCH.P.ŠOTTNÁLO	ING.M.ŠŤÁDAL	LUKÁŠ KAMRÁD	STYLE STUDIO s.r.o. Lipová 2173/9a, 796 01 Prostějov IČ: 485 32 894 DIČ: CZ48532894	
INVESTOR : Fakultní nemocnice Olomouc, I. P. Pavlova 1958, 779 00 Olomouc		ING. PETR BLÁŽEK		
MÍSTO STAVBY: parc.č.1520/7,1521/6,1521/10,1521/14,2252 k.ú. Nové Ulice [710717], Olomouc				
AKCE : Revitalizace budovy "D"			FORMÁT :	1.100x420 mm
			STUPEŇ :	ZSPD-DSPS
			ARCH. Č. :	SS1202/DSPS/PD
OBSAH : Architektonicko stavební řešení Podhledy 3.NP			DATUM :	02/2023
			MĚŘÍTKO : 1:50	C. V. : 15

Příloha dle 499/2006 sb. v platném znění D.1.1 b.