
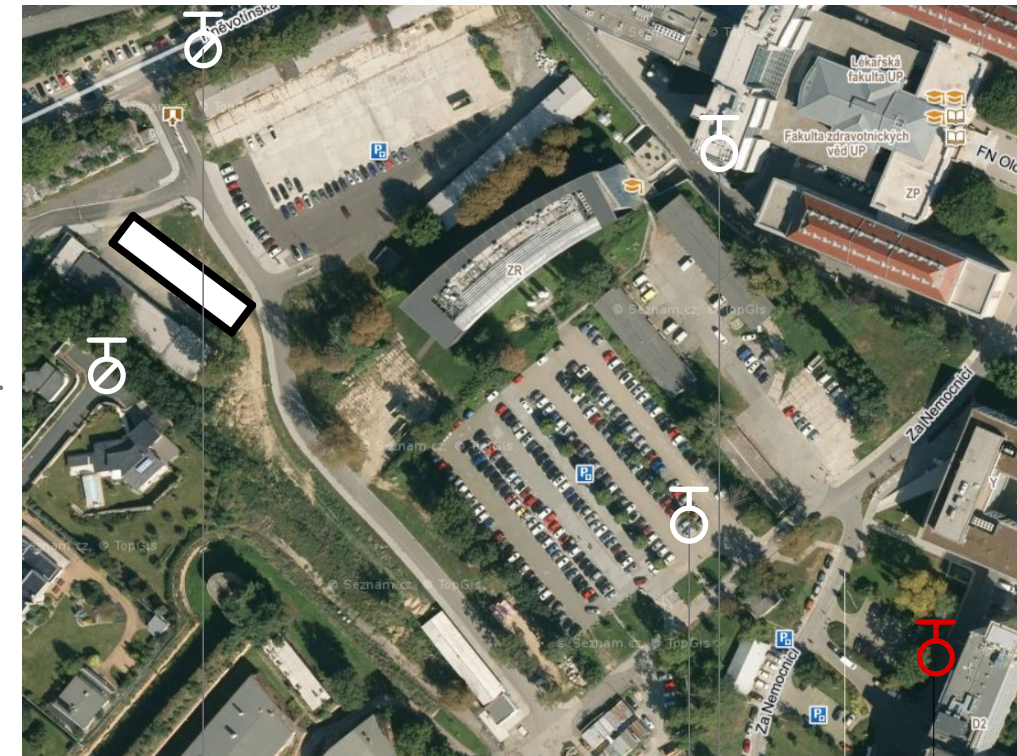


D.1.3.5 - SITAUCE POŽÁRNĚ NEBEZPEČNÉHO PROSTORU

1:400 ZÁRKEŠ VNĚJŠÍHO ODBĚRNÍHO MÍSTA

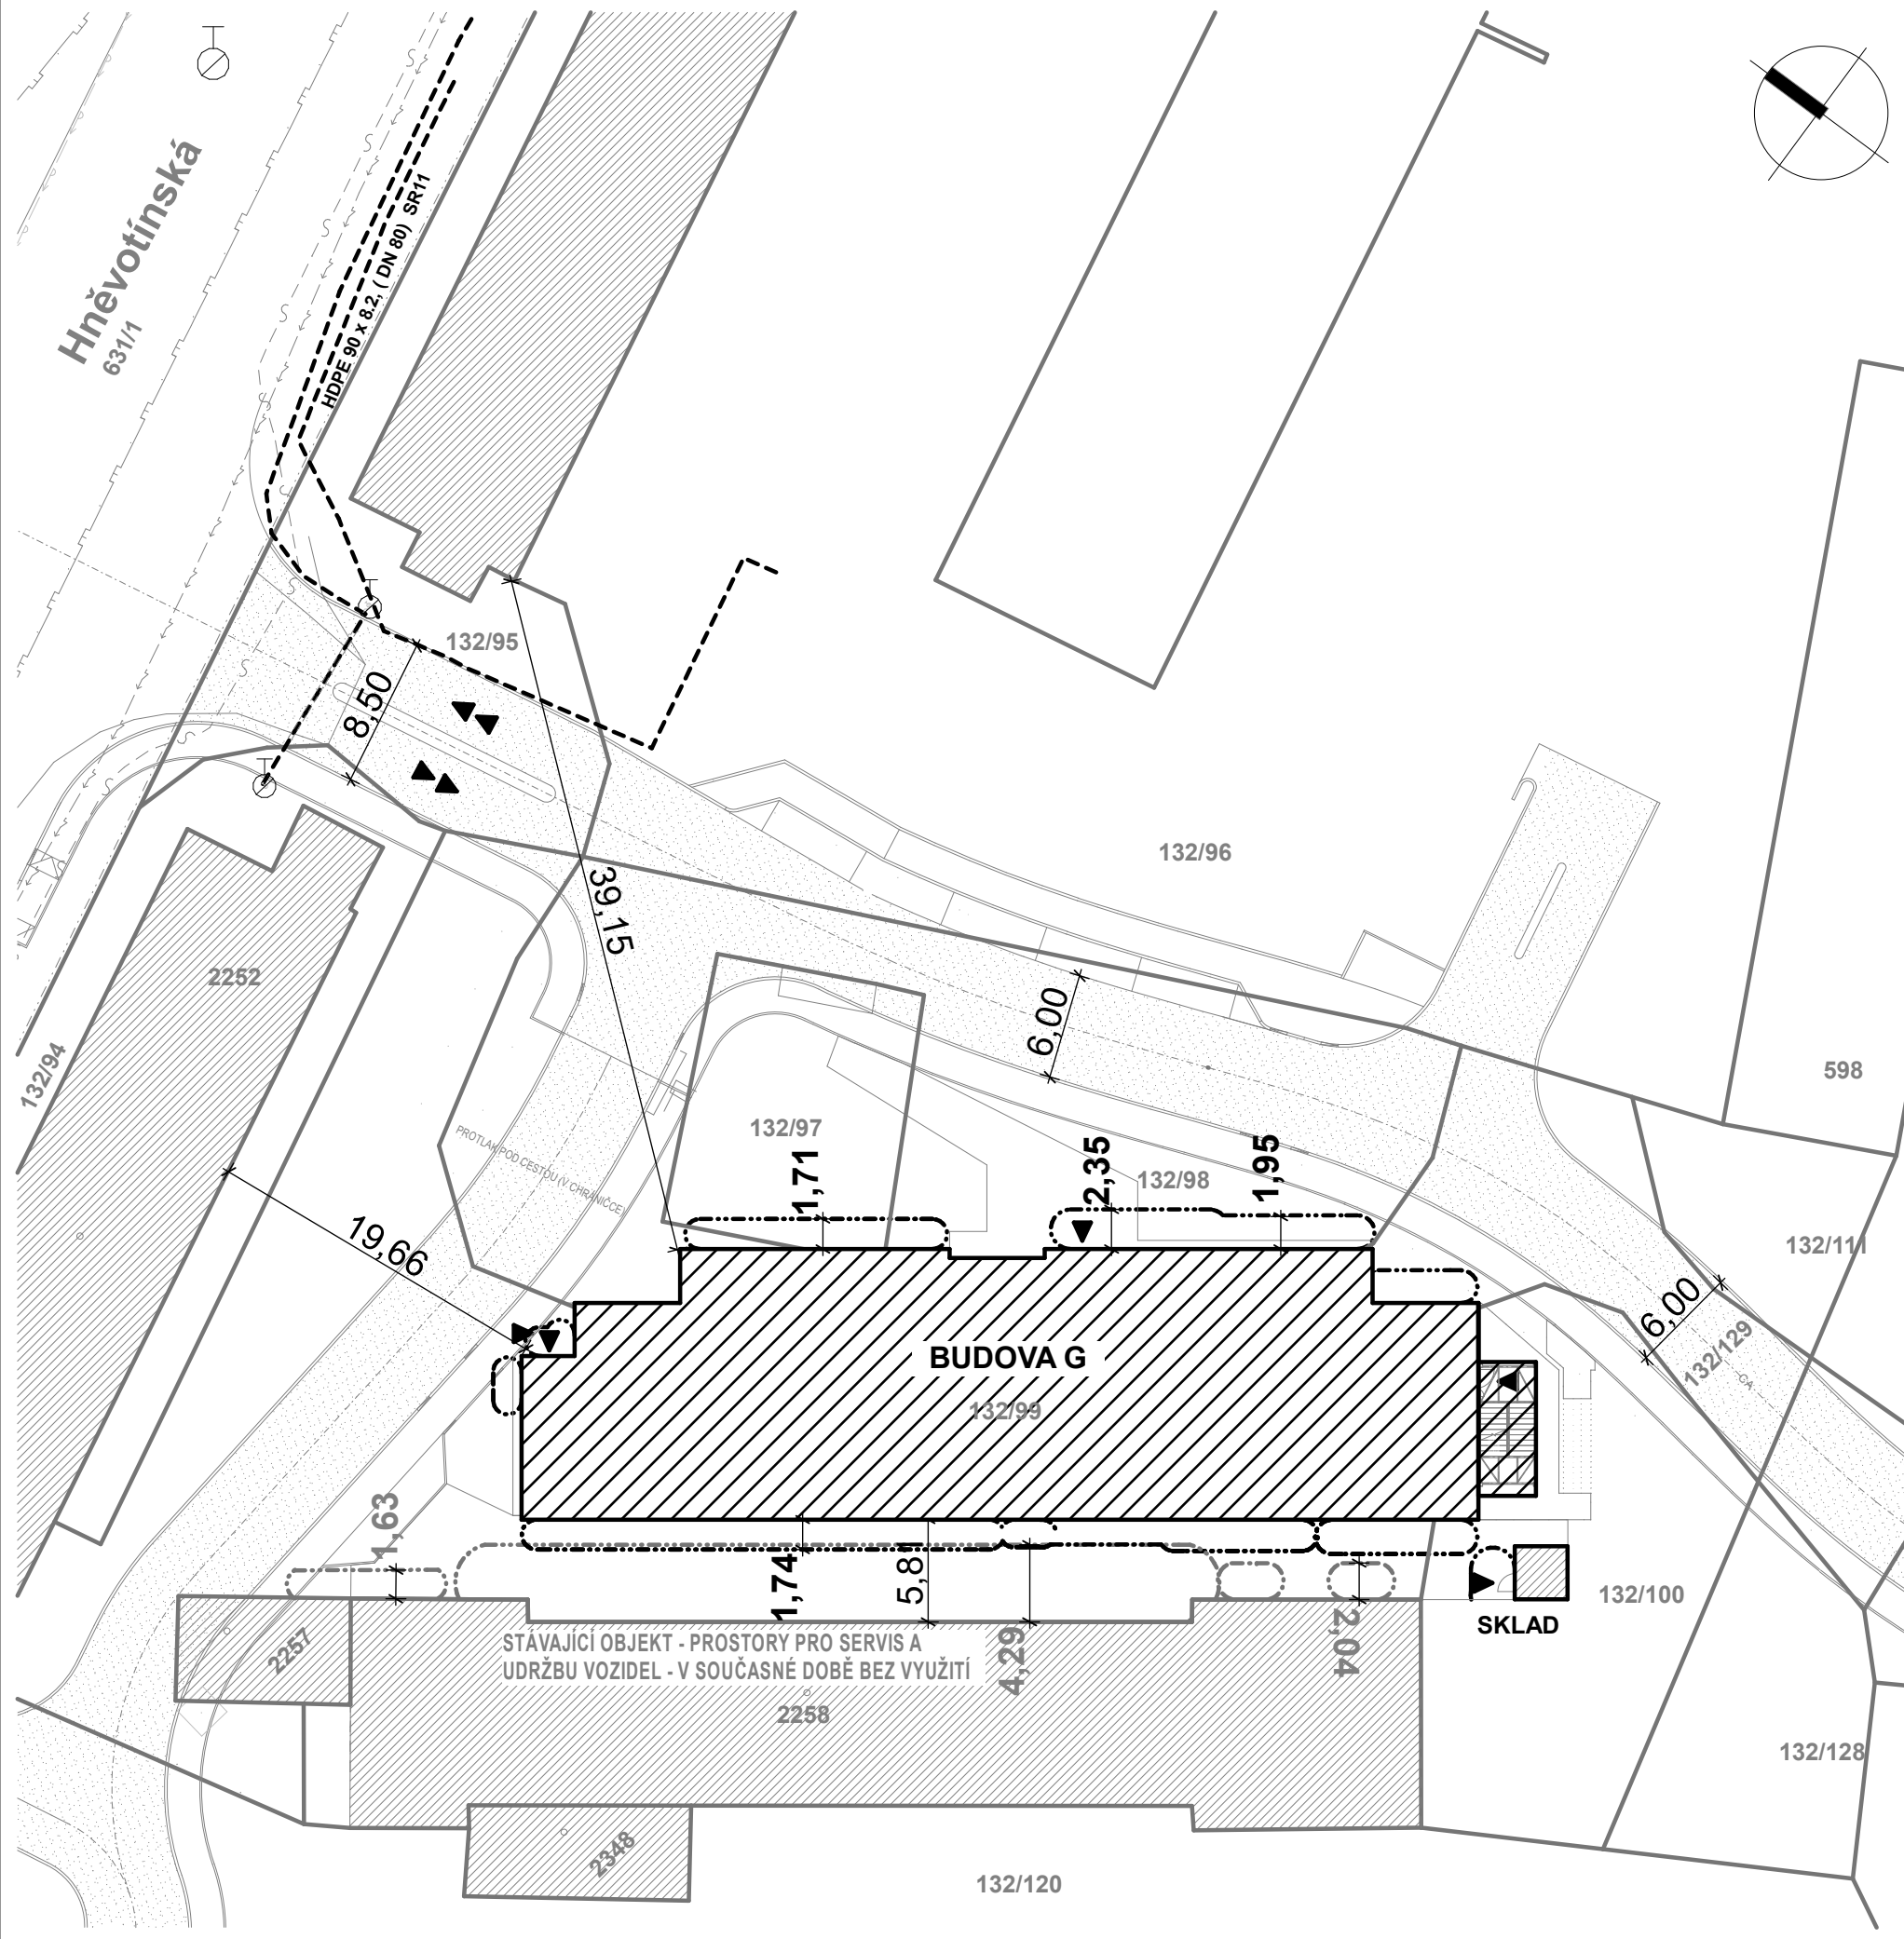

PODZEMNÍ HYDRANT NA DN 100 CCA 100 M OD OBJEKTU

NADZEMNÍ HYDRANT NA DN 100 CCA 350 M OD OBJEKTU

NADZEMNÍ HYDRANT NA DN 80 CCA 450 M OD OBJEKTU, HYDRANT JE PŘED OBJEKTEM D2, průtok 6,32 l.s⁻¹

