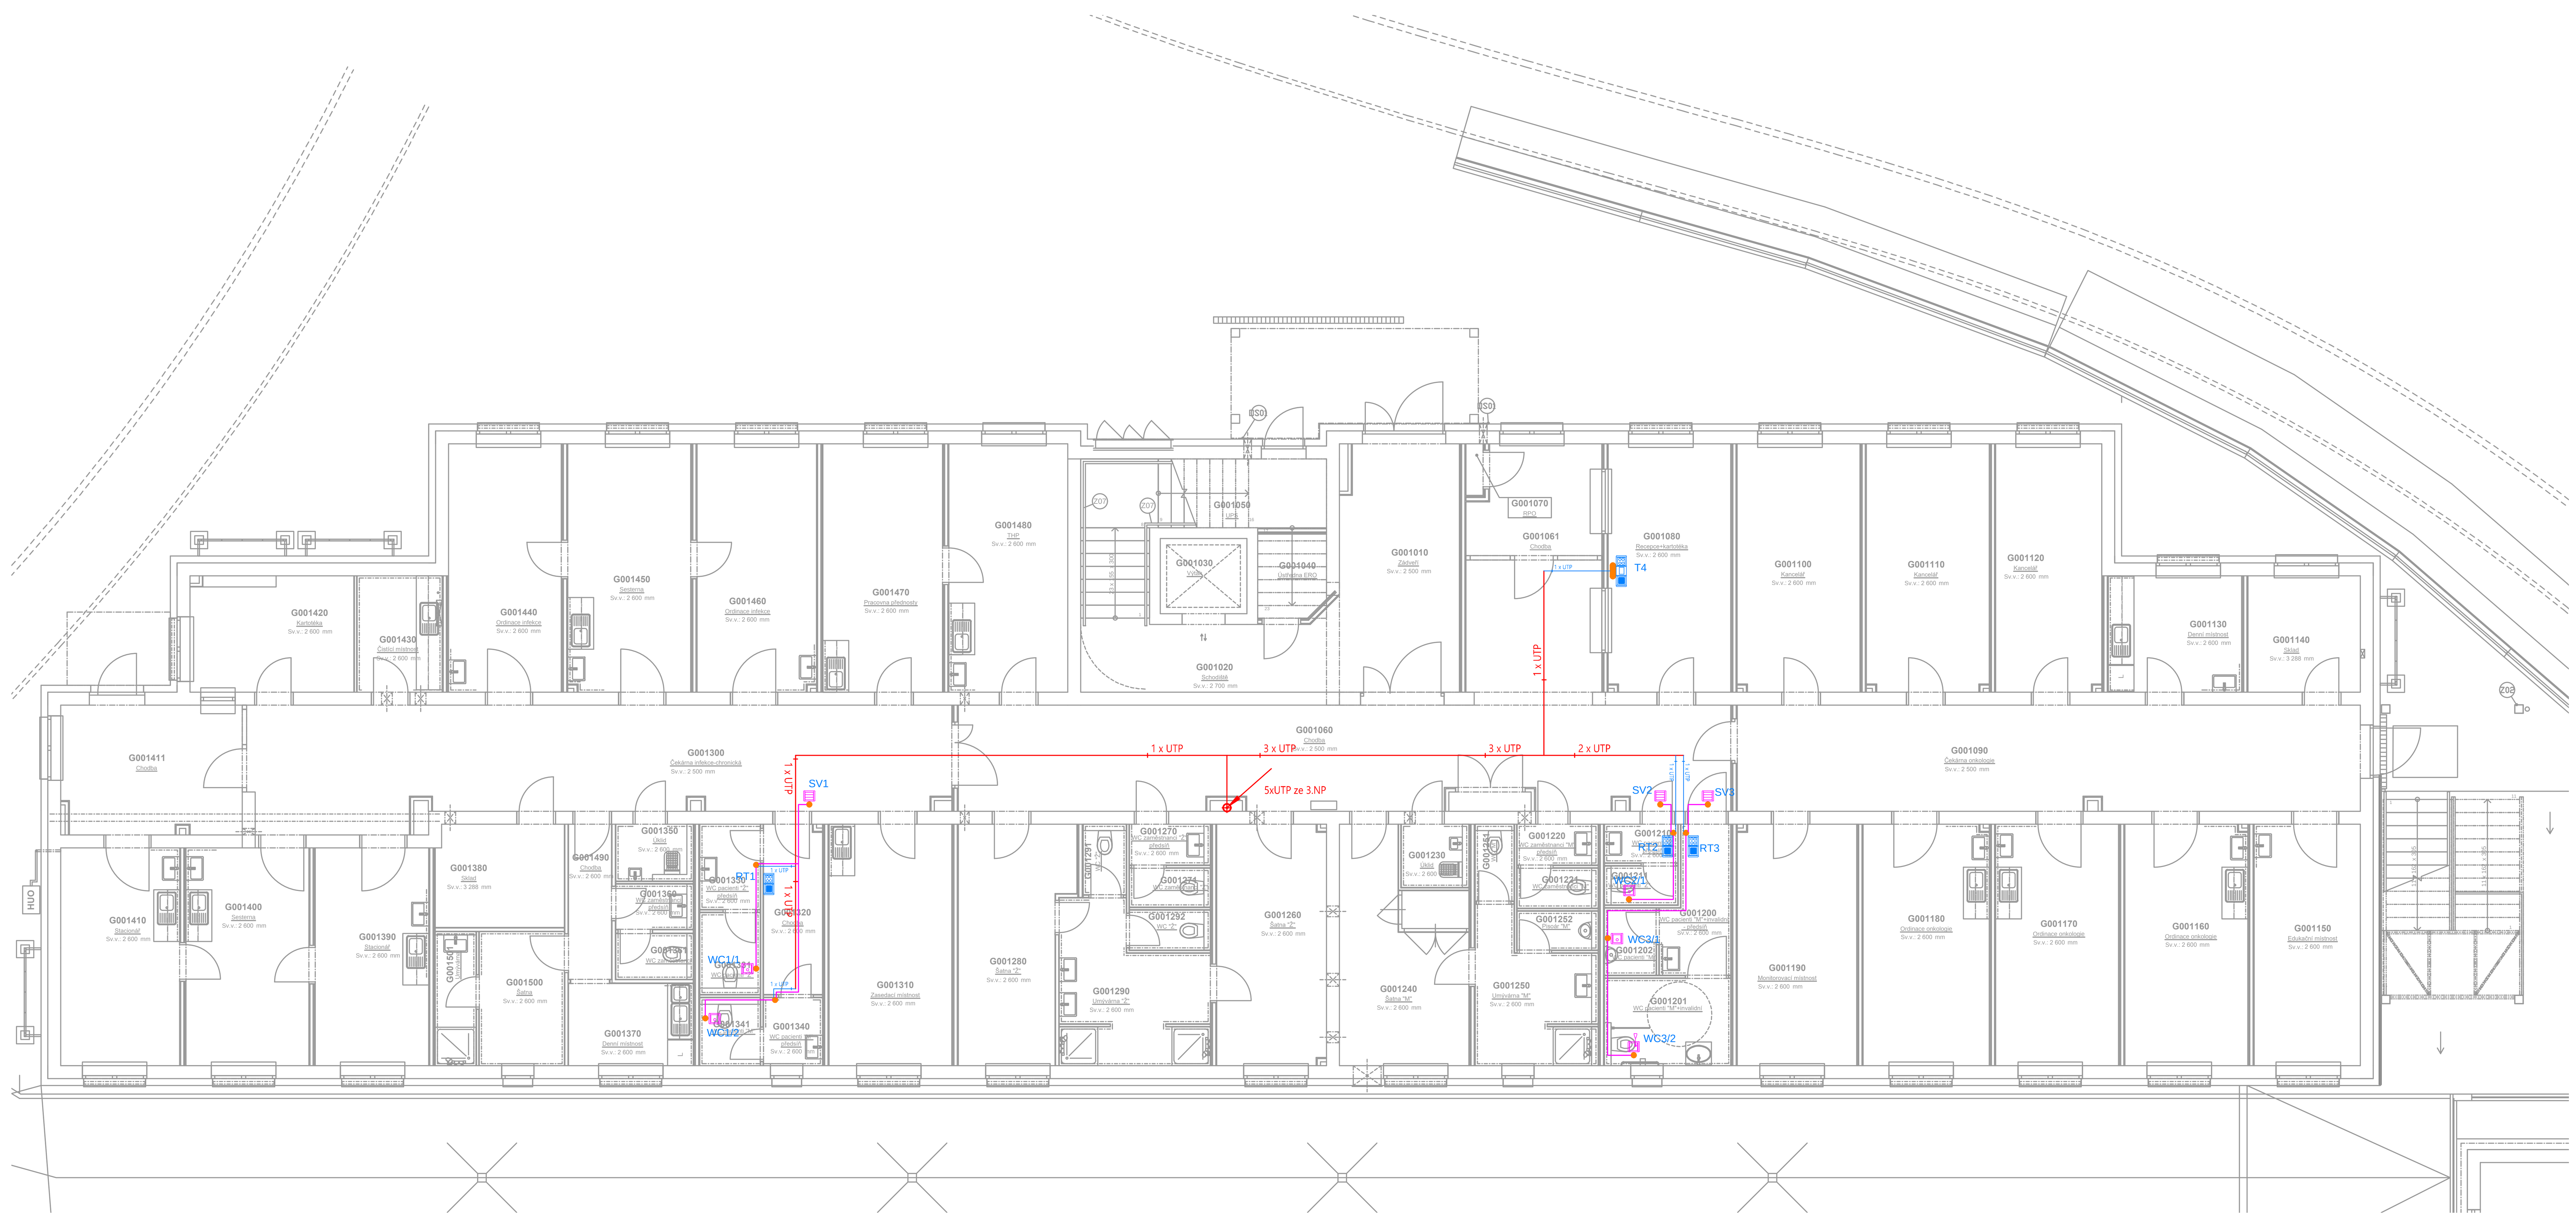

LEGENDA PRVKŮ KUMUNIKAČNÍHO ZAŘÍZENÍ SESTRA–PACIENT

ZNAČENÍ	NÁZEV	ROZMĚRY	INSTALACE
	Hlavní terminál	338x210–235x195	Zásuvka terminálu
	Zásuvka terminálu	82x82x23	KU 68
RA 12	Datový rozvaděč 19"/12U	600x635x395	KU 68 KO 125 E
PS	Napájecí zdroj + lokální server	483x133x255_(3U)	RA 19"
PDP	Rozvodný panel 8x230V 19"	485x43x45_(2U)	RA 19"
US	Univerzální police	485x43x184_(1U)	RA 19"
RB	Router	113x89x28	US 19"
SWI 24	Datový přepínač	483x43x170 (1U)	RA19"
POE 24	Napájecí injektor	483x43x122 (1U)	RA19"
	Pokojový terminál	82x82x56	KU 68
	Pokojový terminál hovorový	151x82x23	KP 64/2
	Pokojový terminál hovorový s displejem	220x82x23	KP 64/3
	Zásuvka pacienta s držákem a reproduktorem	151x82x39	KP 64/2
	Tlačítko pacienta – hovorové	52x100x22	Zásuvka pacienta
	Svítidlo signalizační	82x82x56	KU 68
	Táhlo nouzového volání	82x82x23	KU 68
	Tlačítko nouzového volání	82x82x23	KU 68

LEGENDA PRVKŮ EL. VEDENÍ PRO ZAŘÍZENÍ SESTRA–PACIENT

ZNAČENÍ	NÁZEV	ROZMĚRY	INSTALACE
	Instalační krabice pod omítku KU 68	73,5x73,5x43	Zdivo
	Instalační dvojkrabice pod omítku KP 64/2	142x71x45	Zdivo
	Instalační trojkrabice pod omítku KP 64/3	213x71x45	Zdivo
230V	Zasuvka 230V / AC	73,5x73,5x43	Zdivo
	Kabel UTP 6. LSOH pro připojení signalizačního svítidla CL, nouzového tlačítka EB, táhla EC, nouzového táhla s tlačítkem EBC.		
	Kabel UTP 6. LSOH pro připojení zásuvek pacienta BC, pokojových terminálů RT, zásuvek hlavního terminálu MT, směrových IP světel DL.		
	Kabel UTP 6. LSOH, hlavní páteřní trasa kabeláže od RACKU ke komponentům IP.		
	Kabel CYA 2x2,5 pro napájení		
	Prostup mezi jednotlivými NP pro kabelovou trasu.		

±0,000 = 239,6 m.n.m. Bpv

ARCHITEKT	ZODP.PROJEKTANT	PROJEKTANT
ING.ARCH.P.GOTTWALD	Roman Sedlák	Zbyněk Krátký

INVESTOR : Fakultní nemocnice Olomouc, I. P. Pavlova 185/6, 779 00 Olomouc

MÍSTO STAVBY parc.č.132/97,132/98,132/99,132/100,132/120,st.2252, k.ú. Nová Ulice [710717], Olomouc

STYLE STUDIO s.r.o.
Újezd 2175/9a, 796 01 Prostějov
IČ: 485 32 894
DIČ: CZ48532894

VÝTISK Č.

AKCE :

Novostavba budovy "G"

parc.č. 132/97,132/98,132/99,132/100,132/120,st.2252, k.ú. Nová Ulice [710717], Olomouc

OBSAH : D.1.4.7 Elektroinstalace slaboproudé
Půdorys 1.NP - Sestra-pacient

FORMÁT	5xA4
STUPEŇ	DSPS
ARCH. Č.	SS/2022/007/DSPS
DATUM	02/2023
MĚŘÍTKO 1:100	Č. V. D.1.4.7-10