
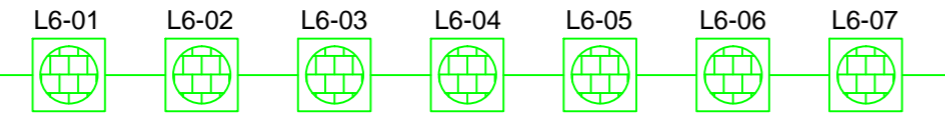



4.NP

L6-13 L6-14 L6-15

Linka technické prostory
6W

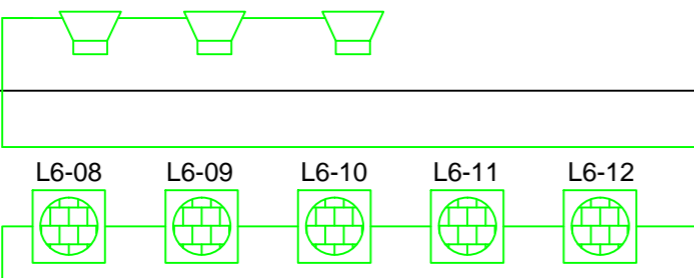


Linka prostory chodeb, čekáren, schody, wc 3.NP
34,5W


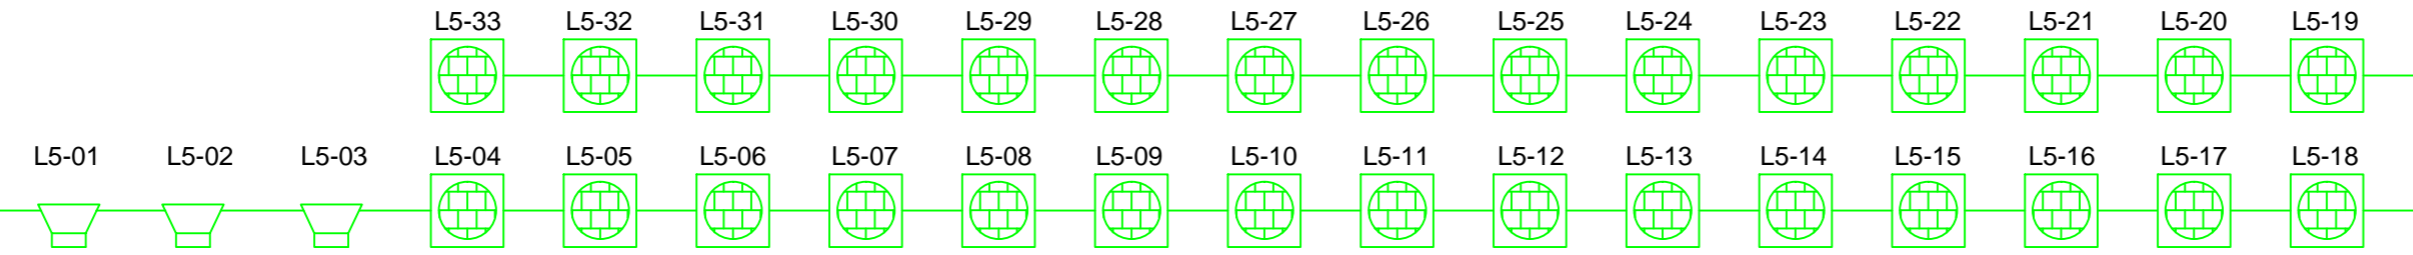


Linka prostory vyšetřoven + tech. místnosti 3.NP
82,5W

3.NP

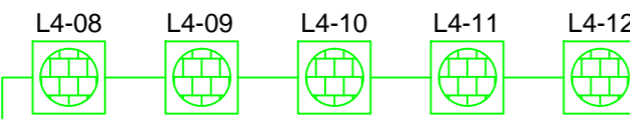


Linka prostory chodeb, čekáren, schody, wc 2.NP
34,5W

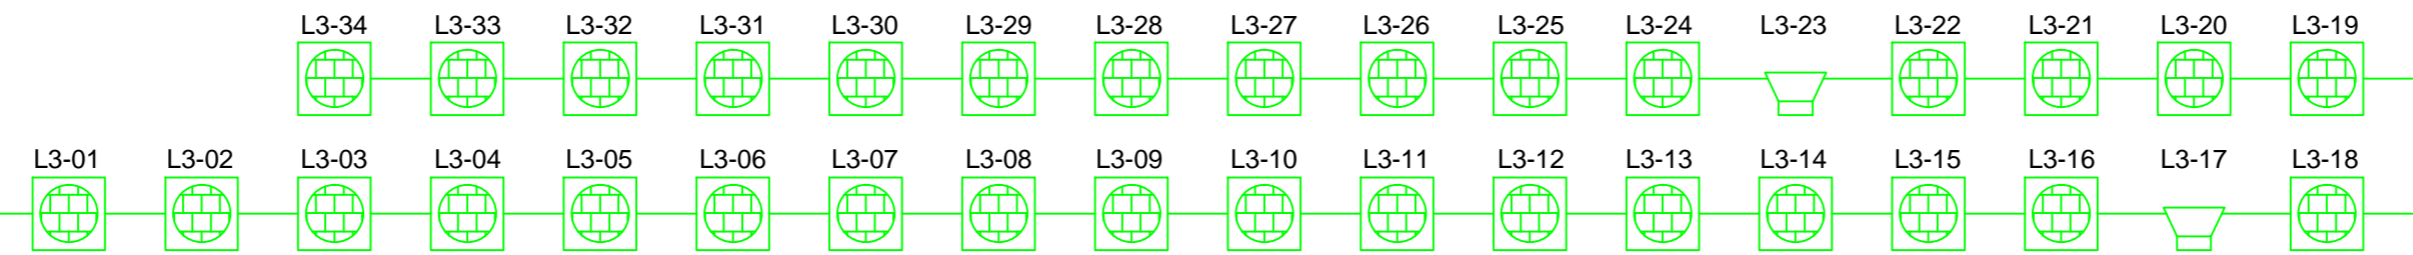
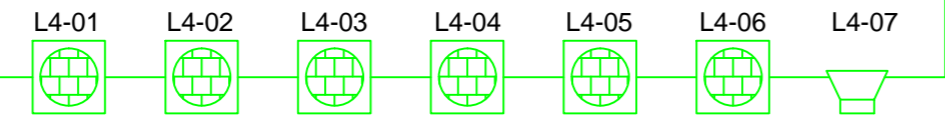


Linka prostory vyšetřoven + tech. místnosti 2.NP
93W

2.NP

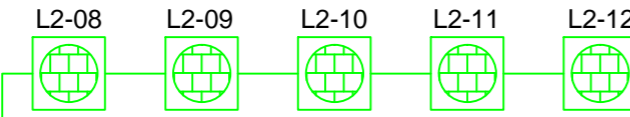


Linka prostory chodeb, čekáren, schody, wc 1.NP
36W

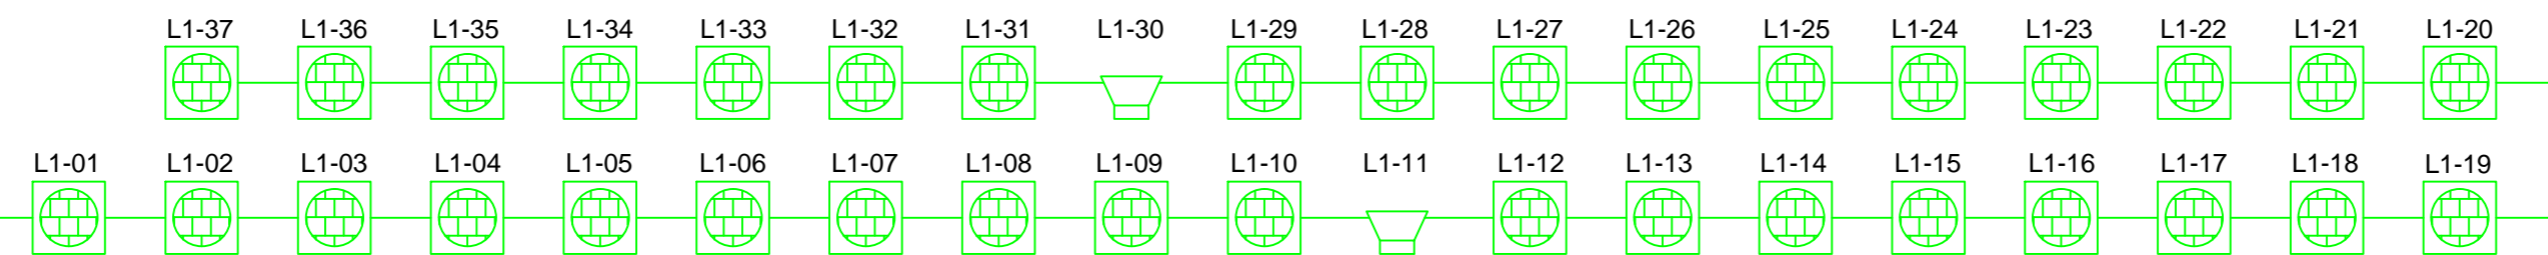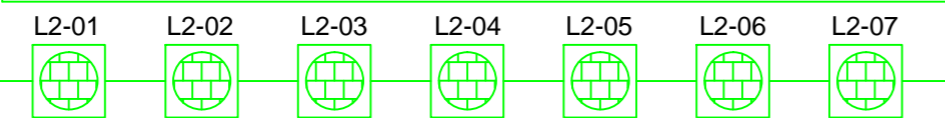




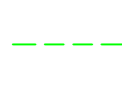


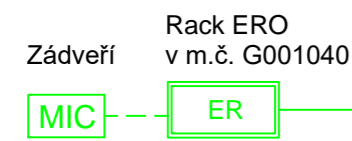Linka prostory vyšetřoven + tech. místnosti 1.NP
94,5W


1.NP



LEGENDA ER:

-  Ústředna ER
-  Rozhlasový pult
-  Reprodukční stropní, do podhledu montáž do podhledu
-  Reprodukční skříňkový, nástěnný
-  PRAFlaDur 3x2.5 PH120-R B2caS1d1
-  SSKFH-V180, B2ca,s1,d1 4x2x0,8
Mikrofonní linka

±0,000 = 239,6 m.n.m. Bpv

ARCHITEKT ING.ARCH.P.GOTTWALD	ZODP.PROJEKTANT Roman Sedlák	PROJEKTANT Zbyněk Krátký	 STYLE STUDIO s.r.o. Újezd 2175/9a, 796 01 Prostějov IČ: 485 32 894 DIČ: CZ48532894	VÝTIŠK Č.
INVESTOR : Fakultní nemocnice Olomouc, I. P. Pavlova 185/6, 779 00 Olomouc				
MÍSTO STAVBY parc.č.132/97,132/98,132/99,132/100,132/120,st.2252, k.ú. Nová Ulice [710717], Olomouc			FORMÁT 4xA4	
AKCE : Novostavba budovy "G"			STUPEŇ ZSPD + DSPS	
parc.č. 132/97,132/98,132/99,132/100,132/120,st.2252, k.ú. Nová Ulice [710717], Olomouc			ARCH. Č. SS/2022/007/DSPS	
OBSAH : D.1.4.7 Elektroinstalace slaboproudé Schéma Ero			DATUM 02/2023	
			MĚŘÍTKO -	Č. V. D.1.4.7-14