

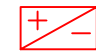
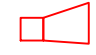


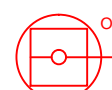
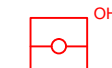
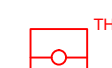



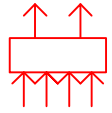
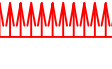




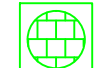



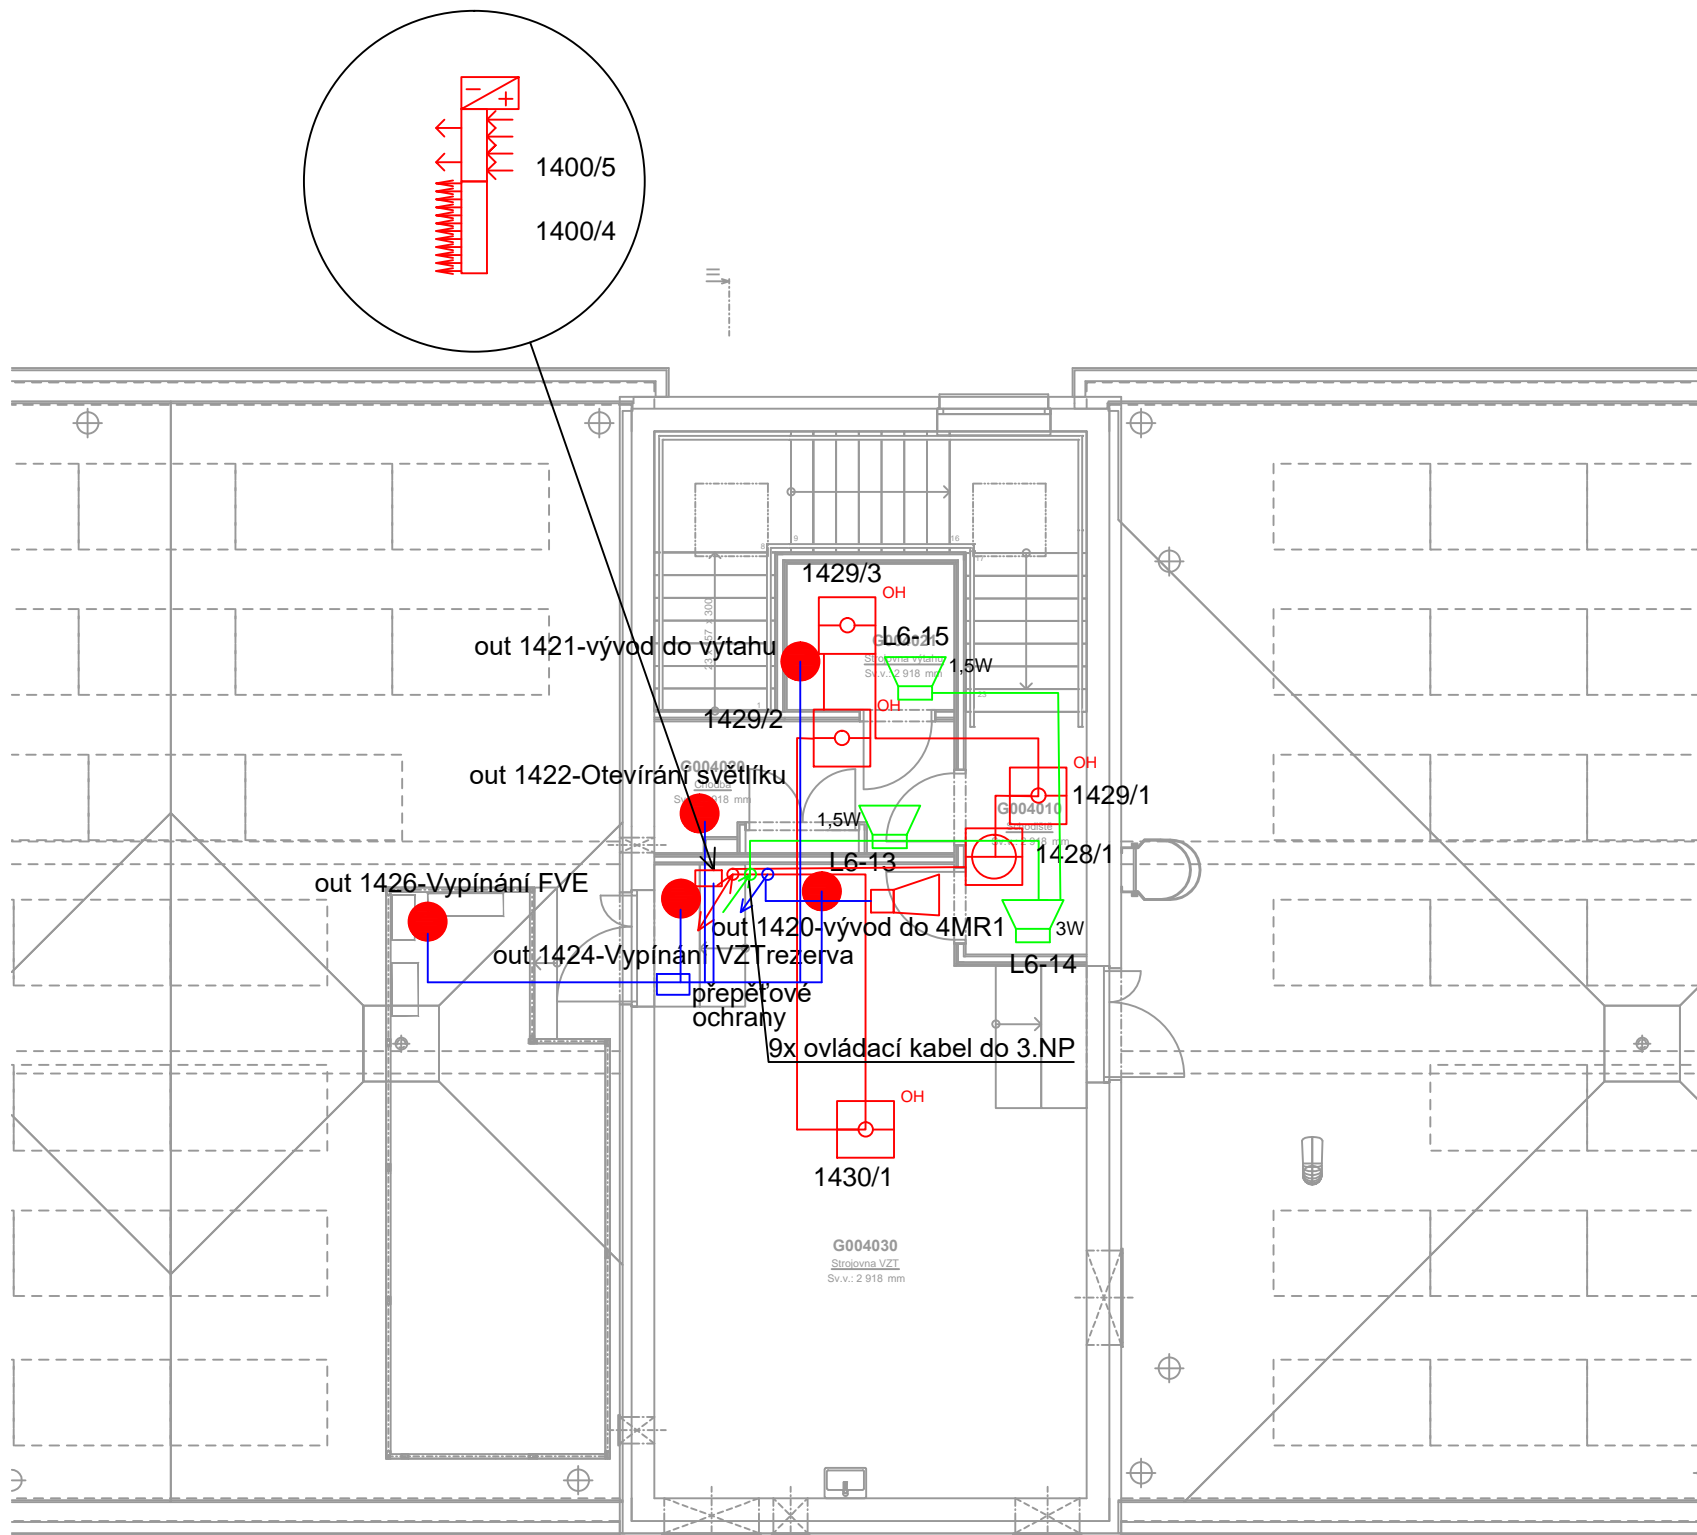


## LEGENDA EPS:


-  EPS Ústředna
-  OPPO Obslužný panel požární ochrany
-  Napájecí zdroj
-  Siréna
-  Maják
-  Tlačítkový hlásič
-  Opticko-kouřový hlásič v dutině s paralelní signalizací
-  Opticko-kouřový hlásič
-  Termodiferenciální hlásič
-  O2T kombinovaný hlásič
-  Zařízení napojené na EPS
-  Požární klapka
-  Reléová skříň 4in 2out
-  Reléová skříň 12out
-  1x2x0,8 kabel pro linky EPS B2CaS1d1 kruhová sběrnice
-  SSKFH-V180, B2ca,s1,d1 2x2x0,8 funkční kruhová sběrnice, ovládání

## LEGENDA ER:

-  ER Ústředna ER
-  MIC Rozhlasový pult
-  Reprodukční stropní, do podhledu montáž do podhledu
-  Reprodukční skříňkový, nástěnný
-  PRAFlaDur 3x2.5 PH120-R B2caS1d1
-  SSKFH-V180, B2ca,s1,d1 4x2x0,8 Mikrofonní linka



±0,000 = 239,6 m.n.m. Bpv

ARCHITEKT ING.ARCH.P.GOTTWALD	ZODP.PROJEKTANT Roman Sedlák	PROJEKTANT Zbyněk Krátký	 <b>STYLE STUDIO s.r.o.</b> Újezd 2175/9a, 796 01 Prostějov IČ: 485 32 894 DIČ: CZ48532894	VÝTISK Č.
INVESTOR : Fakultní nemocnice Olomouc, I. P. Pavlova 185/6, 779 00 Olomouc				
MÍSTO STAVBY parc.č.132/97,132/98,132/99,132/100,132/120,st.2252, k.ú. Nová Ulice [710717], Olomouc				
AKCE : Novostavba budovy "G" parc.č. 132/97,132/98,132/99,132/100,132/120,st.2252, k.ú. Nová Ulice [710717], Olomouc			FORMÁT 2xA4	
OBSAH : D.1.4.7 Elektroinstalace slaboproudé Púdorys 4.NP - EPS a ERO			STUPEŇ ZSPD + DSPS	
			ARCH. Č. SS/2022/007/DSPS	
			DATUM 02/2023	
			MĚŘÍTKO 1:100	Č. V. D.1.4.7-5