


Půdorys 2NP

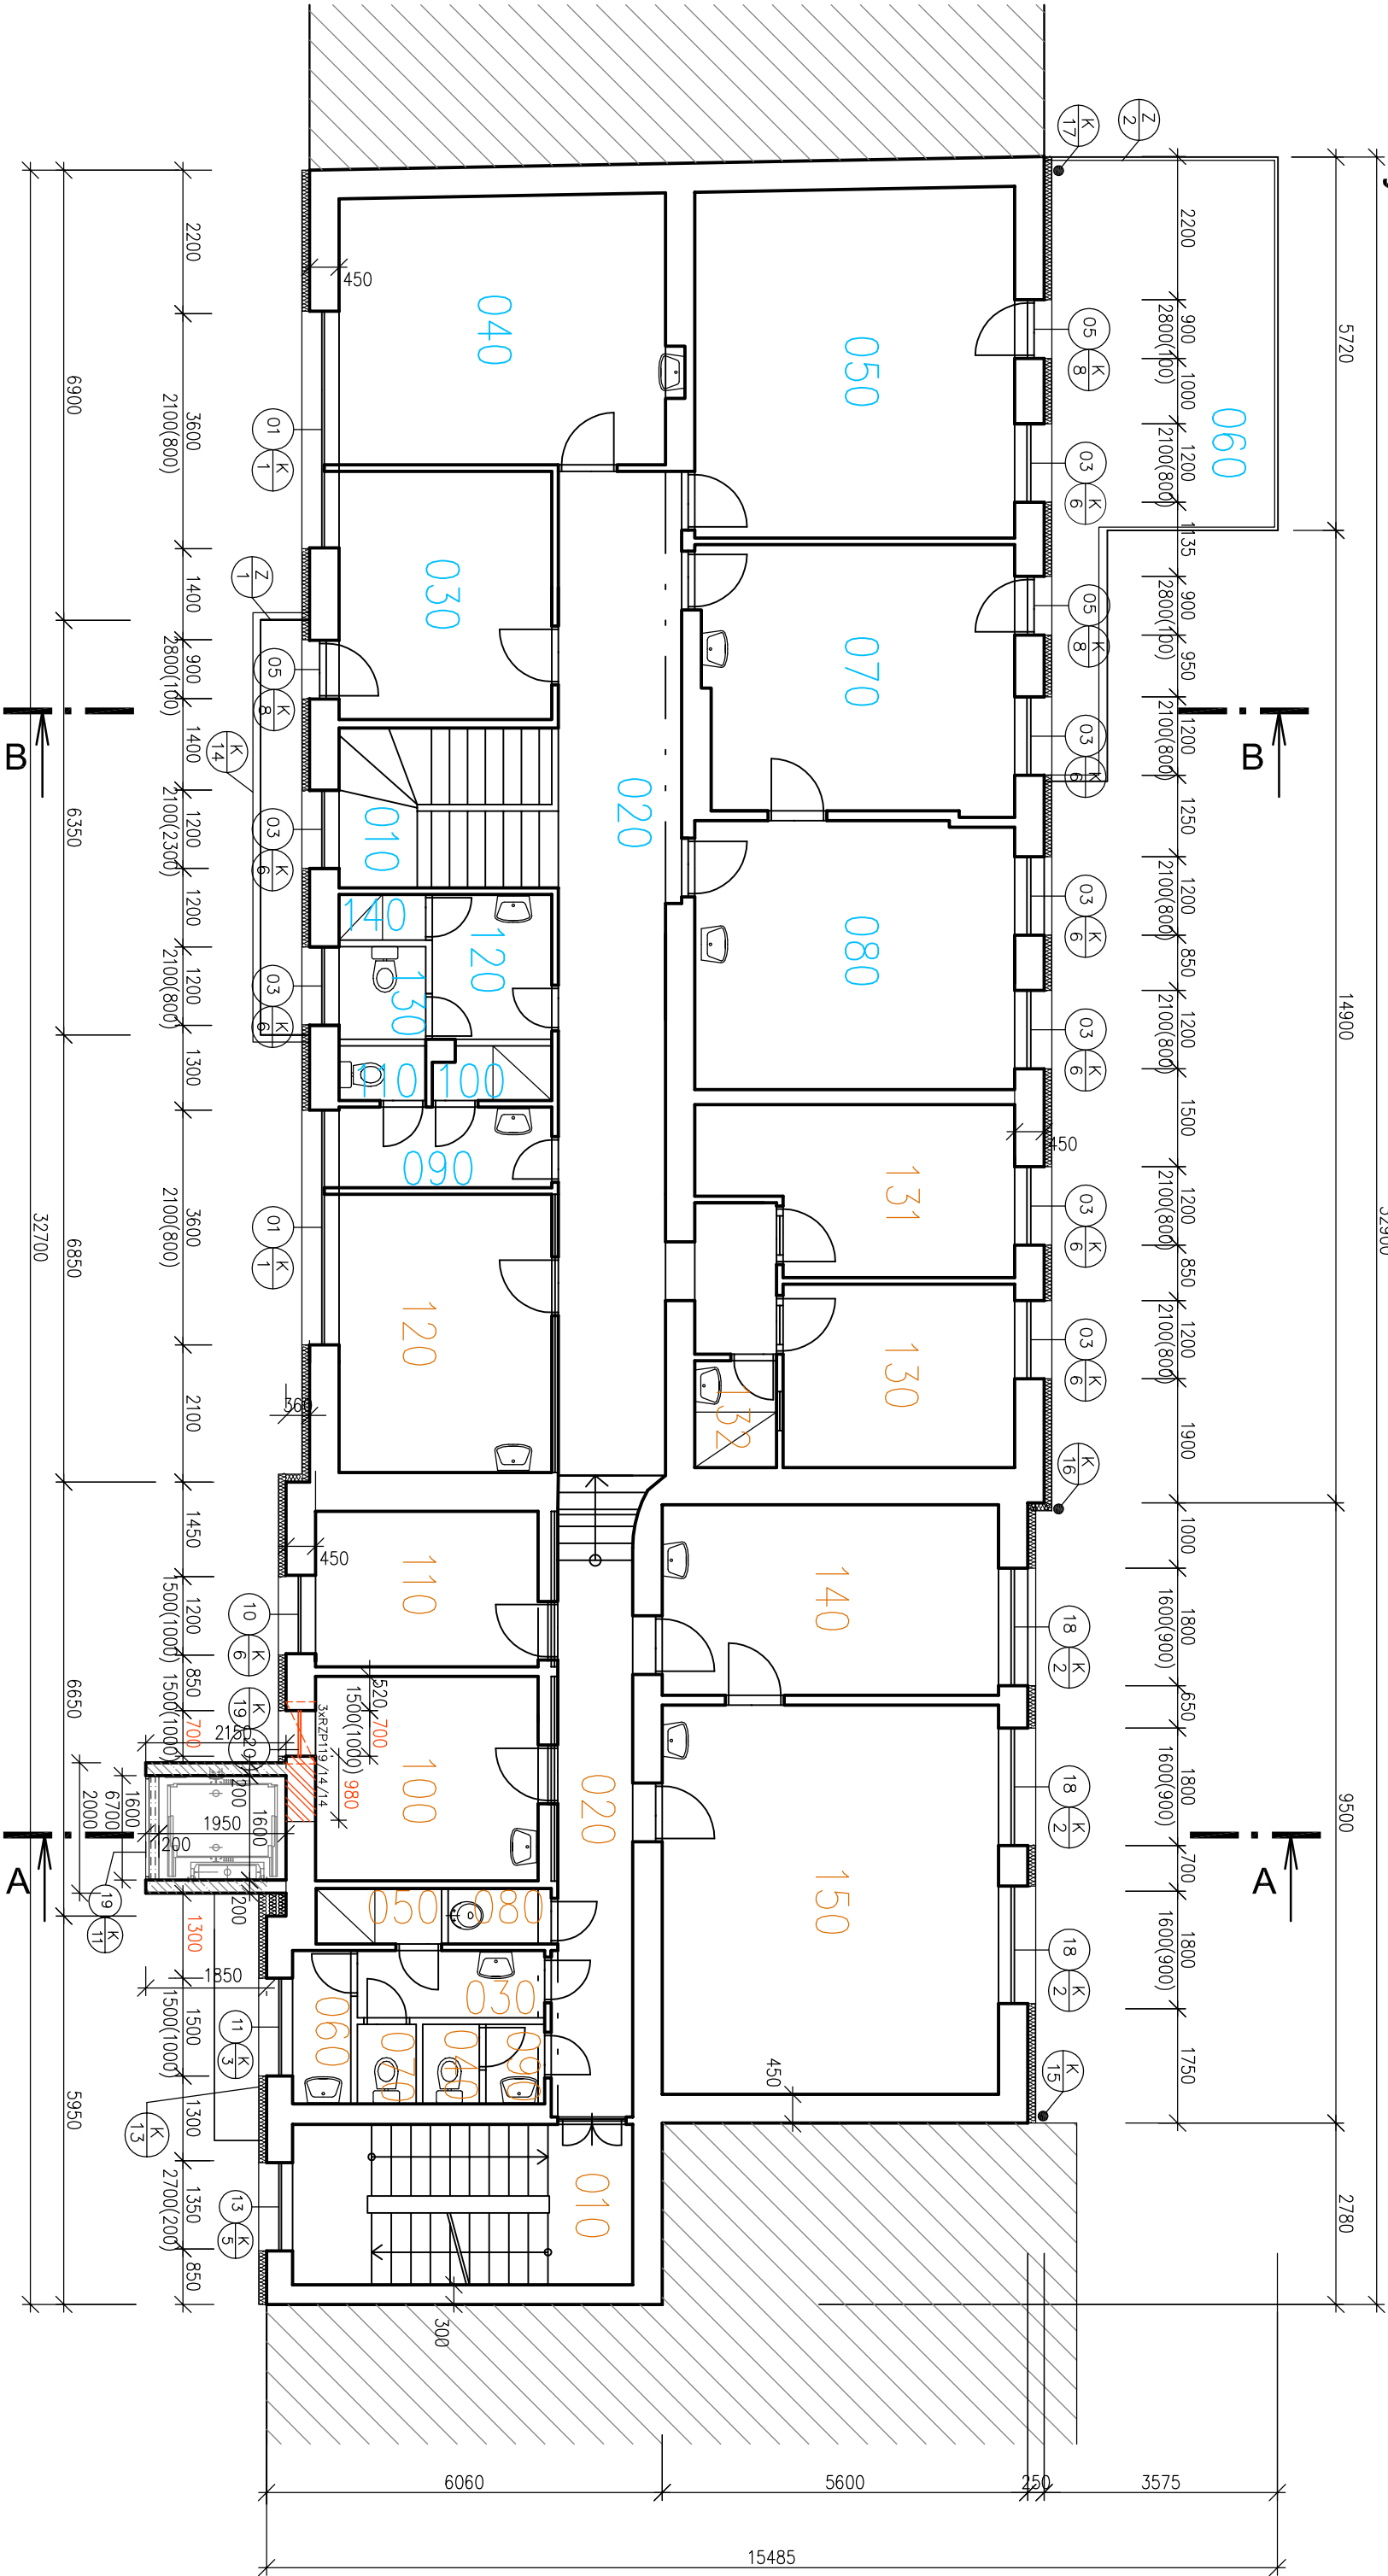

Legenda materiálů

- stávající stěna zateplena minerální vatou tl.160mm
- nová ŽB stěna výtahové šachty tl. 200mm
- z dutinových betonových tvarovek 200/200/500

VYPRACOVAL:		ZOD. PROJEKTANT:	TECH. KONTROLA:	 ing. Pavel MALÍNEK Jakoubkova ze Stržbra 44, Olomouc IČ 46616373
Ing. Pavel Malínek	Ing. Pavel Malínek	Ing. Pavel Malínek		
INVESTOR:	Fakultní nemocnice Olomouc, I.P. Pavlova 6, Olomouc 775 20 IČO: 00098892			
AKCE:	SÚ realizace KTVL - projekty - skutečné provedení stavby			
MÍSTO:	parc.č. 584; k.ú.Nová Ulice			
VÝKRES:	Půdorys 2NP			
MĚŘÍTKO:		Č. VÝKRESU:		
1:100		D.1.1.B.3		
FORMÁT:		2xA4		
DATUM:		12/2016		
ÚČEL:		DPS		
Č. KOPIE:				