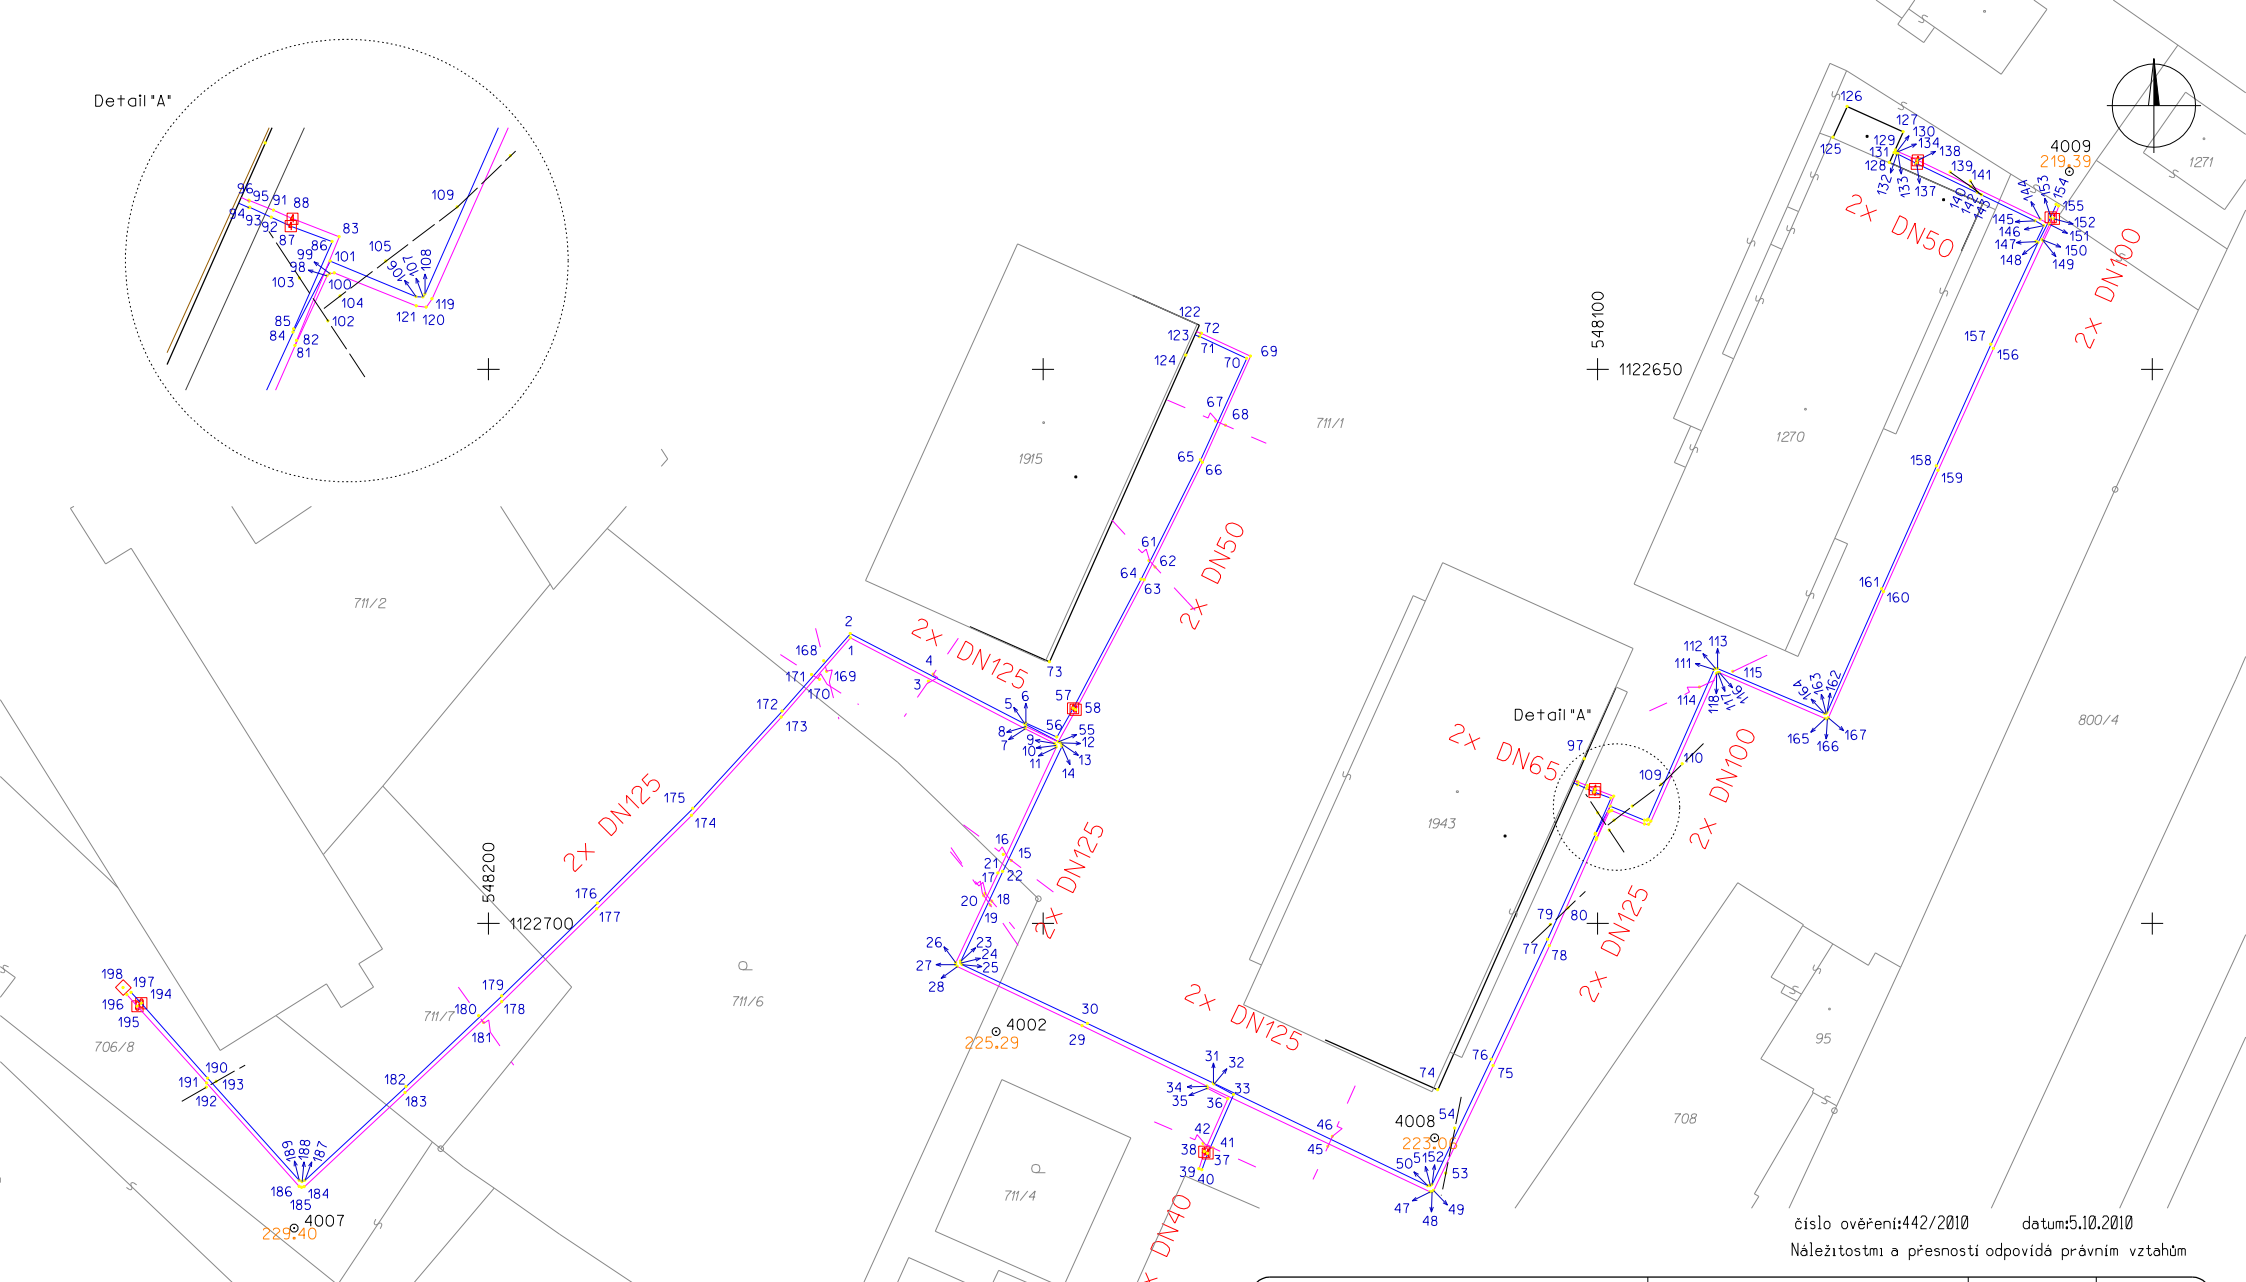

číslo ověření:442/2010 datum:5.10.2010

Náležitostmi a přesnosti odpovídá právním vztahům

Legenda:
horkovod-přívod
horkovod-vrat
uzavírací armatura
mapa-DKM 5 16/1

Jiří Velart Chválkovická 182 779 00 Olomouc Tel. 732 861 653		SOUŘADNICOVÝ SYSTÉM S-JTSK		
		VÝŠKOVÝ SYSTÉM Bpv	ZAK.ČÍSLO	76/2010b
VYPRACOVAL Jiří Velart	KONTROLOVAL Jiří Velart	LIST MAPY DKM	DATUM	listopad 2009
			FORMÁT	A3
KRAJ Olomoucký	OBEC Olomouc	K.Ú. Nová Ulice	MĚŘÍTKO	1:500

Zaměření skutečného provedení stavby-horkovodu
Akce:FN Olomouc-napojení ubytoven na horkovod včetně OPS